


Porty 1-12: 24f (B2.SJ.1-24)

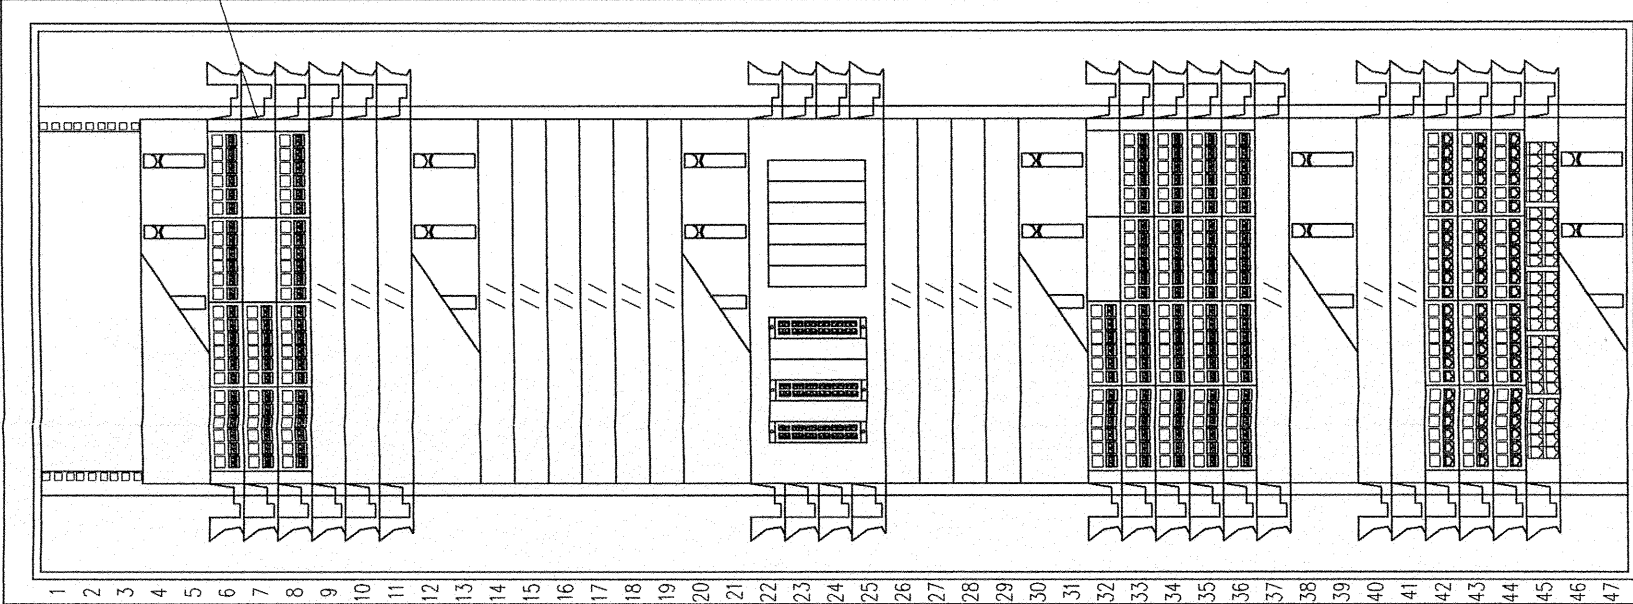

DOKUMENTACJA
POWYKONAWCZA

Elektro-BUD Sp. z o.o.
Kierownik robót elektrycznych
mgr inż. Marek Kataraj
nr upr. ZAP/0116/OWOE/10

Oznaczenia:
24f SJ – kabel światłowodowy 24-włóknowy, uniwersalny,
jednomodowy OS2

KIEROWNIK BUDOWY

Radosław Kryj
upr. nr ZAP/061/OWOK/04

portal | pracownia projektowa
profesjonalnie zmieniamy marzenia w rzeczywistość

Portal Sp. z o.o. Spółka Komandytowa
02-641 Warszawa, ul. Lekarska 8, tel/fax 022 8251432
71-604 Szczecin, ul. Szarotki 9, tel. 695 151 542, 091 81 22 199
www.pp-portal.pl

SIECI I INSTALACJE TELEINFORMATYCZNE
W KOMPLEKSIE BUDYNKÓW BIUROWYCH
SZCZECIŃSKIEGO PARKU
NAUKOWO-TECHNOLOGICZNEGO PRZY
UL. NIEMIERYŃSKIEJ W SZCZECINIE, ETAP III

temat

Szczecin, ul. Niemieżyńska, dz. nr 3/7, 3/5 i 1/8
adres inwestycji:

Szczeciński Park Naukowo-Technologiczny
ul. Kolumba, Szczecin

inwestor:

mgr inż. Witold Ziolo, L/1/09/009
projektował:

**WIDOK PUNKTU
DYSTRYBUCYJNEGO GPD-A**
rys.

Teleinformatyka 1:10
branża: skala:

P.W. Lipiec 2010 r.
tytuł: data:

10
nr rys.

UWAGA:

Kopiowanie, publikacje oraz wszelkie inne formy
wykorzystania projektu bez zgody autorów będą naruszeniem
przepisów wynikających z Ustawy z dnia 4.02.1994 r. o prawie
autorskim i prawach pokrewnych.