


PPD-1-3

Porty 1-12: 12f (B1.SW.1-12)

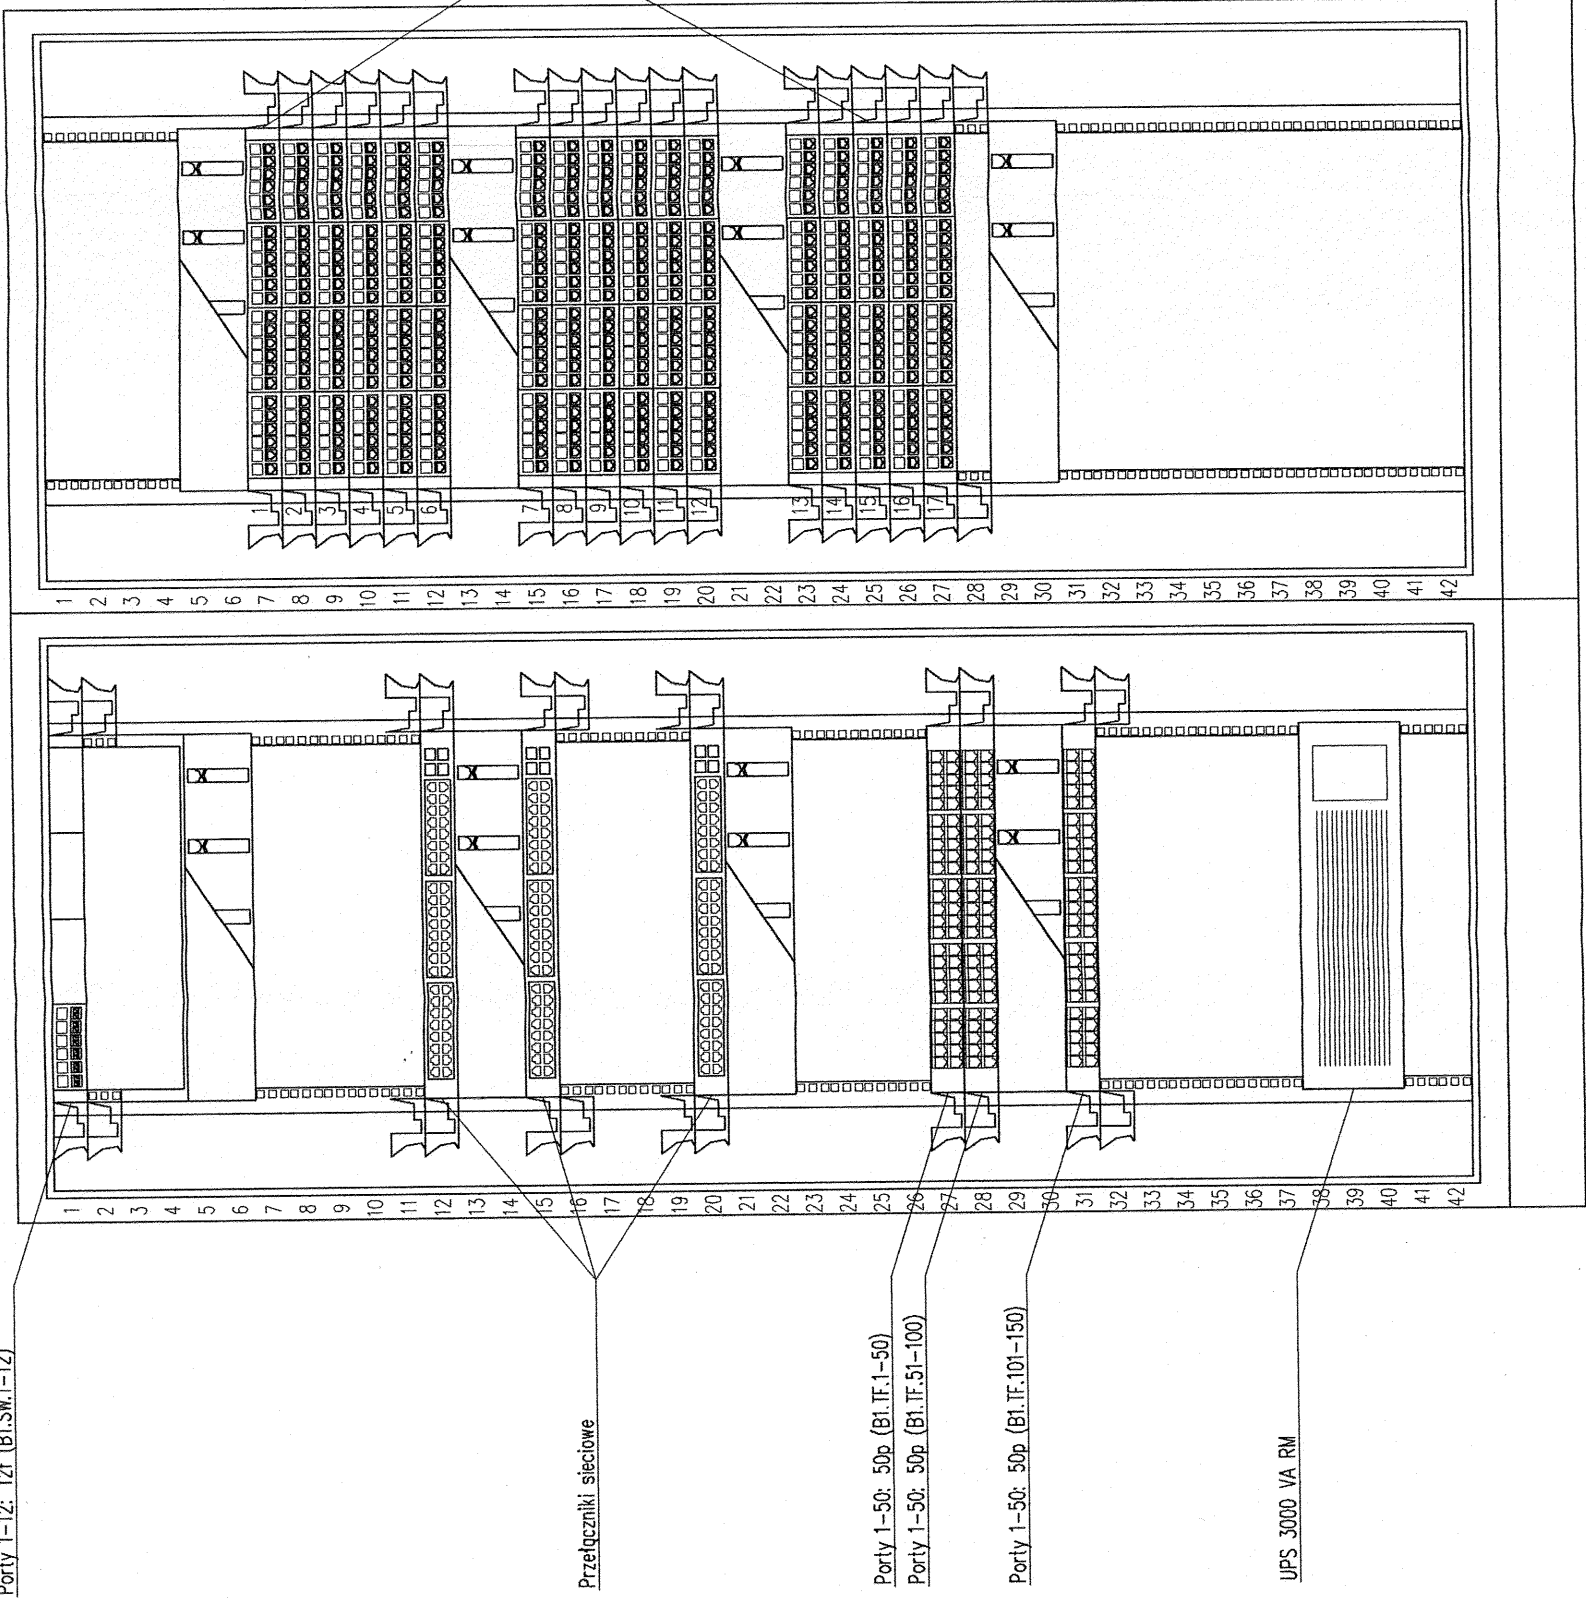

Przełączniki sieciowe

Porty 1-50: 50p (B1.TF.1-50)

Porty 1-50: 50p (B1.TF.51-100)

Porty 1-50: 50p (B1.TF.101-150)

UPS 3000 VA RM

Uwagi:  
Szczegółowa konfiguracja szaf została zestawiona w tabeli konfiguracyjnej w opisie projektu.

Oznaczenia:

4p – kabel teleinformatyczny FTP 4-parowy, kat. 6A  
25p – kabel teleinformatyczny SIP 25-parowy, 2xMRJ-21, 1000Base-T

12f SW – kabel światłowodowy 12-włókny, uniwersalny, wielomodowy OM3 XG  
12f SW/M – kabel światłowodowy 12-włókny, uniwersalny, wielomodowy OM3 XG, 2xMPO  
24f SW – kabel światłowodowy 24-włókny, uniwersalny, wielomodowy OM3 XG  
24f SJ – kabel światłowodowy 24-włókny, uniwersalny, jednomodowy OS2

50p – kabel telefoniczny YTKSY 53x2x0,5  
100p – kabel telefoniczny YTKZY 50x4x0,5  
100p/z – kabel telefoniczny YzTKMxpw 50x4x0,5

Sn – SDP-n

Kable 4p do gniazd

DOKUMENTACJA  
POWYKONAWCZA

KIEROWNIK BUDOWY  
Robert Krawiec  
mgr inż. Marek Krawiec  
nr upr. ZAP/061/OWOK/04

Elektro-BUD Sp. z o.o.  
Kierownik robót elektrycznych  
mgr inż. Marek Krawiec  
nr upr. ZAP/0116/OWOE/10



pracownia projektowa

profesjonalnie zmieniamy marzenia w rzeczywistość

Portal Sp. z o.o. Spółka Komandytowa  
02-641 Warszawa, ul. Lekarska 8, tel./fax 022 8251432  
71-604 Szczecin, ul. Szarotki 9, tel: 695 151 542, 091 81 22 199

www.pp-portal.pl

SIECI I INSTALACJE TELEINFORMATYCZNE  
W KOMPLEKSIE BUDYNKÓW BIUROWYCH  
SZCZECIŃSKIEGO PARKU  
NAUKOWO-TECHNOLOGICZNEGO PRZY  
UL. NIEMIERYŃSKIEJ W SZCZECINIE, ETAP II

temat:

Szczecin, ul. Niemierzyńska, dz. nr 3/7, 3/5 i 1/8  
adres inwestycji:

Szczeciński Park Naukowo-Technologiczny  
ul. Kolumbia, Szczecin  
inwestor:

mgr inż. Witold Ziolo, L1/09/009  
projektował

*[Signature]*

WIDOK PUNKTU  
DYSTRYBUCYJNEGO PPD-1-3

rys.

Teleinformatyka

1:10

branża:

skala:

P.W.

lipiec 2010 r.

faza:

nr rys.

33

UWAGA:

Kopowanie, publikacja oraz wszelkie inne formy wykorzystania projektu bez zgody autorów będą naruszeniem przepisów wynikających z Ustawy z dnia 4.02.1994 r. o prawie autorskim i prawach pokrewnych.