

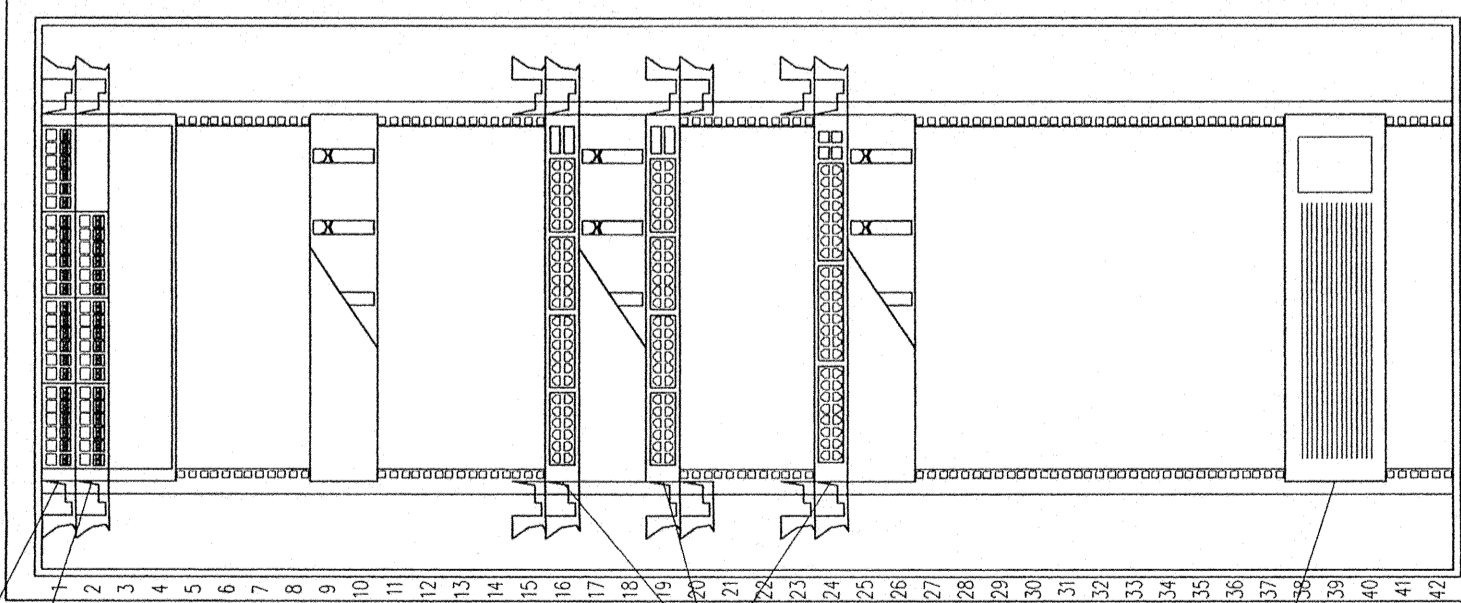


BPD-1 (przód)

- Porty 1-24: 24f (GA.SU1-24)  
Porty 25-48: 24f (GB.SU1-24)  
Porty 1-12: 12f (PI.SW1-12)  
Porty 13-24: 12f (PI.SW1-12)  
Porty 25-36: 12f (PI.SW1-12)

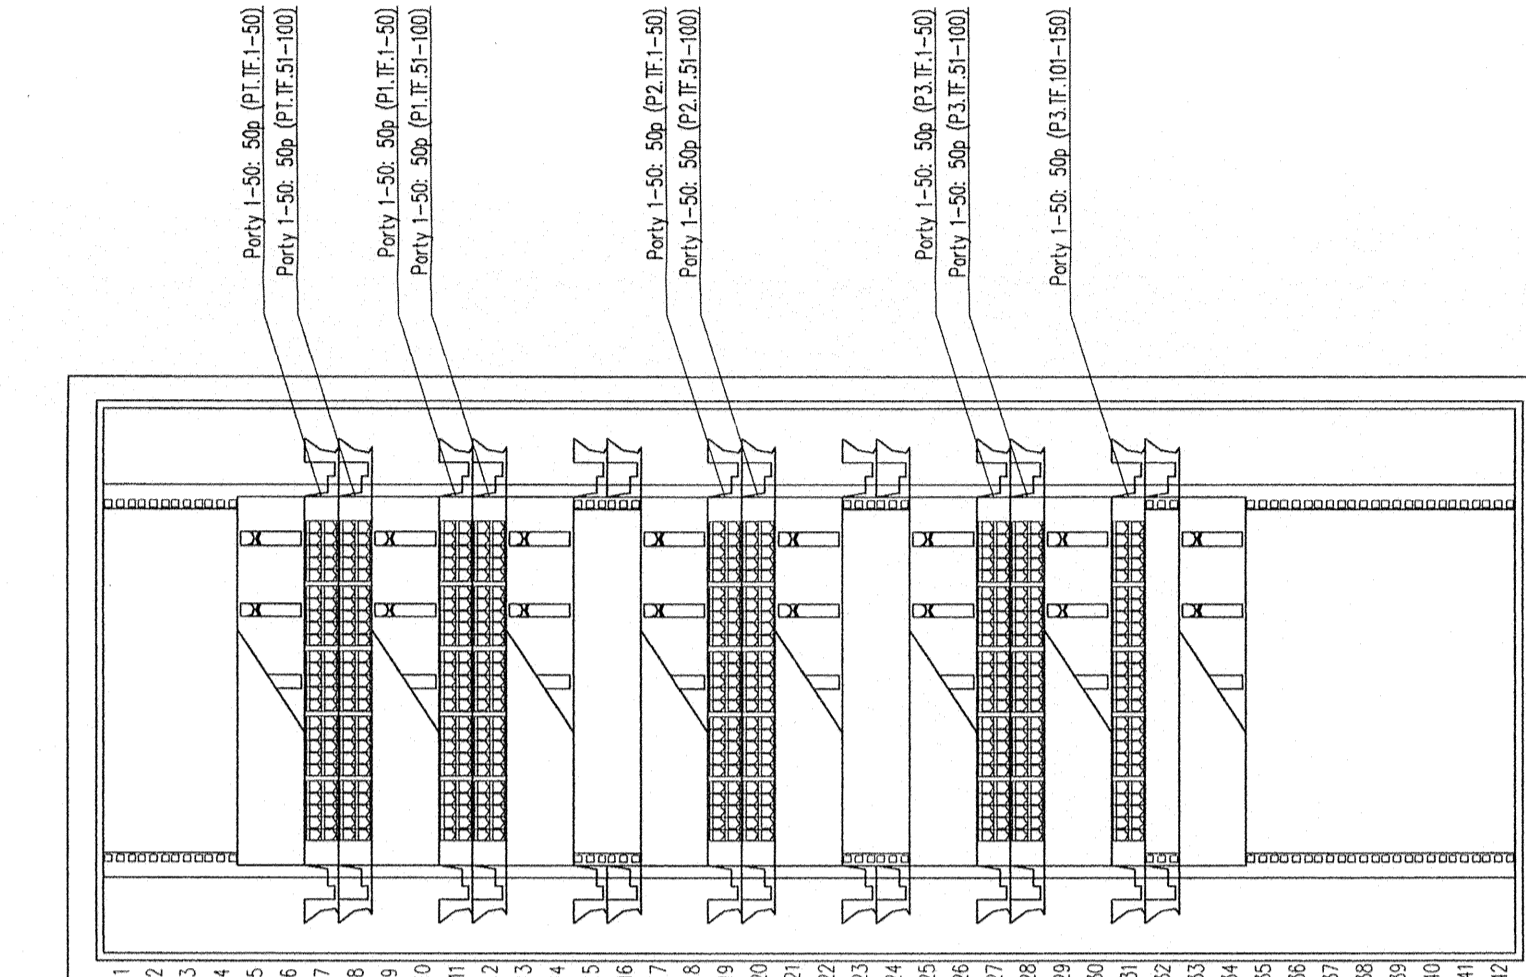

BPD-1 (tył)

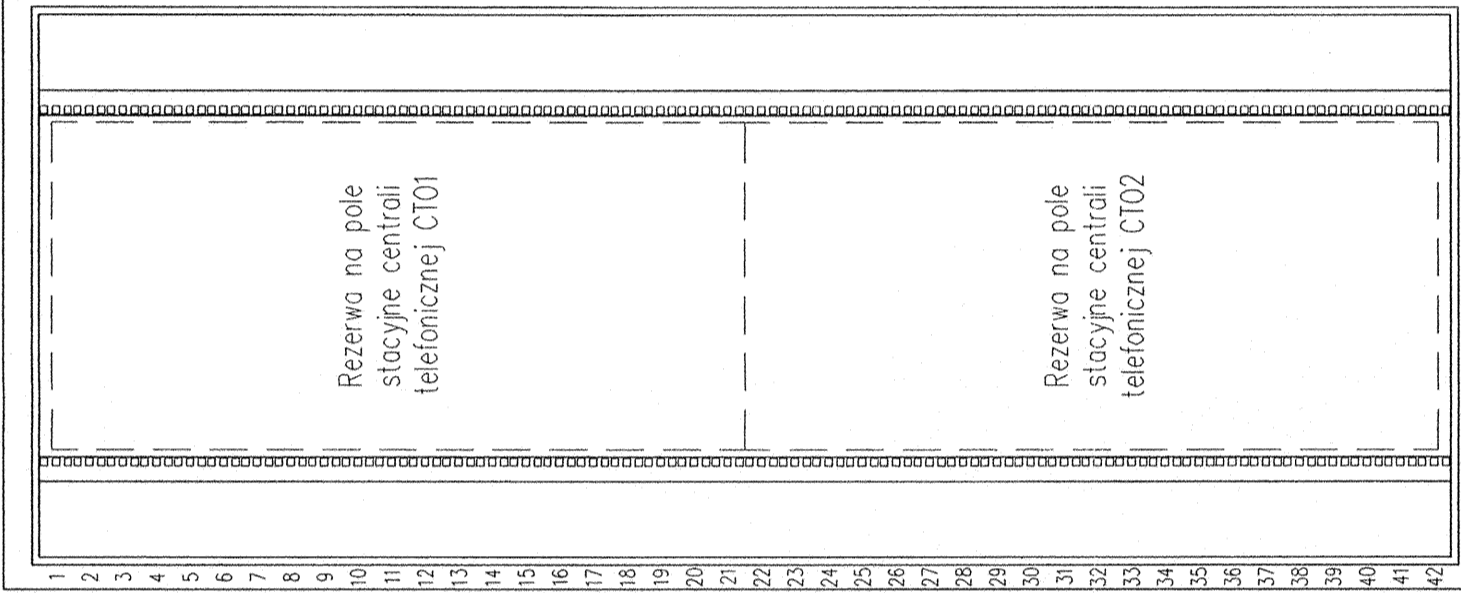

Uwagi:  
Szczegółowa konfiguracja szaf zostaje zestawiana w tabeli konfiguracyjnej w opisie projektu.

- Oznaczenia:  
4p – kabel teleinformatyczny FTP 4-parowy, kat. 6A  
25p – kabel teleinformatyczny STP 25-parowy, 2MRJ-21, 1000Base-T  
12f SW – kabel światłowodowy 12-włóknowy, uniwersalny, wielomodowy OM3 XG  
12f SW/M – kabel światłowodowy 12-włóknowy, uniwersalny, wielomodowy OM3 XG, 2MRP  
24f SW – kabel światłowodowy 24-włóknowy, uniwersalny, wielomodowy OM3 XG  
24f SJ – kabel światłowodowy 24-włóknowy, uniwersalny, jednomodowy OS2

- 50p – kabel teleinformatyczny YTKSY 53x2x0,5  
100p – kabel teleinformatyczny YTKZY 50x4x0,5  
100p/z – kabel teleinformatyczny zTKMXp 50x4x0,5  
Sr – SDP-n

DOKUMENTACJA  
POWYKONAWCZA

KIEROWNIK BUDOWY

Elektro-BUD Sp. z o.o.  
Kierownik robót elektrycznych  
mgr inż. ~~Marek Kalaś~~  
nr upr. ZAP/0116TOWOE/10

Rut  
wpr. nr ZAP/0116TOWOE/04

portal | pracownia projektowa

profesjonalnie zmieniamy marzenia w rzeczywistość

Portal Sp. z o.o. Spółka Komandytowa  
02-641 Warszawa, ul. Lekarska 8, tel/fax 022 825 1432  
71-604 Szczecin, ul. Szareckiego 9, tel. 695 151 542, 091 81 22 199

www.dp-portal.pl

SIECI I INSTALACJE TELEINFORMATYCZNE  
W KOMPLEKSIE BUDYNKÓW BIUROWYCH  
SZCZECIŃSKIEGO PARKU  
NAUKOWO-TECHNOLOGICZNEGO PRZY  
UL. NIEMIERYŃSKIEJ W SZCZECINIE, ETAP II

temat:

Szczecin, ul. Niemierzyńska, dz. nr 3/7, 3/5 i 1/8  
adres inwestycji:

Szczeciński Park Naukowo-Technologiczny  
ul. Kolumba, Szczecin

inwestor:

mgr inż. Witold Ziobło L.1/09/009  
projektował:

WIDOK PUNKTU  
DYSTRYBUCYJNEGO BPD-1

1:10  
skala:  
Lipiec 2010 r.  
P.W.  
data:  
nr rys.

30

UWAGA:  
Kopiowanie, publikacje oraz wszelkie inne formy  
wykorzystania projektu bez zgody autorów będą naruszeniem  
przepisów wynikających z Ustawy z dnia 4.02.1994 r. o prawie  
autorskim i prawach pokrewnych.