


SPD-1, SPD-6

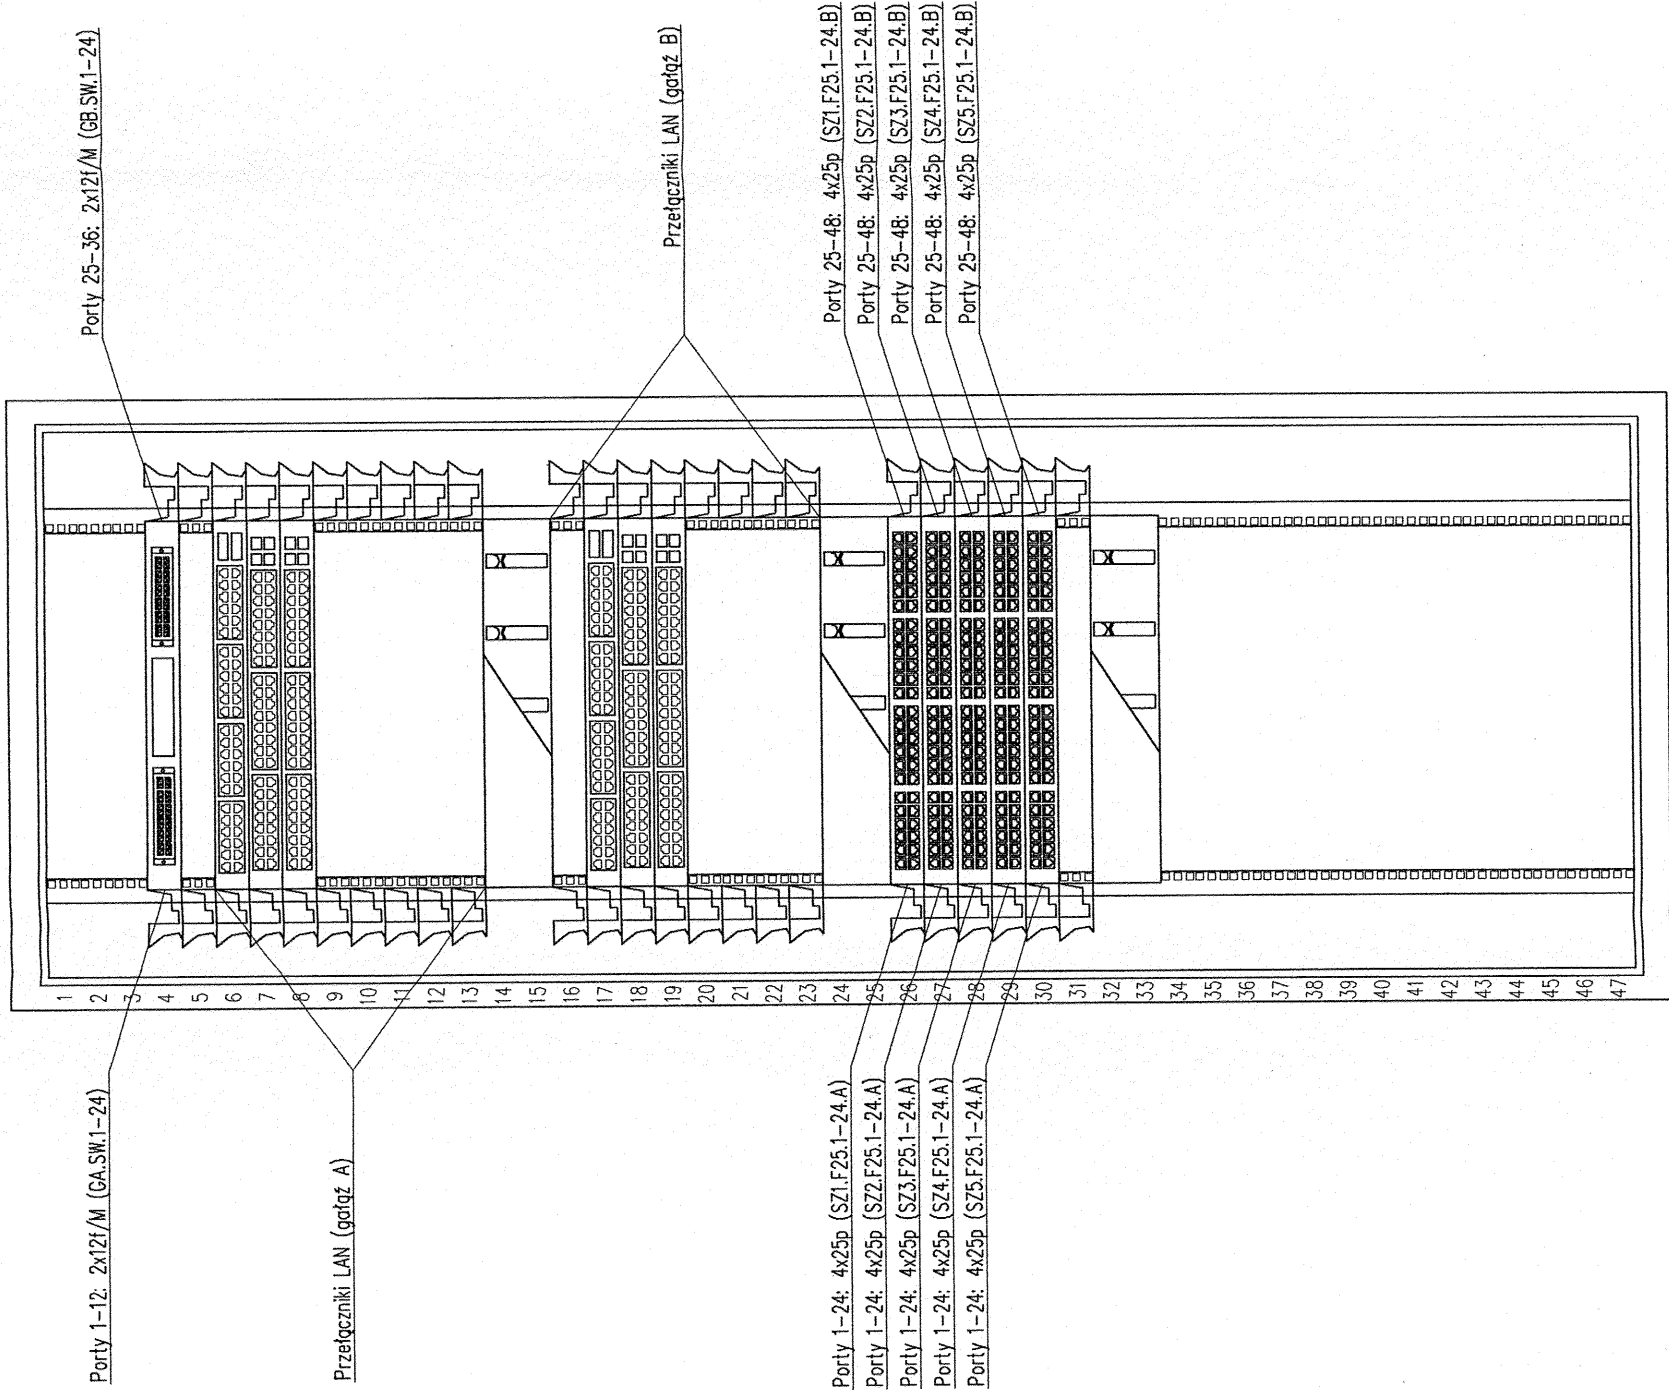

Uwagi:
Szczegółowa konfiguracja szaf zostat zestawiona w tabeli konfiguracyjnej w opisie projektu.

Oznaczenia:

4p – kabel teleinformatyczny FFTP 4–parowy, kat. 6A
25p – kabel teleinformatyczny SIP 25–parowy, 2xMRJ–21, 1000Base–T

12f SW – kabel światłowodowy 12–włknowy, uniwersalny, wielomodowy OM3 XG
12f SW/M – kabel światłowodowy 12–włknowy, uniwersalny, wielomodowy OM3 XG, 2xMPO
24f SW – kabel światłowodowy 24–włknowy, uniwersalny, wielomodowy OM3 XG
24f SJ – kabel światłowodowy 24–włknowy, uniwersalny, jednomodowy OS2

50p – kabel telefoniczny YTKSY 53x2x0,5
100p – kabel telefoniczny YTKZY 50x4x0,5
100p/z – kabel telefoniczny XzTKMXpw 50x4x0,5

Sn – SDP–n

Portal Sp. z o.o. Spółka Komandytowa
02-641 Warszawa, ul. Lekarska 8, tel./fax 022 8251432
71-604 Szczecin, ul. Szarotki 9, tel. 695 151 542, 091 81 22 199

www.pp-portal.pl

SIECI I INSTALACJE TELEINFORMATYCZNE
W KOMPLEKSIE BUDYNKÓW BIUROWYCH
SZCZECIŃSKIEGO PARKU
NAUKOWO-TECHNOLOGICZNEGO PRZY
UL. NIEMIERYŃSKIEJ W SZCZECINIE, ETAP II

temat:

Szczecin, ul. Niemierzyńska, dz. nr 3/7, 3/5 i 1/8
adres inwestycji:

Szczeciński Park Naukowo-Technologiczny
ul. Kolumbia, Szczecin
inwestor:

mgr inż. Witold Ziolo, L1/09/009
projektował:

**WIDOK PUNKTÓW
DYSTRYBUCYJNYCH SPD-1,
SPD-6**

Teleinformatyka
branża: 1:10
P.W.
faza: Lipiec 2010 r.
nr rys. 19

UWAGA:

Kopowanie, publikacje oraz wszelkie inne formy
wykorzystania projektu bez zgody autorów będą naruszeniem
przepisów wynikających z Ustawy z dnia 4.02.1994 r. o prawie
autorskim i prawach pokrewnych.

KIEROWNIK BUDOWY
mgr inż. Rafał Kozłowski
wpr. nr ZAP/006/OWOK/04

DOKUMENTACJA
POWYKONAWCZA

Elektro-BUD Sp. z o.o.
Kierownik robót elektrycznych
mgr inż. Marek Kozłowski
nr upr. ZAP/0116/OWOK/10