


Oznaczenia:
 — — — — — ciąg "A" kanalizacji kablowej
 — — — — — ciąg "B" kanalizacji kablowej

Centrum komputerowe

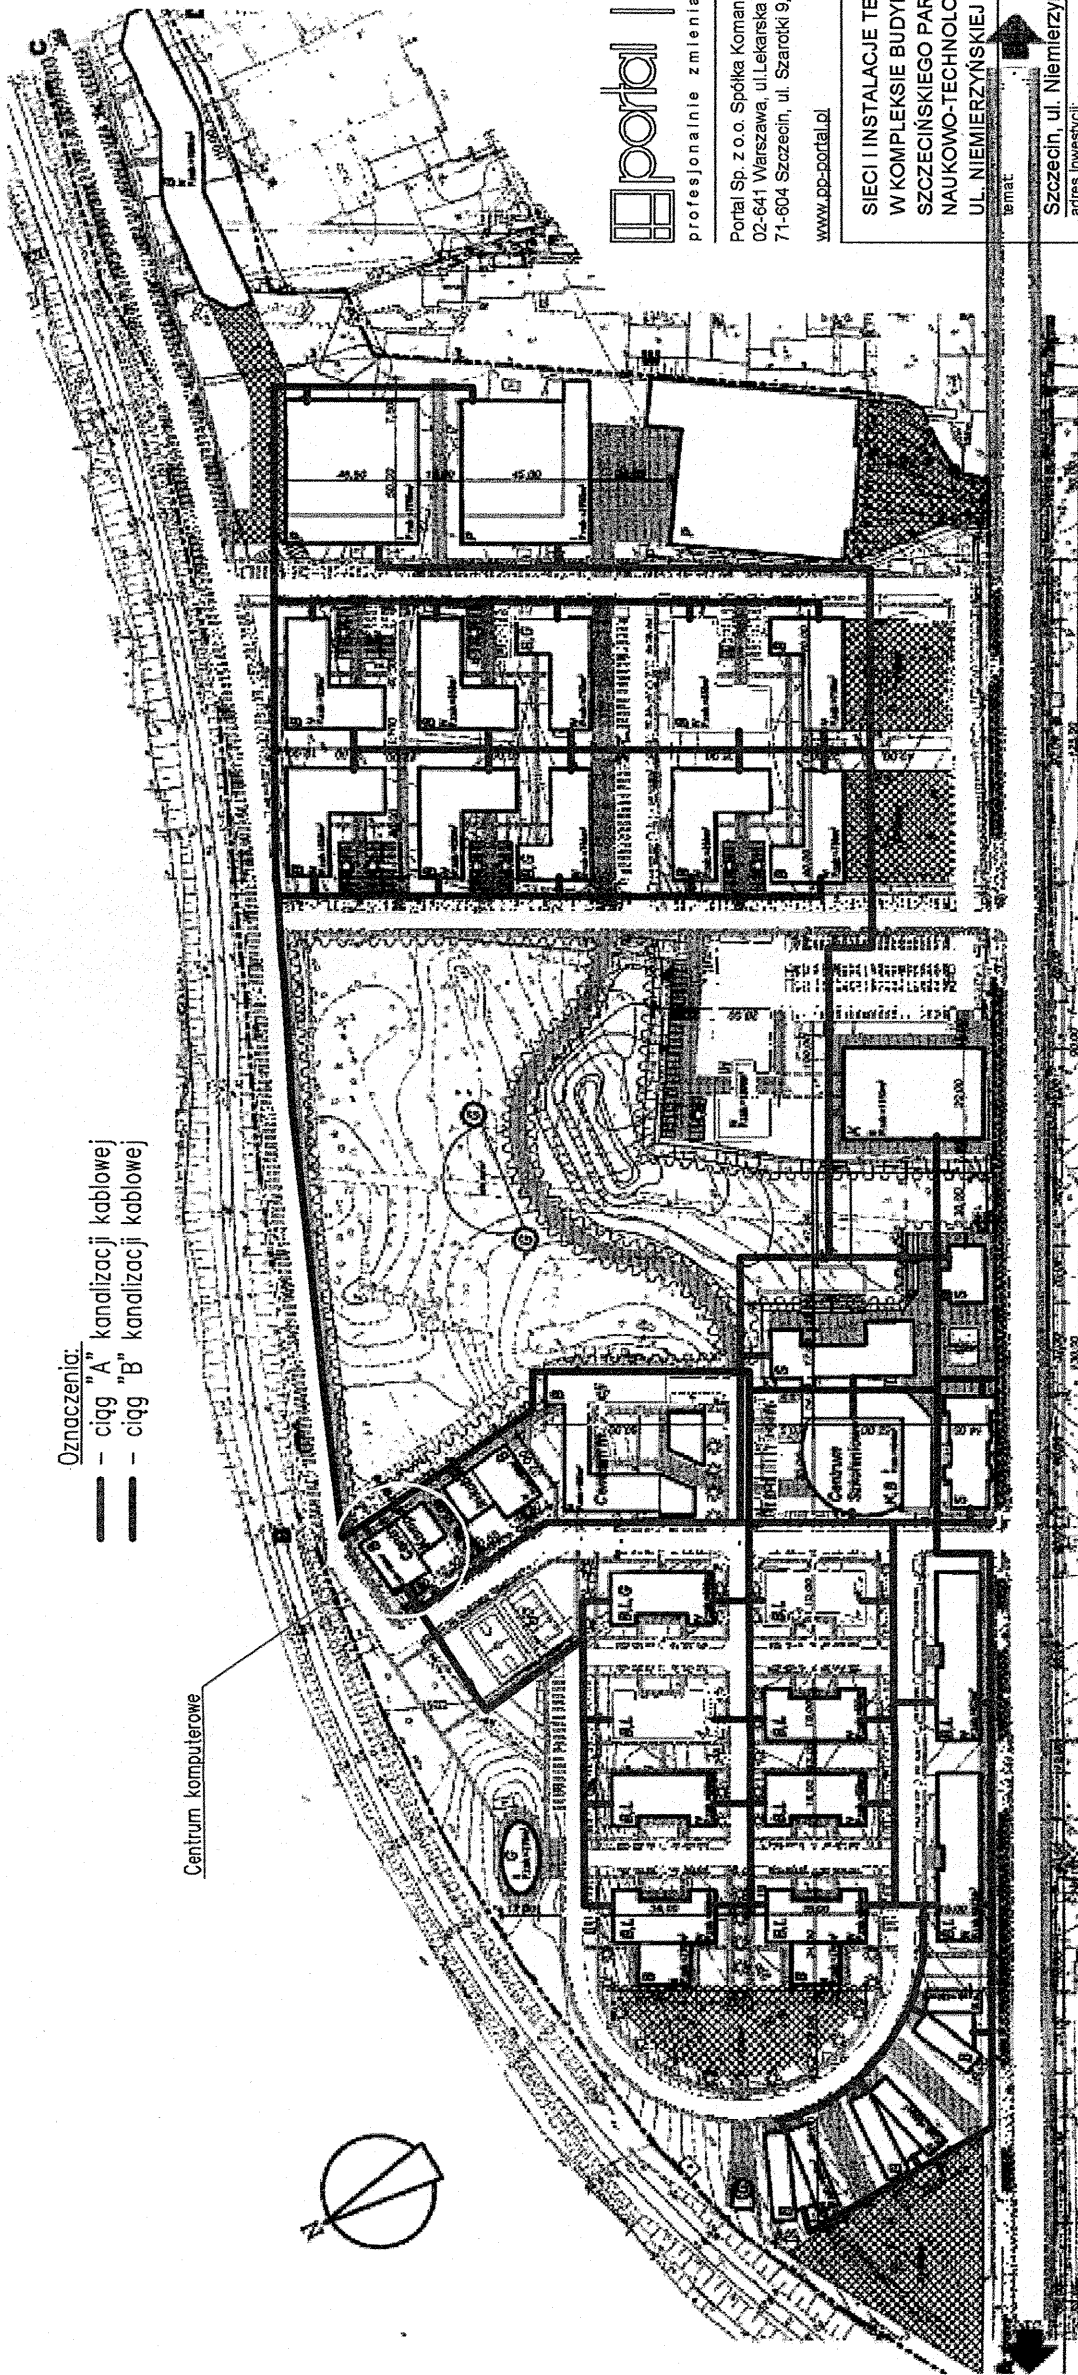

portal | pracownia projektowa

profesjonalnie zmieniamy marzenia w rzeczywistość

Portal Sp. z o.o. Spółka Komandytowa
 02-641 Warszawa, ul. Lekarska 8, tel./fax 022 8251432
 71-604 Szczecin, ul. Szarotki 9, tel: 695 151 542, 091 81 22 199
 www.pp-portal.pl

SIĘCIE I INSTALACJE TELEINFORMATYCZNE
 W KOMPLEKSIE BUDYNKÓW BIUROWYCH
 SZCZECIŃSKIEGO PARKU
 NAUKOWO-TECHNOLOGICZNEGO PRZY
 UL. NIEMIERZYŃSKIEJ W SZCZECINIE, ETAP II

temat

Szczecin, ul. Niemierzyńska, dz. nr 3/7, 3/5 i 1/8
 adres inwestycji

Szczeciński Park Naukowo-Technologiczny
 ul. Kolumba, Szczecin
 inwestor

mgr inż. Witold Ziolo, L1/09/009
 projektował

[Signature]

**KONCEPCJA DOCELOWEJ
 KANALIZACJI KABLOWEJ SPNT**
 tys.

Teleinformatyka
 branża: **4**
 P.W. Lipiec 2010 r.
 data: nr tys.

UWAGA:

Koplowanie, publikacje oraz wszelkie inne formy wykorzystania projektu bez zgody autorów będą naruszeniem przepisów wynikających z Ustawy z dnia 4.02.1994 r. o prawie autorskim i prawach pokrewnych.

DOKUMENTACJA
 POWYKONAWCZA

Elektro-BUD Sp. z o.o.
 Kierownik robót elektrycznych
 mgr inż. Marek Kalar
 nr upr. ZAP/0116/OWOE/10