



BALUSTRADA DETAL SKALA 1:10

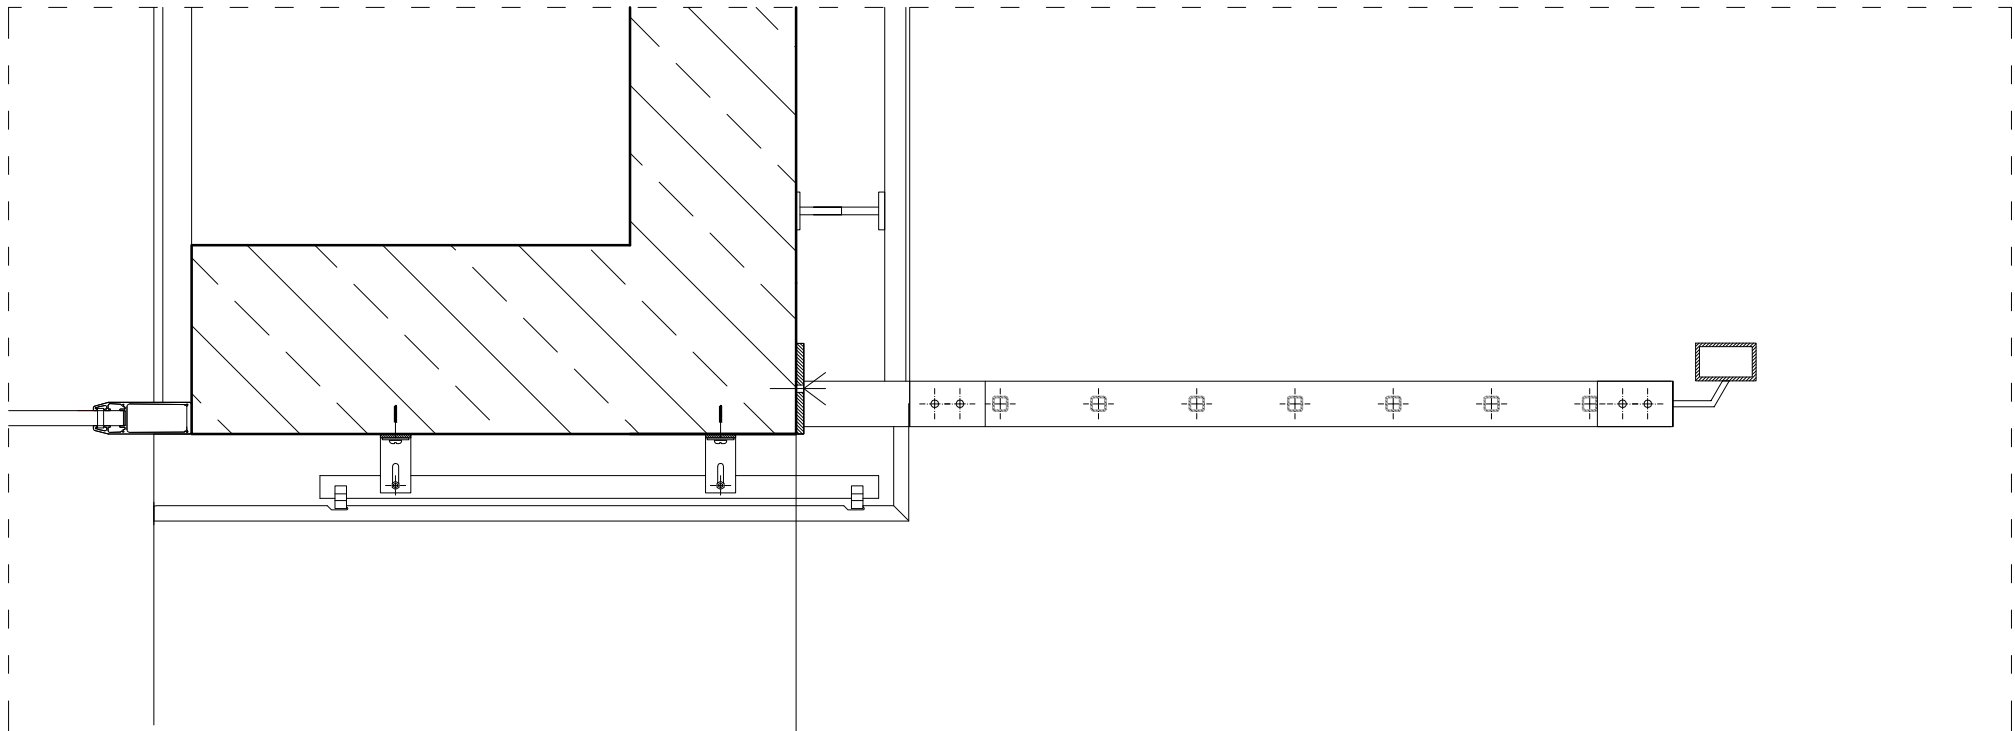

BALUSTRADA DETAL SKALA 1:10

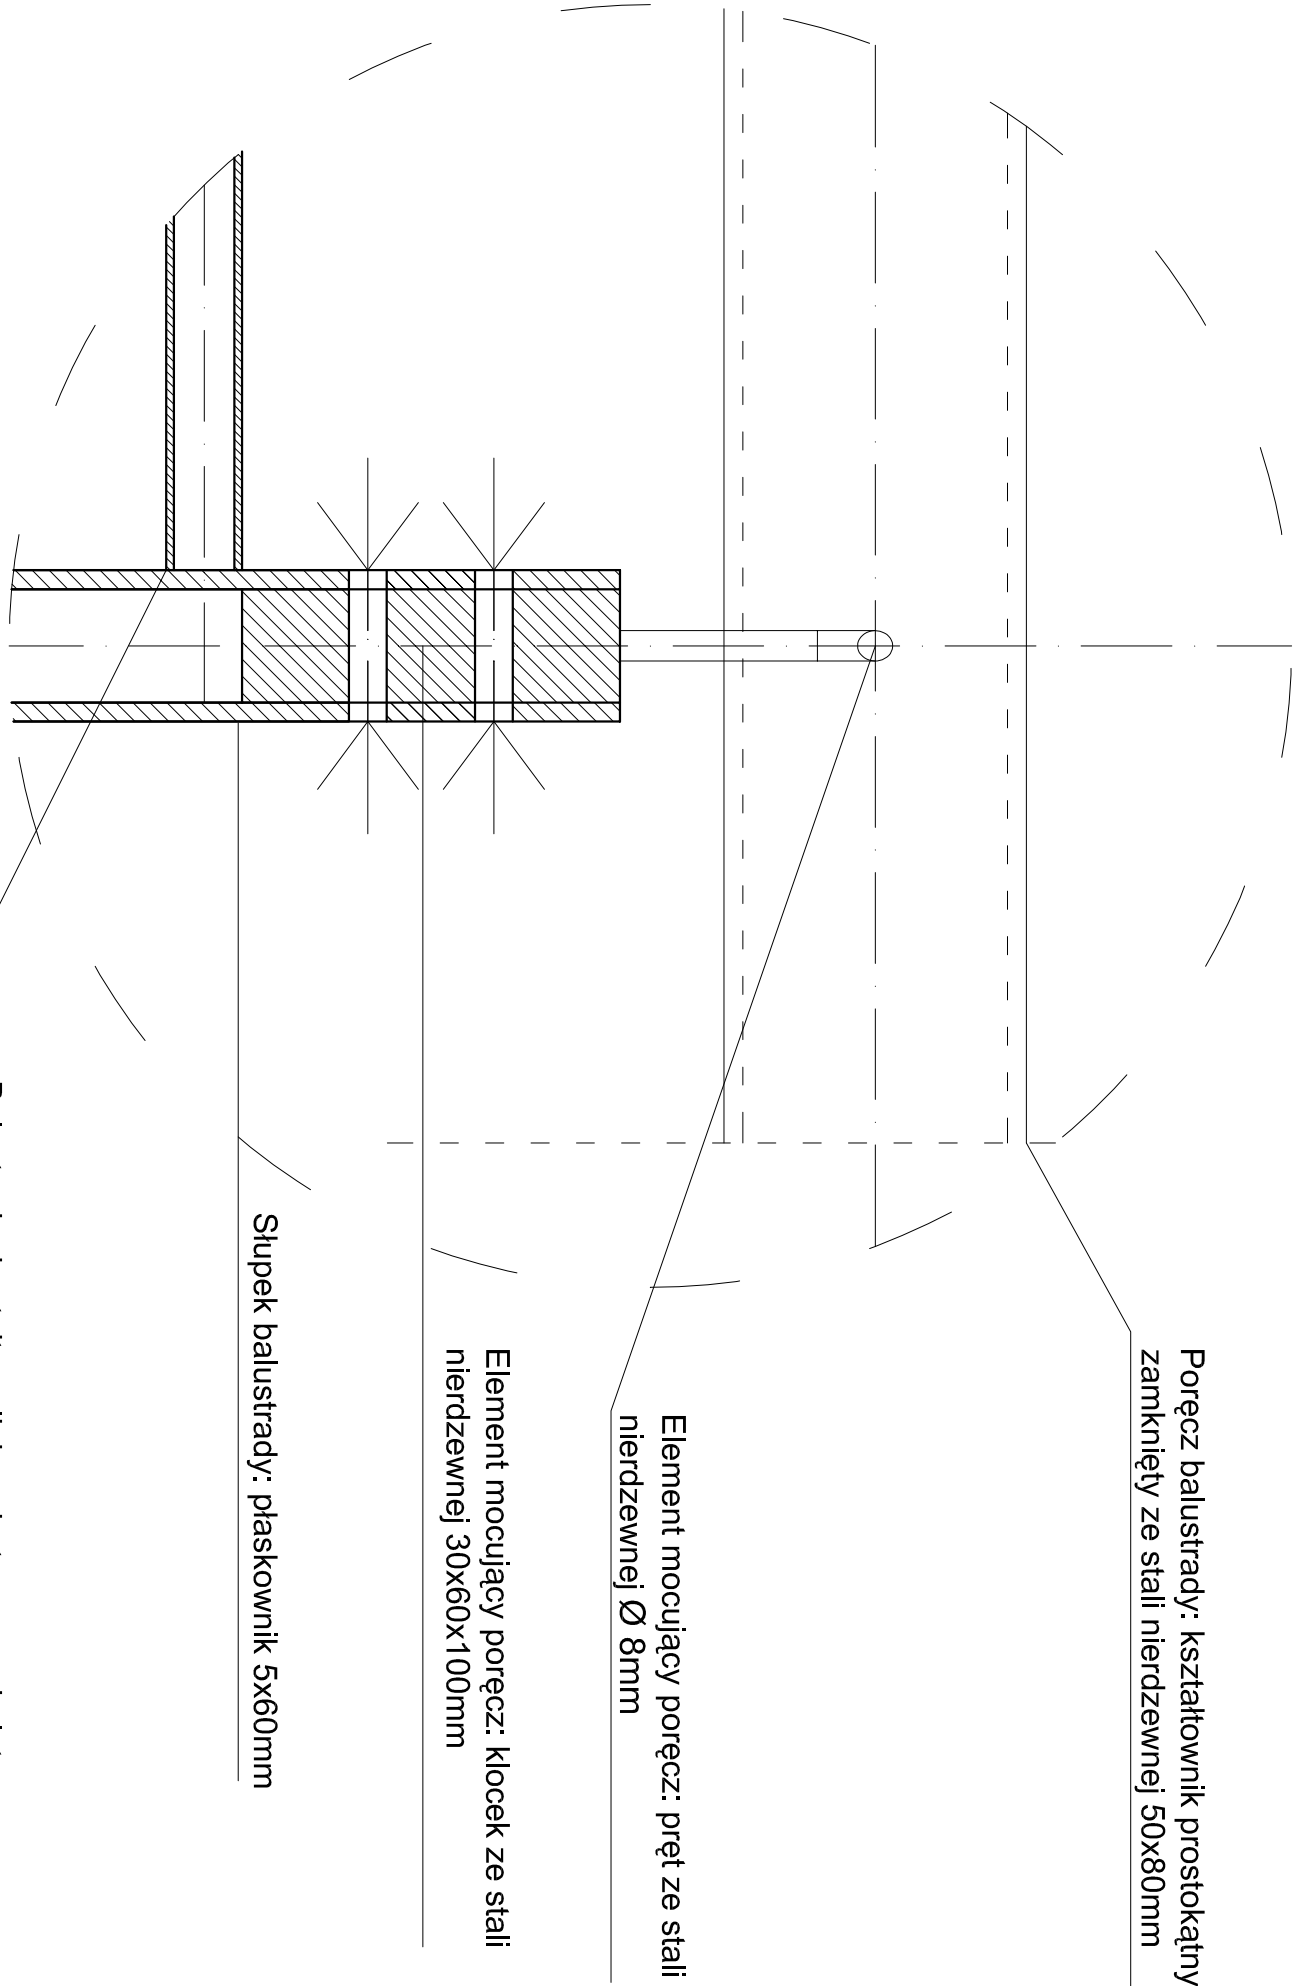

Poręcz balustrady: kształtownik prostokątny zamknięty ze stali nierdzewnej 50x80mm


Element mocujący poręcz: pręt ze stali nierdzewnej Ø 8mm

Element mocujący poręcz: klocek ze stali nierdzewnej 30x60x100mm

Słupek balustrady: płaskownik 5x60mm

Balustrada: kształtownik kwadratowy zamknięty 20x20x2,5mm

BALUSTRADA DETAL SKALA 1:2

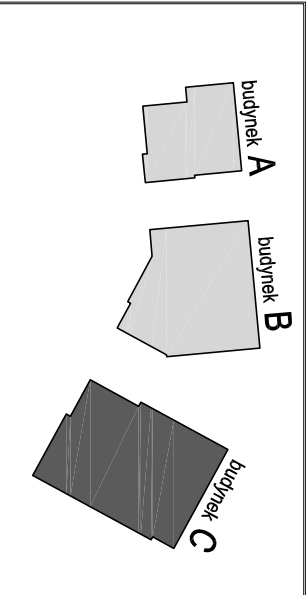

Wielobranżowy projekt budowlany i wykonawczy opracowany w okresie 2008-2010 przez Pracownię Portal - PP Spółka z ograniczoną odpowiedzialnością, Sp. z o.o.

Niniejsze rysunki stanowią dokumentację ujednoliconą, uwzględniającą zmiany wprowadzone podczas budowy oraz projektem zamierzonego i uzupełniającego wykonania, przez Pracownię CITY architektów Spółka z ograniczoną odpowiedzialnością Sp. z o.o. w ramach pełnienia nadzoru autorskiego.

**PROJEKT ZAMIĘNY KOMPLEKSU ZABUDOWY  
USŁUGOWEJ NA POTRZEBY SZCZECIŃSKIEGO PARKU  
NAUKOWO - TECHNOLOGICZNEGO PRZY UL.  
NIEWIERZYŃSKIEJ W SZCZECINIE**

**„BUDOWA I WYPOSAŻENIE I ETAPU POMERANIA  
TECHNOPARK W SZCZECINIE PRZY  
ULICY NIEWIERZYŃSKIEJ / CYFROWEJ,  
KONTYNUACJA INWESTYCJI**

**Wzrost:**  
„BUDOWA I WYPOSAŻENIE I ETAPU POMERANIA  
TECHNOPARK W SZCZECINIE PRZY  
ULICY NIEWIERZYŃSKIEJ / CYFROWEJ,  
KONTYNUACJA INWESTYCJI

**nazwa projektu:**  
Szczecin, ul. Niemcewiczka 17, 17a  
dz. nr 48, 49, 50, 1/11, 100, 1002  
adres inwestycji:  
Szczeciński Park Naukowo - Technologiczny,  
ul. Niemcewiczka 17a, 71-441 Szczecin  
inwestor:  
mgr inż. arch. Agnieszka Witkowska, upr. nr 28/ZPOJA/2005  
projektant i autor projektu:  
mgr inż. arch. Małgorzata Tokarska, upr. nr 18/ZPOJA/OKK/2007  
sprawdzający:

**BALUSTRADA STALOWA - BUD. C**

**architektura**  
1:20, 1:5, 1:2  
skala:  
Szczecin, lipiec 2013r  
nr rys.:  
D9