










[illegible]

15	Rubia 2x28W lub inna równoważna
12	Atleńczyk 3 2x25W, IP68 lub inna równoważna
16	Atleńczyk 3 2x18W, IP 65 lub inna równoważna
17	Atleńczyk 3 1x35W, IP 65 lub inna równoważna
18	ŁugStar n1 2x26 : IP43 lub inna równoważna
19	ŁugStar HORIZONTAL 1 gniaz : 2x26 : lub inna równoważna

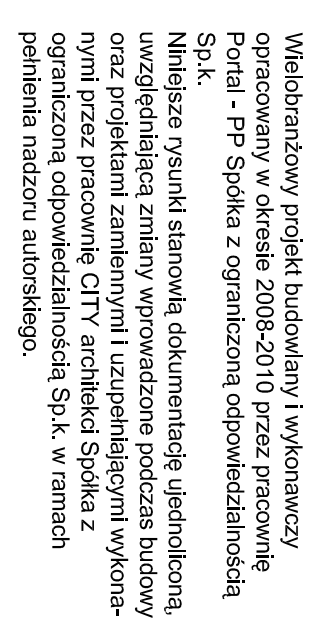

temat:  
**BUDOWA I WYPOSAŻENIE I ETAPU POMIARU  
TECHNOPARK W SZCZECINIE PRZY  
ULICY NIEMIERZYŃSKIEJ / CYFROWEJ,  
KONTYNUACJA INWESTYCJI**

adres inwestycji:  
Szczeciński Park Naukowo - Technologiczny,  
ul. Niemcewiczńska 17a, 71-441 Szczecin  
inwestor:

mgr inż. arch. Agnieszka Wilkowska, upr. nr 282/P.U.W.2005  
projektant / autor projektu:


# OSWIETLLENIE GARAŻU CZ. A

architektura 1:100

**P. ZAMIEŃNY**  
Szczecin, 11 lipiec 2013r  
WV3  
07.008