



DETAL SUFITU PODWIESZANEGO Z PRZESUNIĘCIEM POZIOMÓW

- 1 – Oplątowanie z płyt gipsowo-kartonowych
- 2 – Profil sufitowy CD60 – główny
- 3 – Profil sufitowy CD60 – nośny
- 4 – Łącznik Krzyżowy
- 5 – Wieszak
- 6 – Profil poziomy UW
- 7 – Profil słupkowy CW

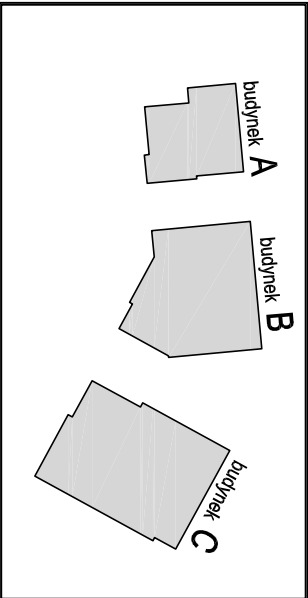

Wielobranżowy projekt budowlany i wykonawczy opracowany w okresie 2008-2010 przez pracownię Portal - PP Spółka z ograniczoną odpowiedzialnością Sp.k.
Niniejsze rysunki stanowią dokumentację ujednoliconą, uwzględniającą zmiany wprowadzone podczas budowy oraz projektami zamiennymi i uzupełniającymi wykonanymi przez pracownię CTTY architektów Spółka z ograniczoną odpowiedzialnością Sp.k. w ramach pełnienia nadzoru autorskiego.

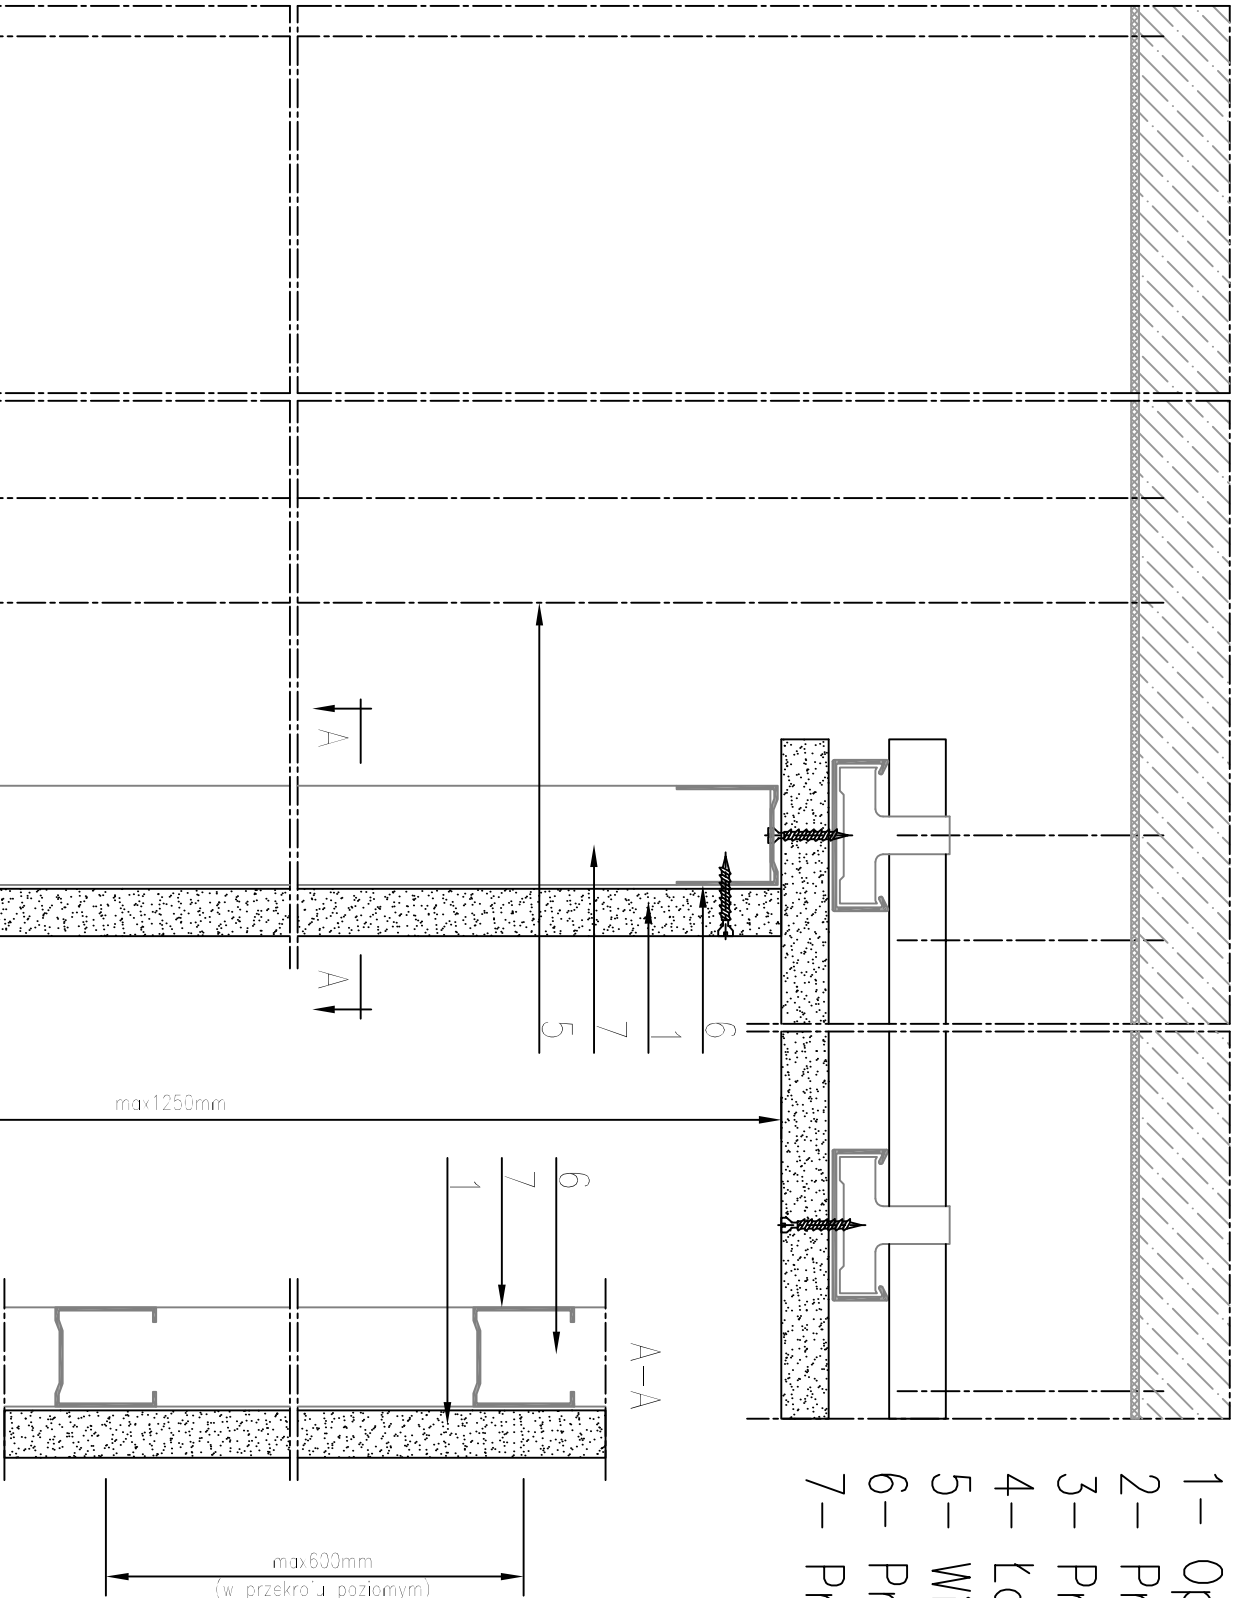

**PROJEKT ZAMIENNY KOMPLEKSU ZABUDOWY
USŁUGOWEJ NA POTRZEBY SZCZECIŃSKIEGO PARKU
NAUKOWO - TECHNOLOGICZNEGO PRZY UL.
NIEMIERZYŃSKIEJ W SZCZECINIE**

temat:

„BUDOWA I WYPOSAŻENIE I ETAPU POMIAROW
TECHNOPARK W SZCZECINIE PRZY
ULICY NIEMIERZYŃSKIEJ / CYFROWEJ,
KONTYNUACJA INWESTYCJI

nazwa projektu:

Szczecin, ul. Niemierzyńska 17, 17a
dz. nr 48, 49, 50, 1/11 ; obr. 1002

adres inwestycji:

Szczeciński Park Naukowo - Technologiczny,
ul.Niemierzyńska 17a, 71-441 Szczecin

inwestor:

mgr inż. arch. Agnieszka Witkowska, upr. nr 28/ZPOIA/2005
projektant / autor projektu:

mgr inż. arch. Małgorzata Tokarzewska, upr. nr 18/ZPOIA/OKK/2007
sprawdzający:

**PŁYTY G-K - DETAL SUFITU PODW. Z
PRZESUNIĘCIEM POZIOMÓW**

rys.

architektura

1:20

branża:

skala:

P. ZAMIENNY
Szczecin, lipiec 2013r

data:

D17
nr rys.