

RZUT M-1


1:50

M-1

Lc=7,00mb

SZI.1

1:25

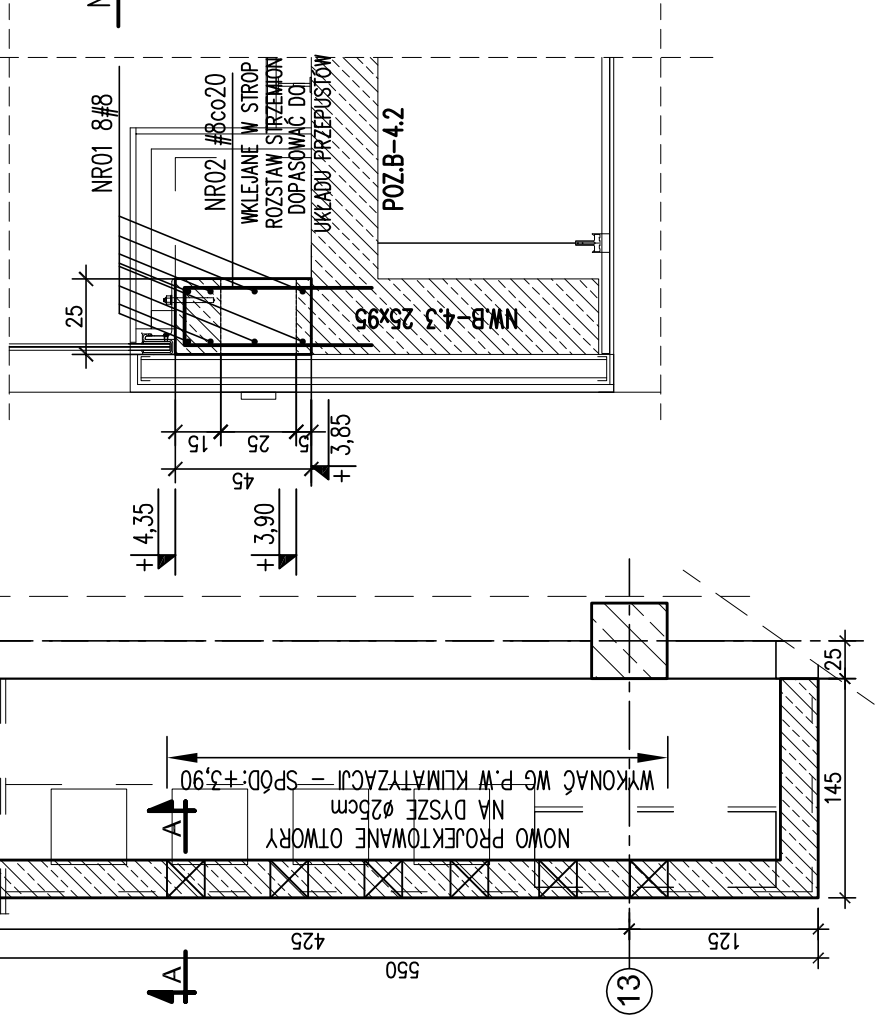

NR01 #8 L=62,0mb B500

ROZSTAW STRZEMION DOPASOWAĆ DO UKŁADU PRZEPUSTÓW

NR02 #8 L=143 B500 SZT.40

NR03 #8 L=160 B500 SZT.12

NR01 8#8

PRETY WIENCA

NR03 4x3#8

DODROBNIENIE

NARÓZNIKA

SCHEMAT ZBROJENIA W NARÓZNIKU

NR01 8#8

PRETY WIENCA

NR03 4x3#8

DODROBNIENIE

NARÓZNIKA

NR03 4x3#8

DODROBNIENIE

NARÓZNIKA

NR03 4x3#8

DODROBNIENIE

RYSUNEK ROZPATRYWAĆ WRAZ Z RYSUNKAMI ZESTAWIENIOWYMI ORAZ P.T. ARCH.

UMIEJSCOWIENIE OTWORÓW W MURKU NANOSIĆ

WG PW KLIMATYZACJI

WYKONANIE PRZEJŚĆ NIE OPISANYCH NA RYSUNKU

– KAŻDORAZOWO UZGODNIĆ Z PROJEKTANTEM

KONSTRUKCJI

PRZY PRZEJŚCIU PRZEZ OTWORY –

– PRETY WYCIĄĆ I W RAZIE POTRZEBY PRETY DOGIAĆ

I DOGIAĆ DO KSZTAŁTU NA MONTAŻU

RZĘDNE SPRAWDZIĆ Z P.T.ARCHITEKTURY

BETON C20/25 (B25)

STAL ZBROJENIOWA:

B500 (A–IIIIN – RB500W LUB BS1500S) (OZNACZONO "S ŚREDNICA PRĘTA")


B240 (A–I – SI3SX)

GRUBOŚĆ OTULENIA:

c = 4,0cm – PŁYTA ŻELBETOWA – DOŁEM

c = 3,0cm – POZOSTAŁE

WYKAZ STALI ZBROJENIOWEJ NR 86

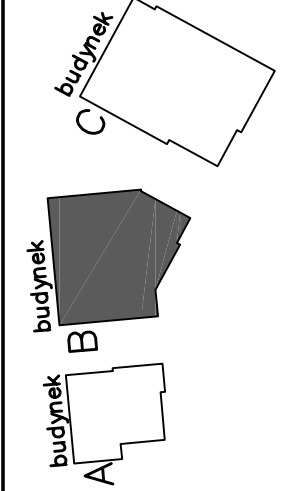

Wielobranżowy projekt budowlany i wykonawczy opracowany w okresie 2008-2010 przez pracownię Portal - PP Spółka z ograniczoną odpowiedzialnością Sp. k.

Niniejsze rysunki stanowią dokumentację ujednoliconą, uwzględniającą zmiany wprowadzone podczas budowy oraz projektami zamiennymi i uzupełniającymi wykonanymi przez pracownię CITY architekti Spółka z ograniczoną odpowiedzialnością Sp.k. w ramach pełnienia nadzoru autorskiego.

PROJEKT ZAMIENNY KOMPLEKSU ZABUDOWY  
USŁUGOWEJ NA POTRZEBY SZCZECIŃSKIEGO PARKU  
NAUKOWO - TECHNOLOGICZNEGO PRZY UL.  
NIEMIERZYŃSKIEJ W SZCZECINIE

temat:  
„BUDOWA I WYPOSAŻENIE I ETAPU POMERANIA  
TECHNOPARK W SZCZECINIE PRZY  
ULICY NIEMIERZYŃSKIEJ / CYFROWEJ, KONTYNUACJA  
PROJEKTU”

nazwa projektu:

Szczecin, ul. Niemierzyńska 17,17a

dz. nr 48, 49, 50

adres inwestycji:

Szczeciński Park Naukowo - Technologiczny,  
ul.Niemierzyńska 17a, 71-441 Szczecin

inwestor:

mgr inż. Krzysztof Walczak,

upr. nr ZAP/0075/P00K/04 spec. konstr. bez ogr.

projektant:

inż. Artur Urbaniński,

upr. nr ZAP/0074/P00K/04 spec. konstr. bez ogr.

sprawozdający:

**BUDYNEK B**

DETAL MURKU M1 NA STROPIE I PIĘTRA

rys.

konstrukcja

1:25

skala:

branża:

P. ZAMIENNY

data:

Szczecin, lipiec 2013r.

nr rys.

K 161