



# Budynek B

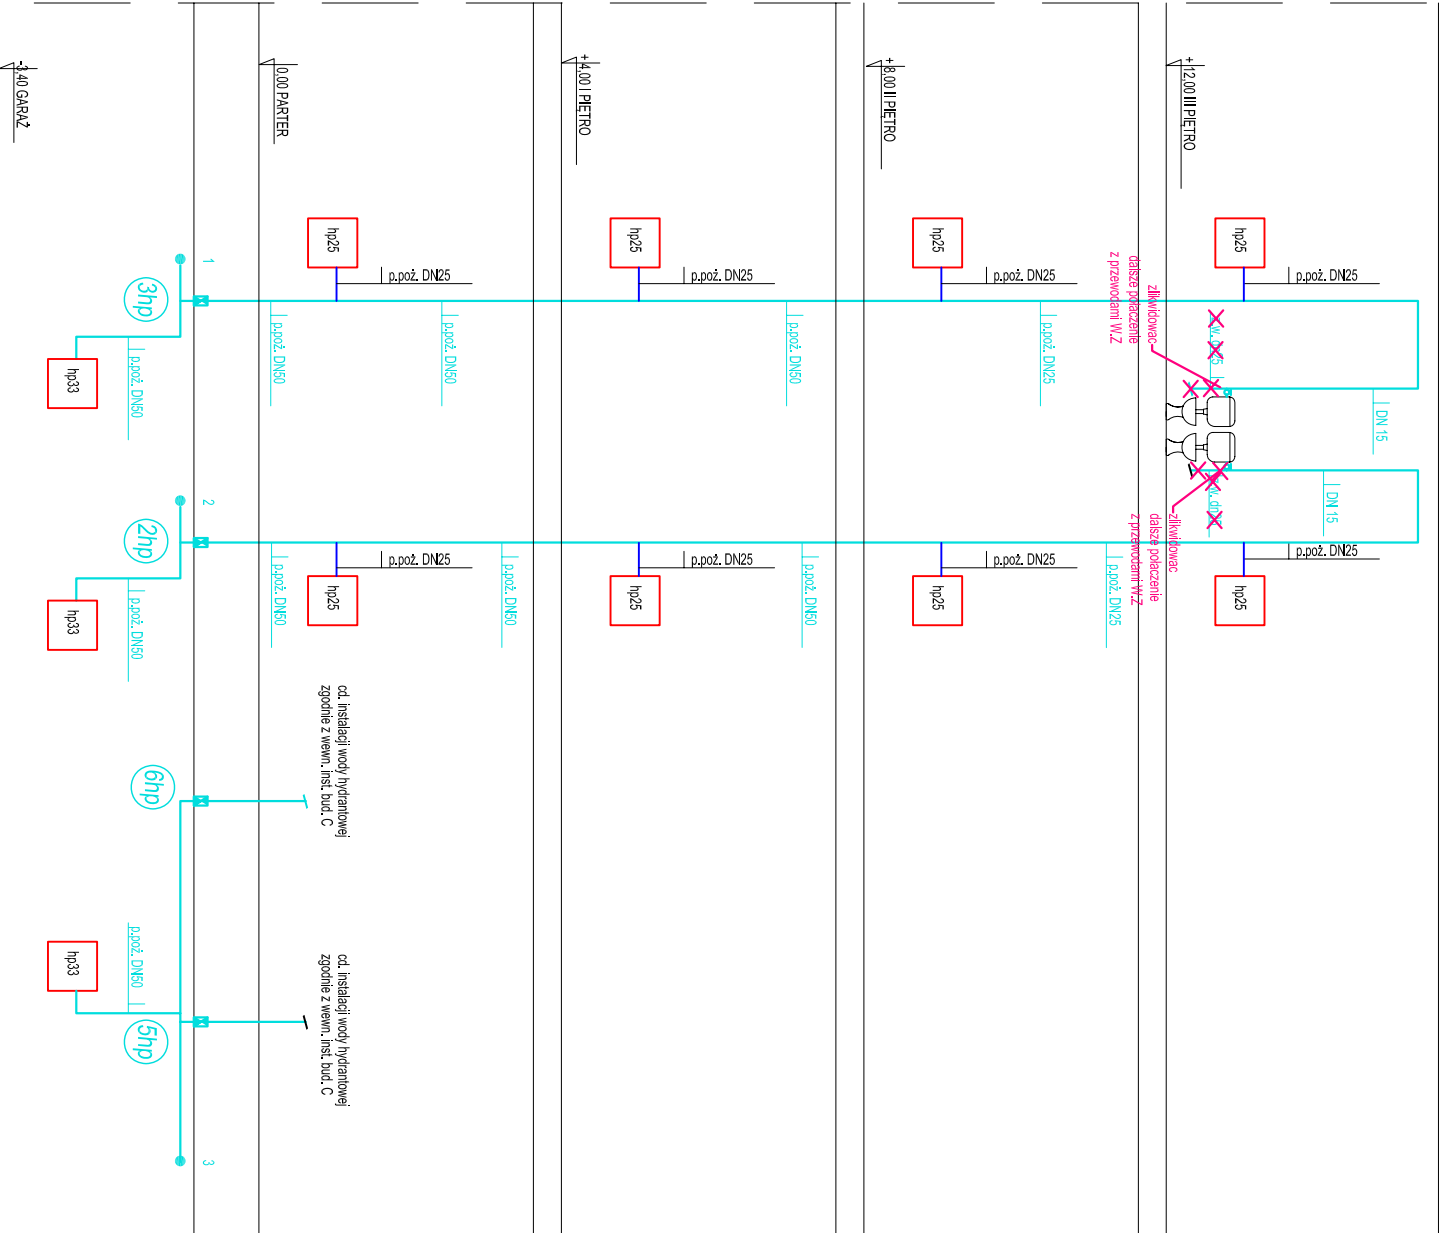

- LEGENDA
- INSTALACJA WODOCIĄGOWA PROJEKTOWANA
  - INSTALACJA WODOCIĄGOWA WYKONANA
  - ELEMENTY WYKONANE DO PRZEBUDOWY/DEMONTAŻU

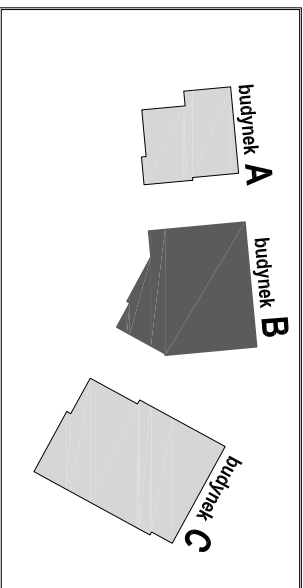

PROJEKT ZAMIENNY KOMPLEKSU ZABUDOWY  
USŁUGOWEJ NA POTRZEBY SZCZECIŃSKIEGO PARKU  
NAUKOWO - TECHNOLOGICZNEGO PRZY UL.  
NIEMIERZYŃSKIEJ W SZCZECINIE

temat:  
„BUDOWA I WYPOSAŻENIE I ETAPU POMERANIA  
TECHNOPARK W SZCZECINIE PRZY ULICY  
NIEMIERZYŃSKIEJ / CYFROWEJ,  
KONTYNUACJA INWESTYCJI”  
nazwa projektu:

Szczecin, ul. Niemierzyńska 17, 17a  
dz. nr 48, 49, 50  
adres inwestycji:  
Szczeciński Park Naukowo - Technologiczny,  
ul. Niemierzyńska 17a, 71-441 Szczecin  
inwestor:

dr inż. Adam Krupiński, upr. ZAP/0072/POOS/06  
projektant / autor projektu:  
mgr inż. Agnieszka Cichocka, upr. ZAP/0222/PWOS/10  
sprawdzający:

**BUDYNEK B**  
ROZWINIĘCIE INSTALACJI WODNEJ - p.poż.

rys. **sanitarna** 1:100  
branża: **S13**  
P. ZAMIENNY  
faza: **S13**  
data: **S13**  
nr rys. **S13**