



układ do umywalki

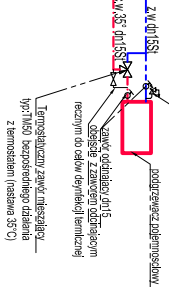

LEGENDA

- INSTALACJA WODOCIĄGOWA PROJEKTOWANA
- INSTALACJA WODOCIĄGOWA WYKONANA
- INSTALACJA WODY CIEPŁEJ PROJEKTOWANA
- ELEMENTY WYKONANE DO PRZEBUDOWY/DEMONTAŻ
- UKŁAD PODGRZEWACZA Z INDYWIDUALNĄ WYLENKĄ
- WYLENKĄ BEZDOKŁADOWO ZASILANA JEDNORUROWIO

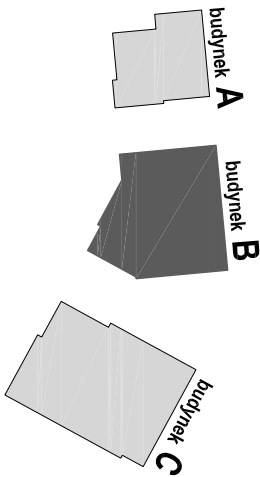

PROJEKT ZAMIENNY KOMPLEKSU ZABUDOWY
USŁUGOWEJ NA POTRZEBY SZCZECIŃSKIEGO PARKU
NAUKOWO - TECHNOLOGICZNEGO PRZY UL.
NIEMIERZYŃSKIEJ W SZCZECINIE

temat:
„BUDOWA I WYPOSAŻENIE I ETAPU POMIERANIA
TECHNOPARKU W SZCZECINIE PRZY ULICY
NIEMIERZYŃSKIEJ / CYFROWEJ,
KONTYNUACJA INWESTYCJI”
nazwa projektu:

Szczecin, ul. Niemierzyńska 17, 17a
dz. nr 48, 49, 50
adres inwestycji:

Szczeciński Park Naukowo - Technologiczny,
ul. Niemierzyńska 17a, 71-441 Szczecin
inwestor:


dr inż. Adam Krupicki, upr. ZAP/0072/POOS/06
projektant/ autor projektu:

mgr inż. Agnieszka Cichocka, upr. ZAP/0222/PWOS/10
sprawdzający:

BUDYNEK B

ROZWIŃNIĘCIE INSTALACJI WODNEJ

rys.
sanitarna
branża:
P. ZAMIENNY
faza:
1:100
skala:
Szczecin, 10.09.2013r
nr rys. S11

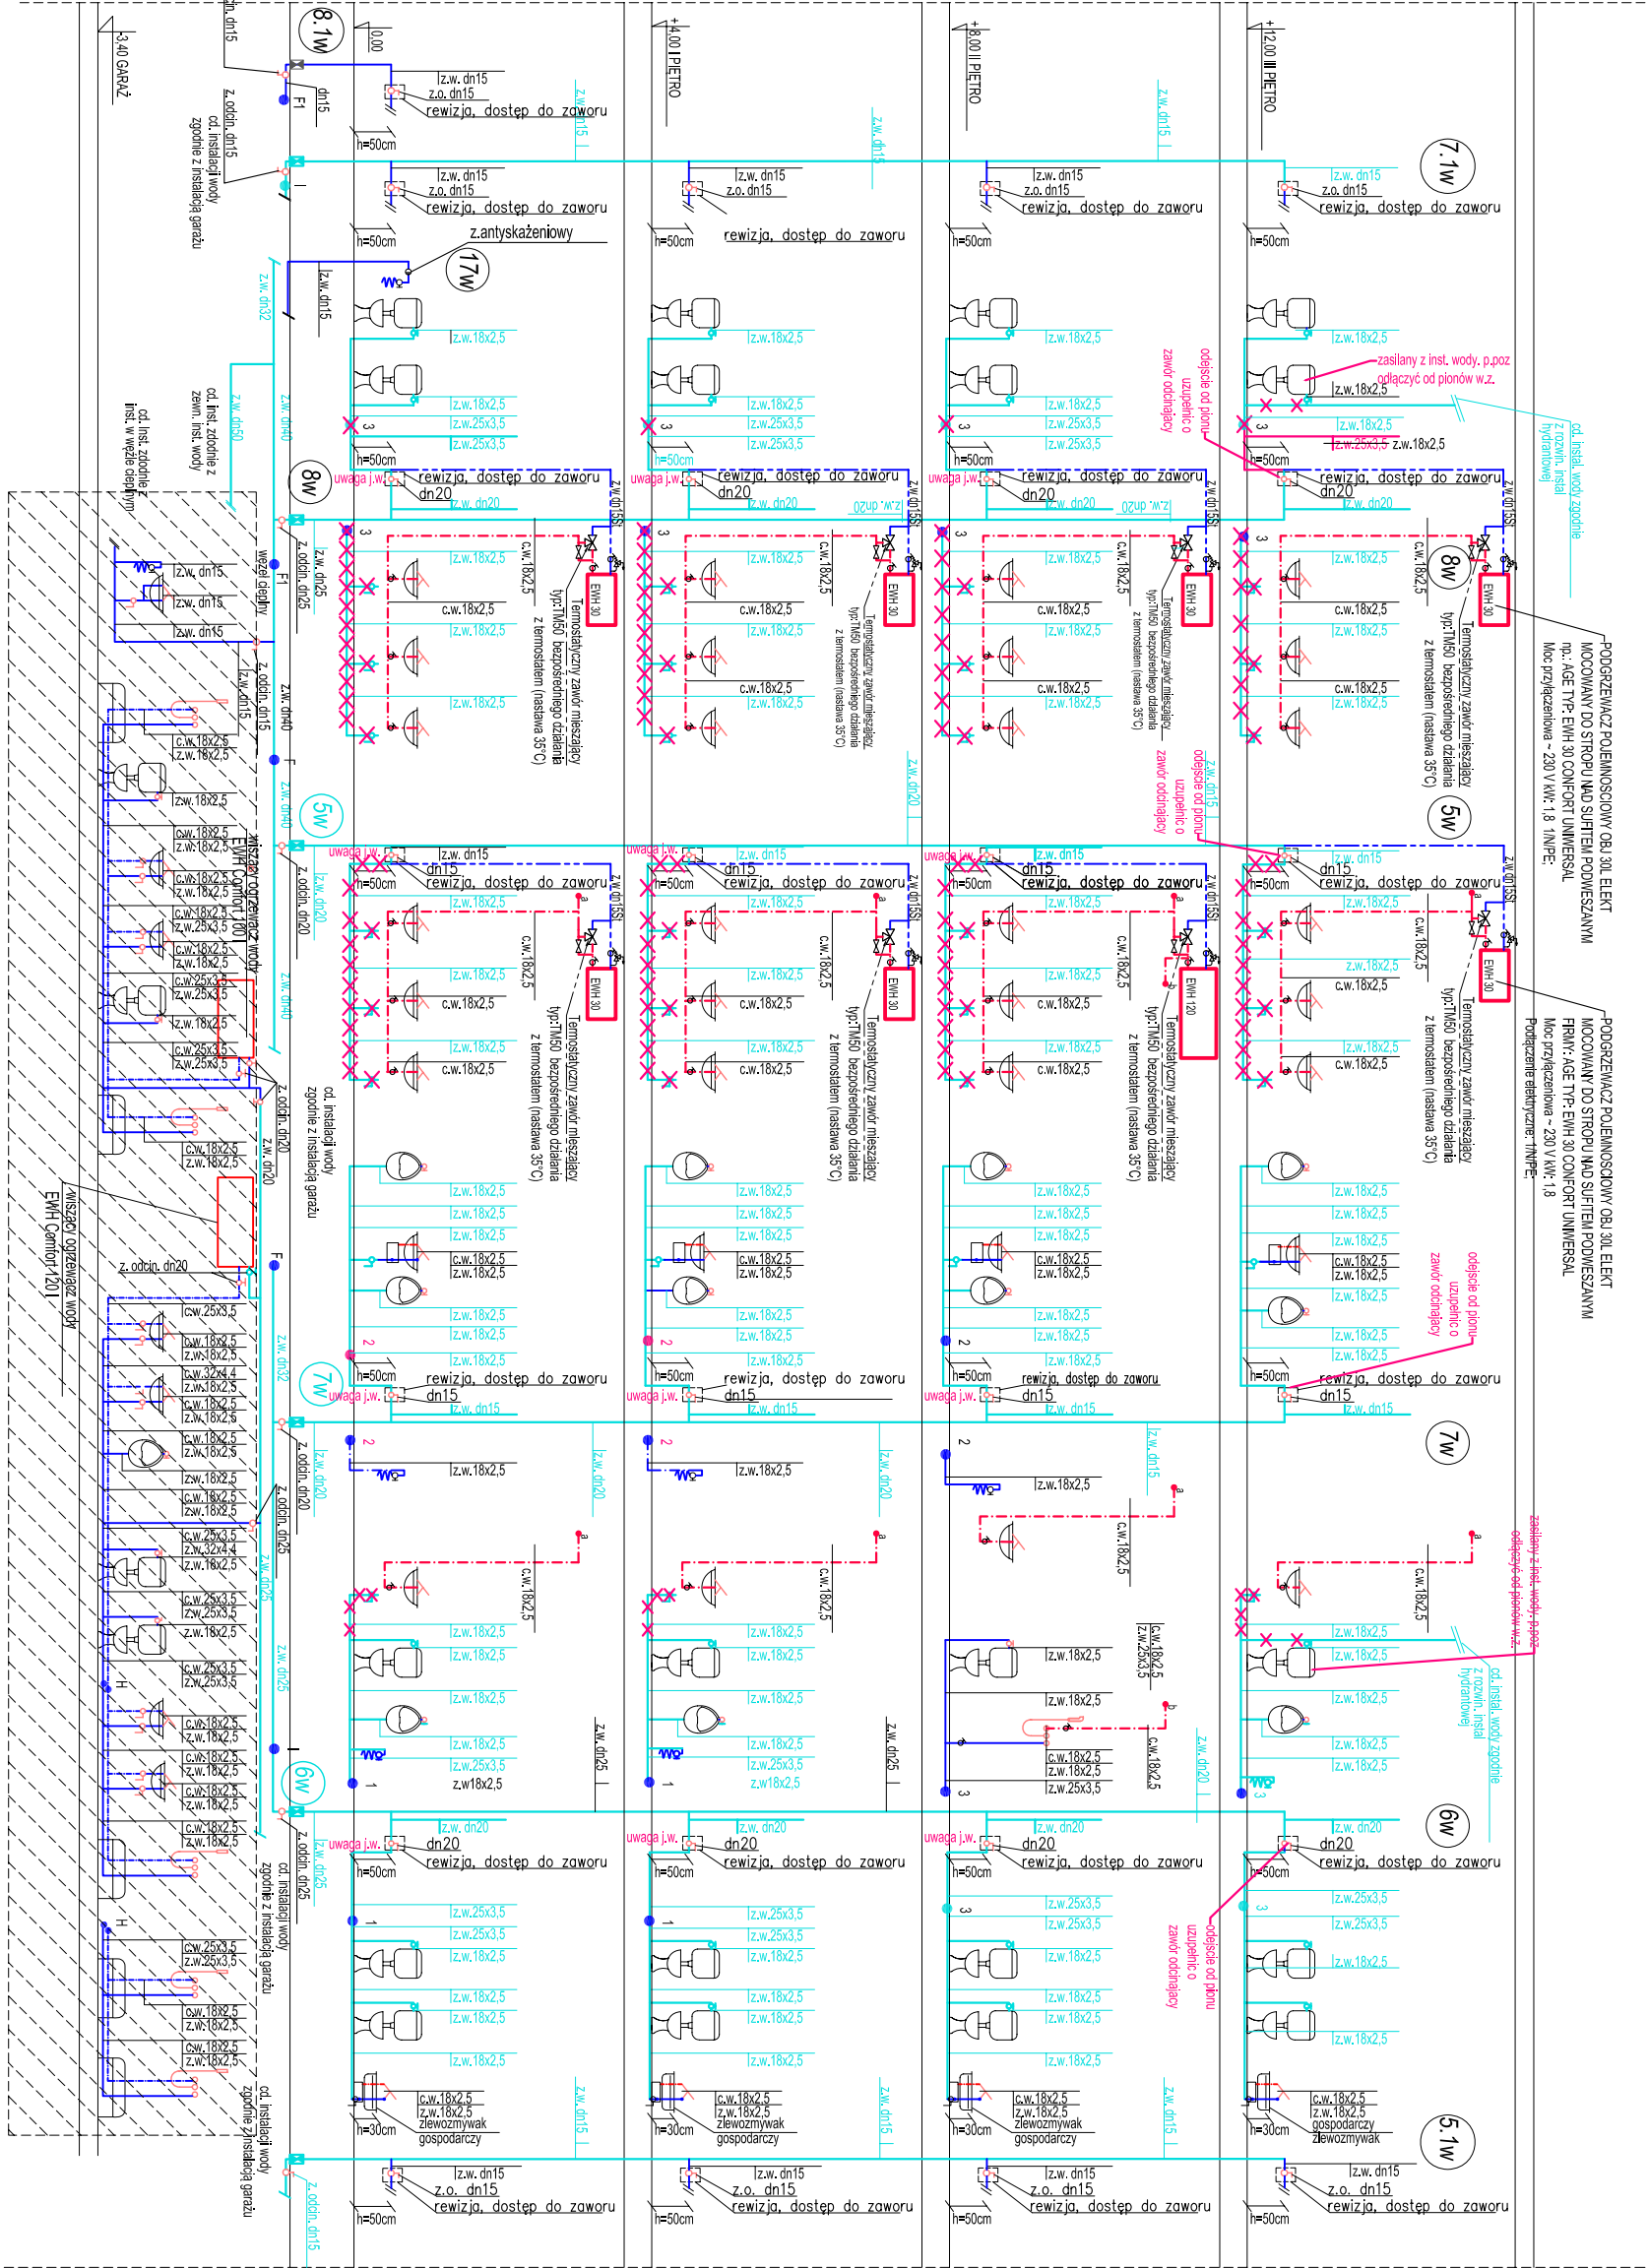

UKŁAD INSTALACJI WOD-KAN W GARAŻU WG ODRĘBNEJ CZĘŚCI DOKUMENTACJI (TECZKA GARAŻU)