



BUDYNEK A

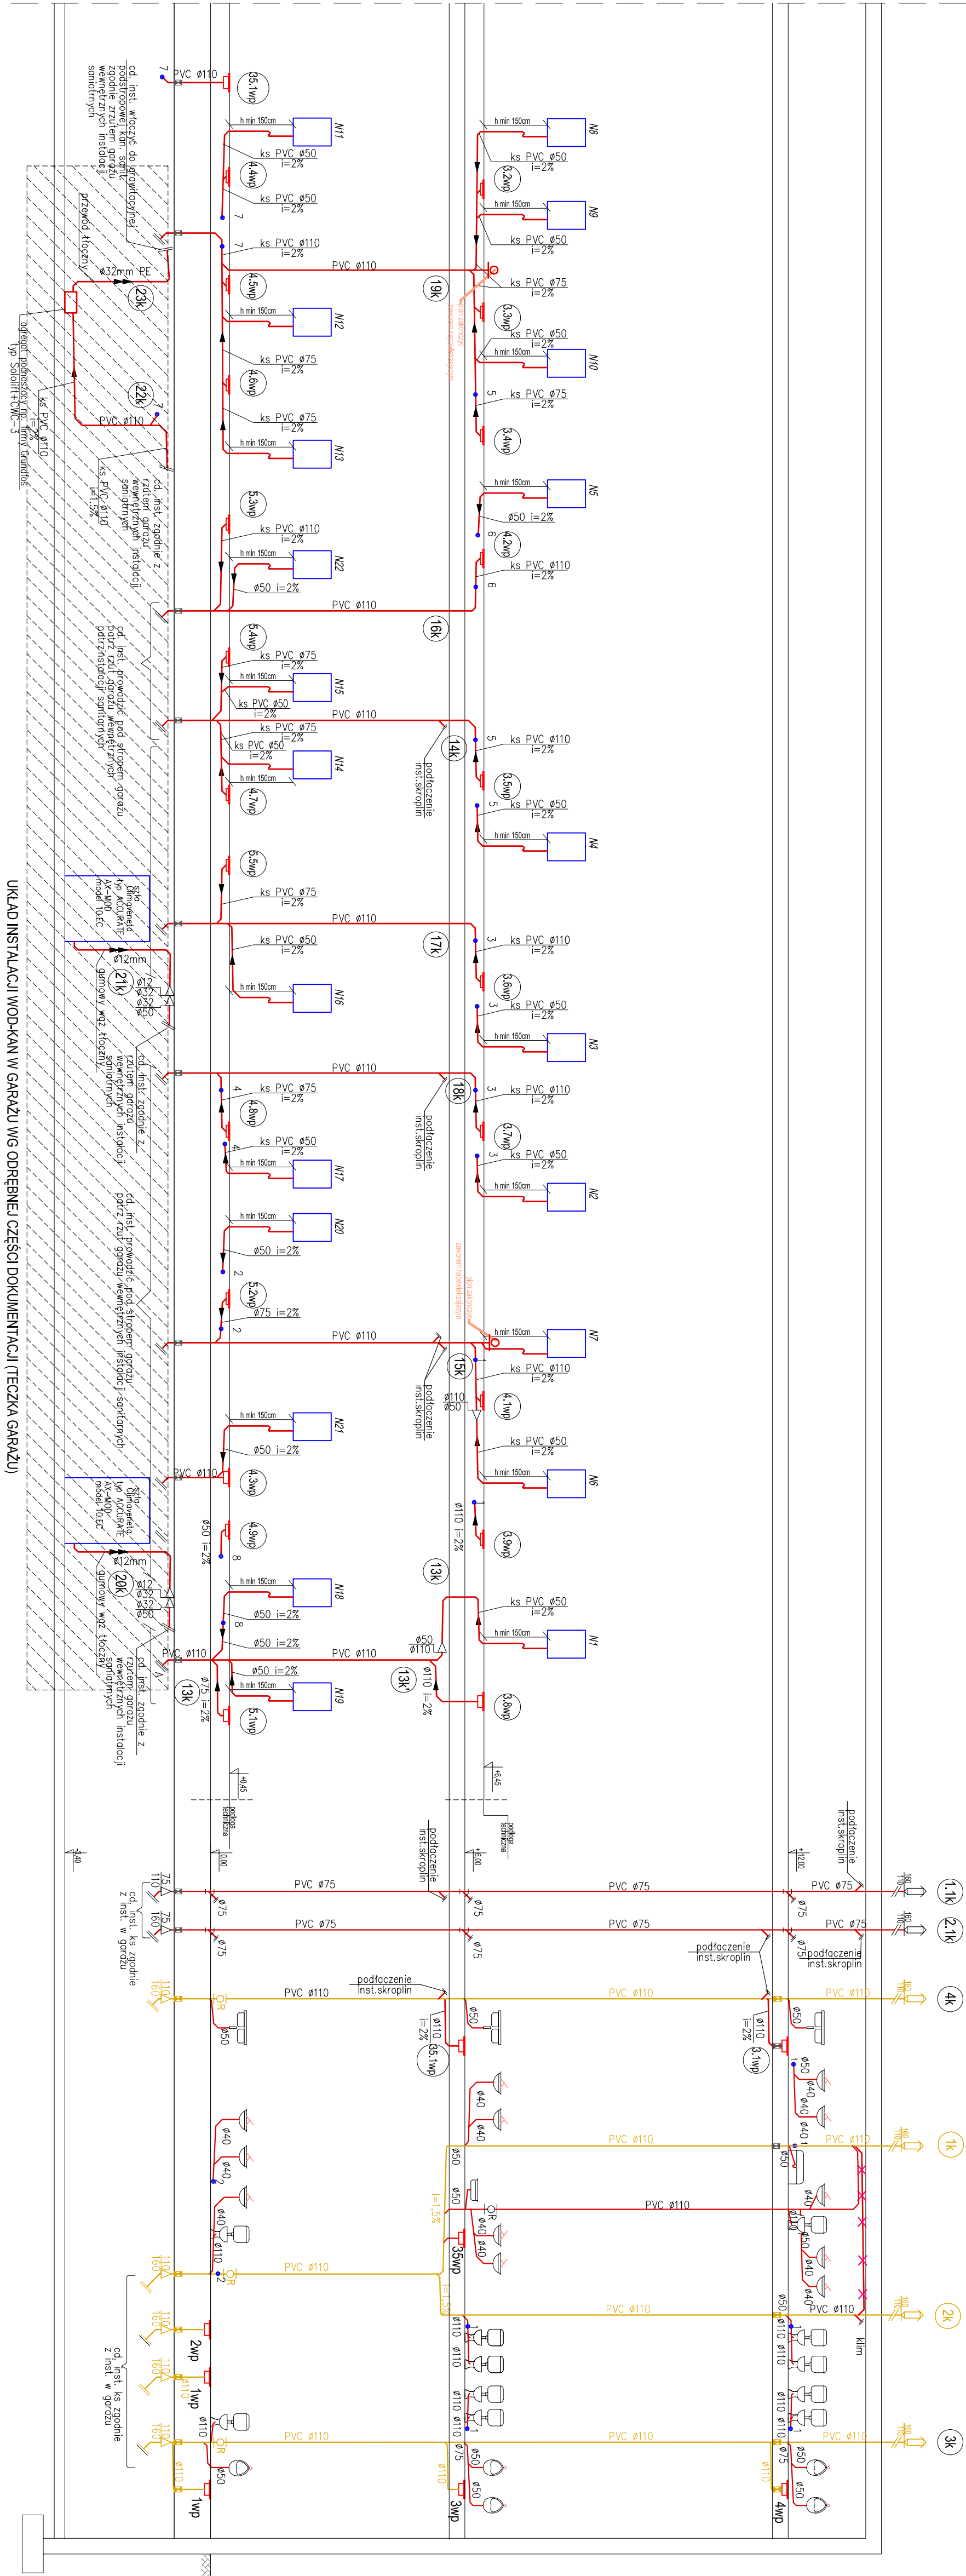

**LEGENDA**

- INSTALACJA KANALIZACJI PROJEKTOWANA
- INSTALACJA KANALIZACJI WYKONANA
- ELEMENTY WYKONANE DO PRZEBUDOWY/DEMONTAŻU
- ZABEZPIECZENIE F.P.O.Ł. PRZEJŚCIA PRZEZ PRZEGRODĘ

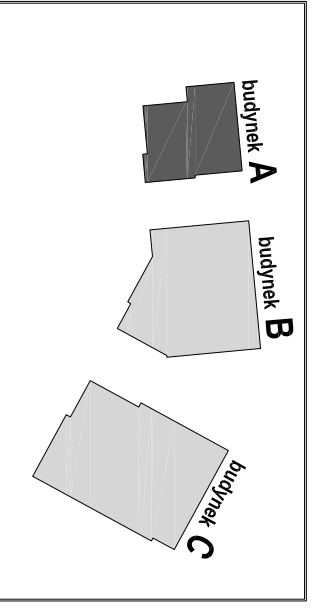

**PROJEKT ZAMIANY KOMPLEKSU ZABUDOWY  
USŁUGOWEJ NA POTRZEBY SZCZECIŃSKIEGO PARKU  
NAUKOWO - TECHNOLOGICZNEGO PRZY UL.  
NIEIMIERZYŃSKIEJ W SZCZECINIE**

**TEMAT: „BUDOWA I WYPOSAŻENIE ETAPU POMIĘRANIA  
TECHNOPARK W SZCZECINIE PRZY ULICY  
NIEIMIERZYŃSKIEJ / CYFRONEJ,  
KONTYNUACJA INWESTYCJI”**

**INWESTOR:**  
Szczeciński Park Naukowy - Technologiczny,  
ul. Nieimierzyńska 17a, 71-441 Szczecin

**PROJEKTANT:**  
mgr inż. Agnieszka Cichońka, upr. ZAP/00222/PWOS/10  
sprawdzający:

**BUDYNEK A**

**ROZWINIĘCIE INSTALACJI KANALIZACYJNEJ**

rys. **sanitarna** skala **1:100**

branża **P. ZAMIAENNY** Szczecin, 10.09.2013r. **S11**

faza: **nr 7/5**