



BUDYNEK B

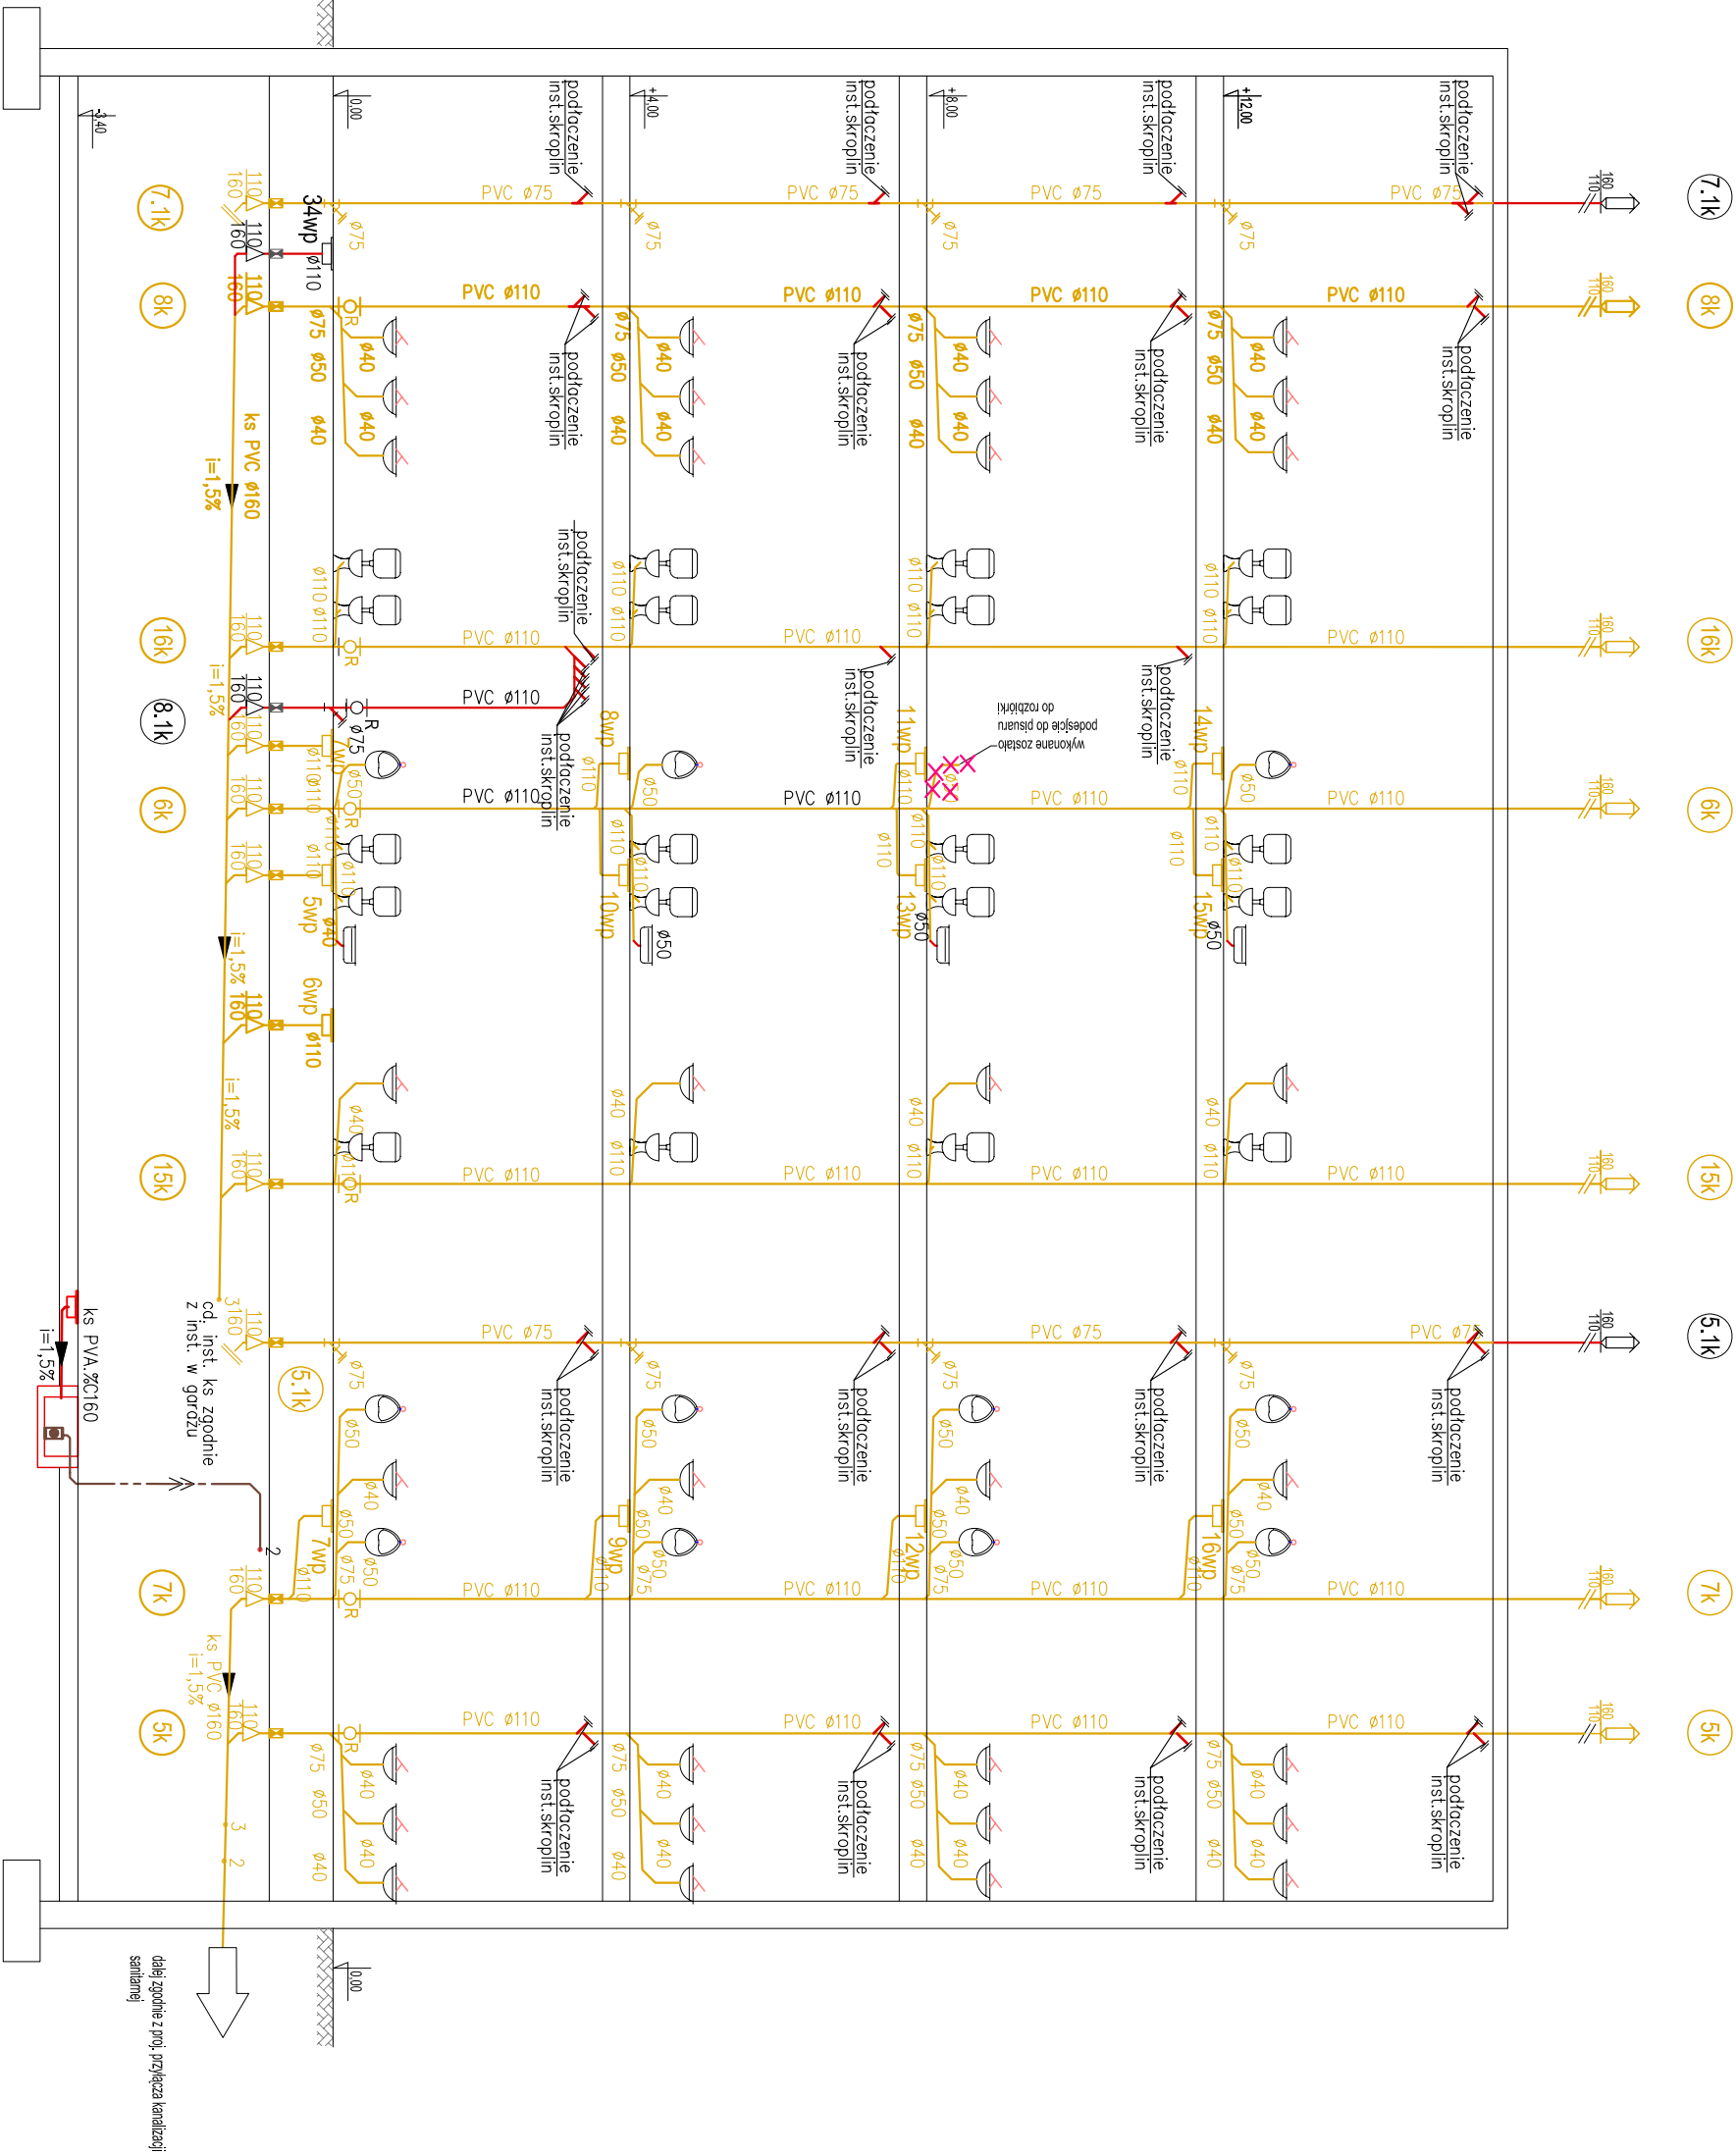

- LEGENDA
- INSTALACJA KANALIZACJI PROJEKTOWANA
 - INSTALACJA KANALIZACJI WYKONANA
 - ELEMENTY WYKONANE DO PRZEBUDOWY/DEMONTAŻU

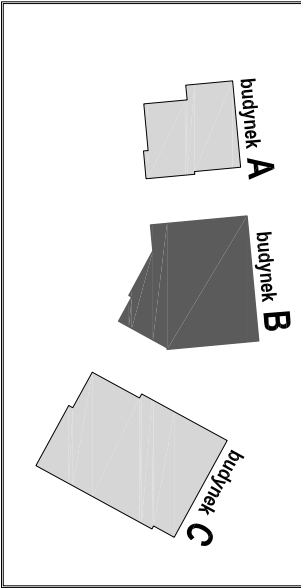

PROJEKT ZAMIENNY KOMPLEKSU ZABUDOWY
USŁUGOWEJ NA POTRZEBY SZCZECIŃSKIEGO PARKU
NAUKOWO - TECHNOLOGICZNEGO PRZY UL.
NIEMIERZYŃSKIEJ W SZCZECINIE

temat:
„BUDOWA I WYPOSAŻENIE I ETAPU POMERANIA
TECHNOPARK W SZCZECINIE PRZY ULICY
NIEMIERZYŃSKIEJ / CYFROWEJ,
KONTYNUACJA INWESTYCJI”

nazwa projektu:

Szczecin, ul. Niemierzyńska 17,17a
dz. nr 48, 49, 50
adres inwestycji:
Szczeciński Park Naukowo - Technologiczny,
ul.Niemierzyńska 17a, 71-441 Szczecin
inwestor:
dr inż. Adam Krupniński, upr. ZAP/0072/POOS/06
projektant / autor projektu:
mgr inż. Agnieszka Cichocka, upr. ZAP/0222/PWOS/10
sprawdzający:

BUDYNEK B

ROZWIINIĘCIE KANALIZACJI SANITARNEJ

rys. 1:100
branża: Sanitarna
P. ZAMIENNY
faza: Szczecin, 10.09.2013r
nr rys. S12