


OZNACZENIE PROFILU:  
POZIOM PORÓWNAWCZY 10.00 m n.p.m.

PROJ. RZĘDNA TERENU	
RZĘDNA TERENU ISTN.	
RZĘDNA DNA KANAŁU	
ZAGŁĘBIENIE DNA KANAŁU	
SPADKI, DŁUGOŚCI	
ŚREDNICA, MATERIAŁ	
ODLEGŁOŚCI	
HEKTOMETRY	

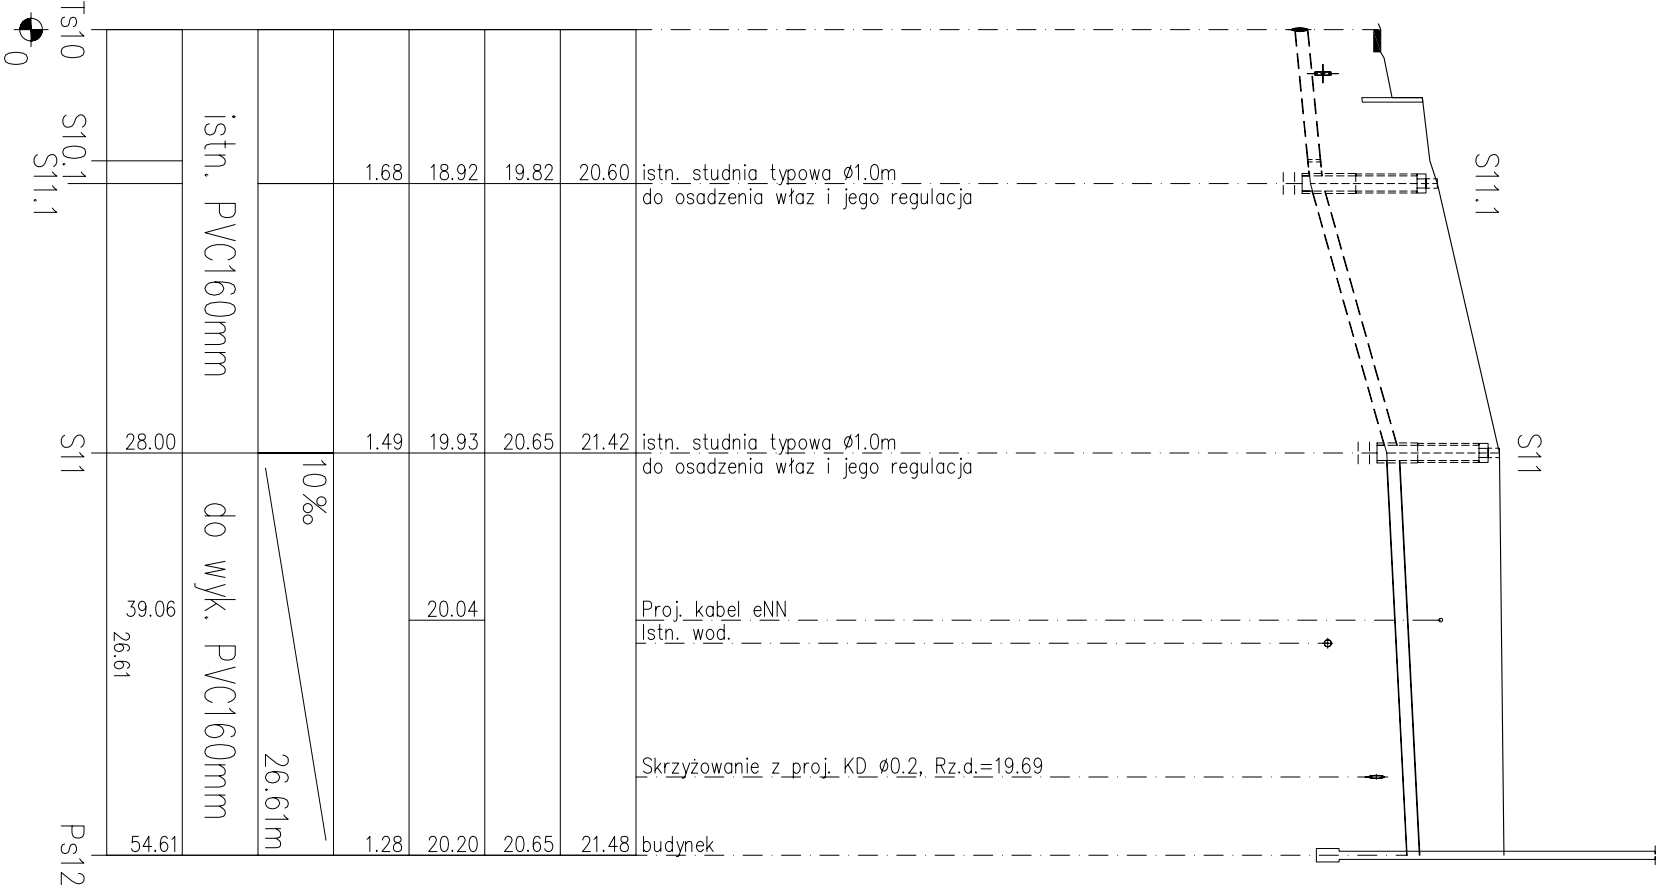

Wielobranżowy projekt budowlany i wykonawczy opracowany w okresie 2008-2010 przez pracownię Portal - PP Spółka z ograniczoną odpowiedzialnością Sp.k.  
Niniejsze rysunki stanowią dokumentację ujednoliconą, uwzględniającą zmiany wprowadzone podczas budowy oraz projektami zamiennymi i uzupełniającymi wykonanymi przez pracownię CITY architekti Spółka z ograniczoną odpowiedzialnością Sp.k. w ramach pełnienia nadzoru autorskiego.

**PROJEKT ZAMIENNY KOMPLEKSU ZABUDOWY  
USŁUGOWEJ NA POTRZEBY SZCZECIŃSKIEGO PARKU  
NAUKOWO - TECHNOLOGICZNEGO PRZY UL.  
NIEMIERZYŃSKIEJ W SZCZECINIE**

temat:

**„BUDOWA I WYPOSAŻENIE I ETAPU POMERANIA  
TECHNOPARK W SZCZECINIE PRZY ULICY  
NIEMIERZYŃSKIEJ / CYFROWEJ,  
KONTYNUACJA INWESTYCJI”**

nazwa projektu:

Szczecin, ul. Niemierzyńska 17,17a

dz. nr 48, 49, 50

adres inwestycji:

Szczeciński Park Naukowo - Technologiczny,

ul.Niemierzyńska 17a. 71-441 Szczecin

inwestor:

dr inż. Adam Krupniński , upr. ZAP/0072/PWOS/06

projektant / autor projektu:

mgr inż. Agnieszka Cichocka, upr. ZAP/0222/PWOS/10

sprawdzający:

**INSTALACJE ZEWNĘTRZNE**

**PROFIL KANALIZACJI SANITARNEJ**

rys.

**sanitarna**

branża:

**1:100**

skala:

**P. ZAMIENNY**

faza:

Szczecin, 10.09.2013r

data:

**S2**

nr rys.