



Budynek A

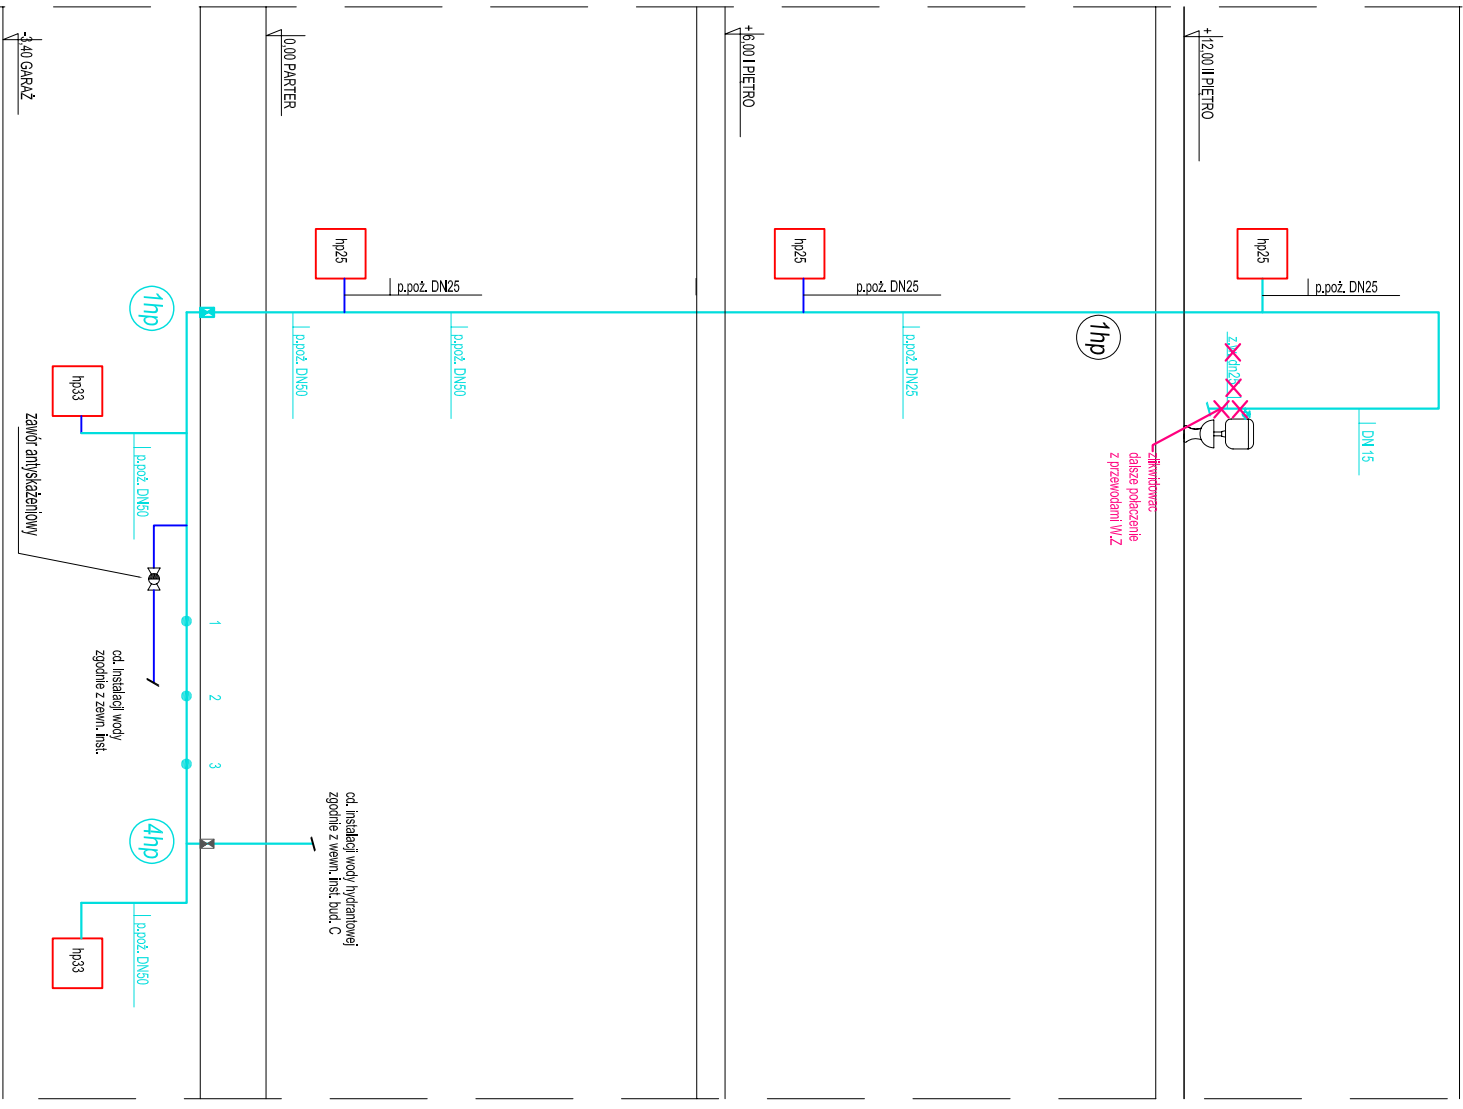

LEGENDA

- INSTALACJA WODOCIĄGOWA PROJEKTOWANA
- INSTALACJA WODOCIĄGOWA WYKONANA
- ELEMENTY WYKONANE DO PRZEBUDOWY/DEMONTAŻU

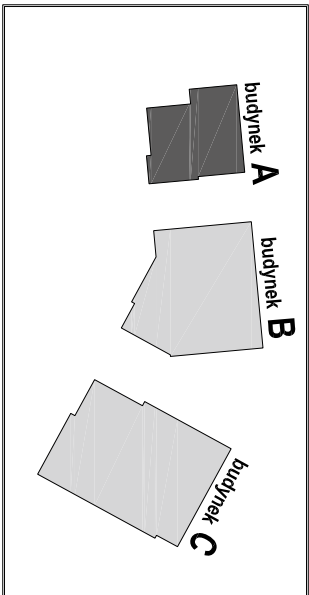

**PROJEKT ZAMIENNY KOMPLEKSU ZABUDOWY
USŁUGOWEJ NA POTRZEBY SZCZECIŃSKIEGO PARKU
NAUKOWO - TECHNOLOGICZNEGO PRZY UL.
NIEMIERYŃSKIEJ W SZCZECINIE**

temat:
„BUDOWA I WYPOSAŻENIE I ETAPU POMERANIA
TECHNOPARK W SZCZECINIE PRZY ULICY
NIEMIERYŃSKIEJ / CYFROWEJ,
KONTYNUACJA INWESTYCJI”

nazwa projektu:

Szczecin, ul. Niemieżyńska 17, 17a
dz. nr 48, 49, 50
adres inwestycji:

Szczeciński Park Naukowo - Technologiczny,
ul. Niemieżyńska 17a, 71-441 Szczecin
inwestor:

dr inż. Adam Krupiński, upr. ZAP/0072/P.OOS/06
projektant / autor projektu:

mgr inż. Agnieszka Cichocka, upr. ZAP/0222/P.WOS/10
sprawdzający:

BUDYNEK A

ROZWINIĘCIE INSTALACJI WODNEJ - p.poż.

rys.

sanitarna

branża:

1:100

skala:

P. ZAMIENNY

faza:

Szczecin, 10.09.2013r

data:

nr rys.

S10