


CENTRUM KOMPUTEROWE

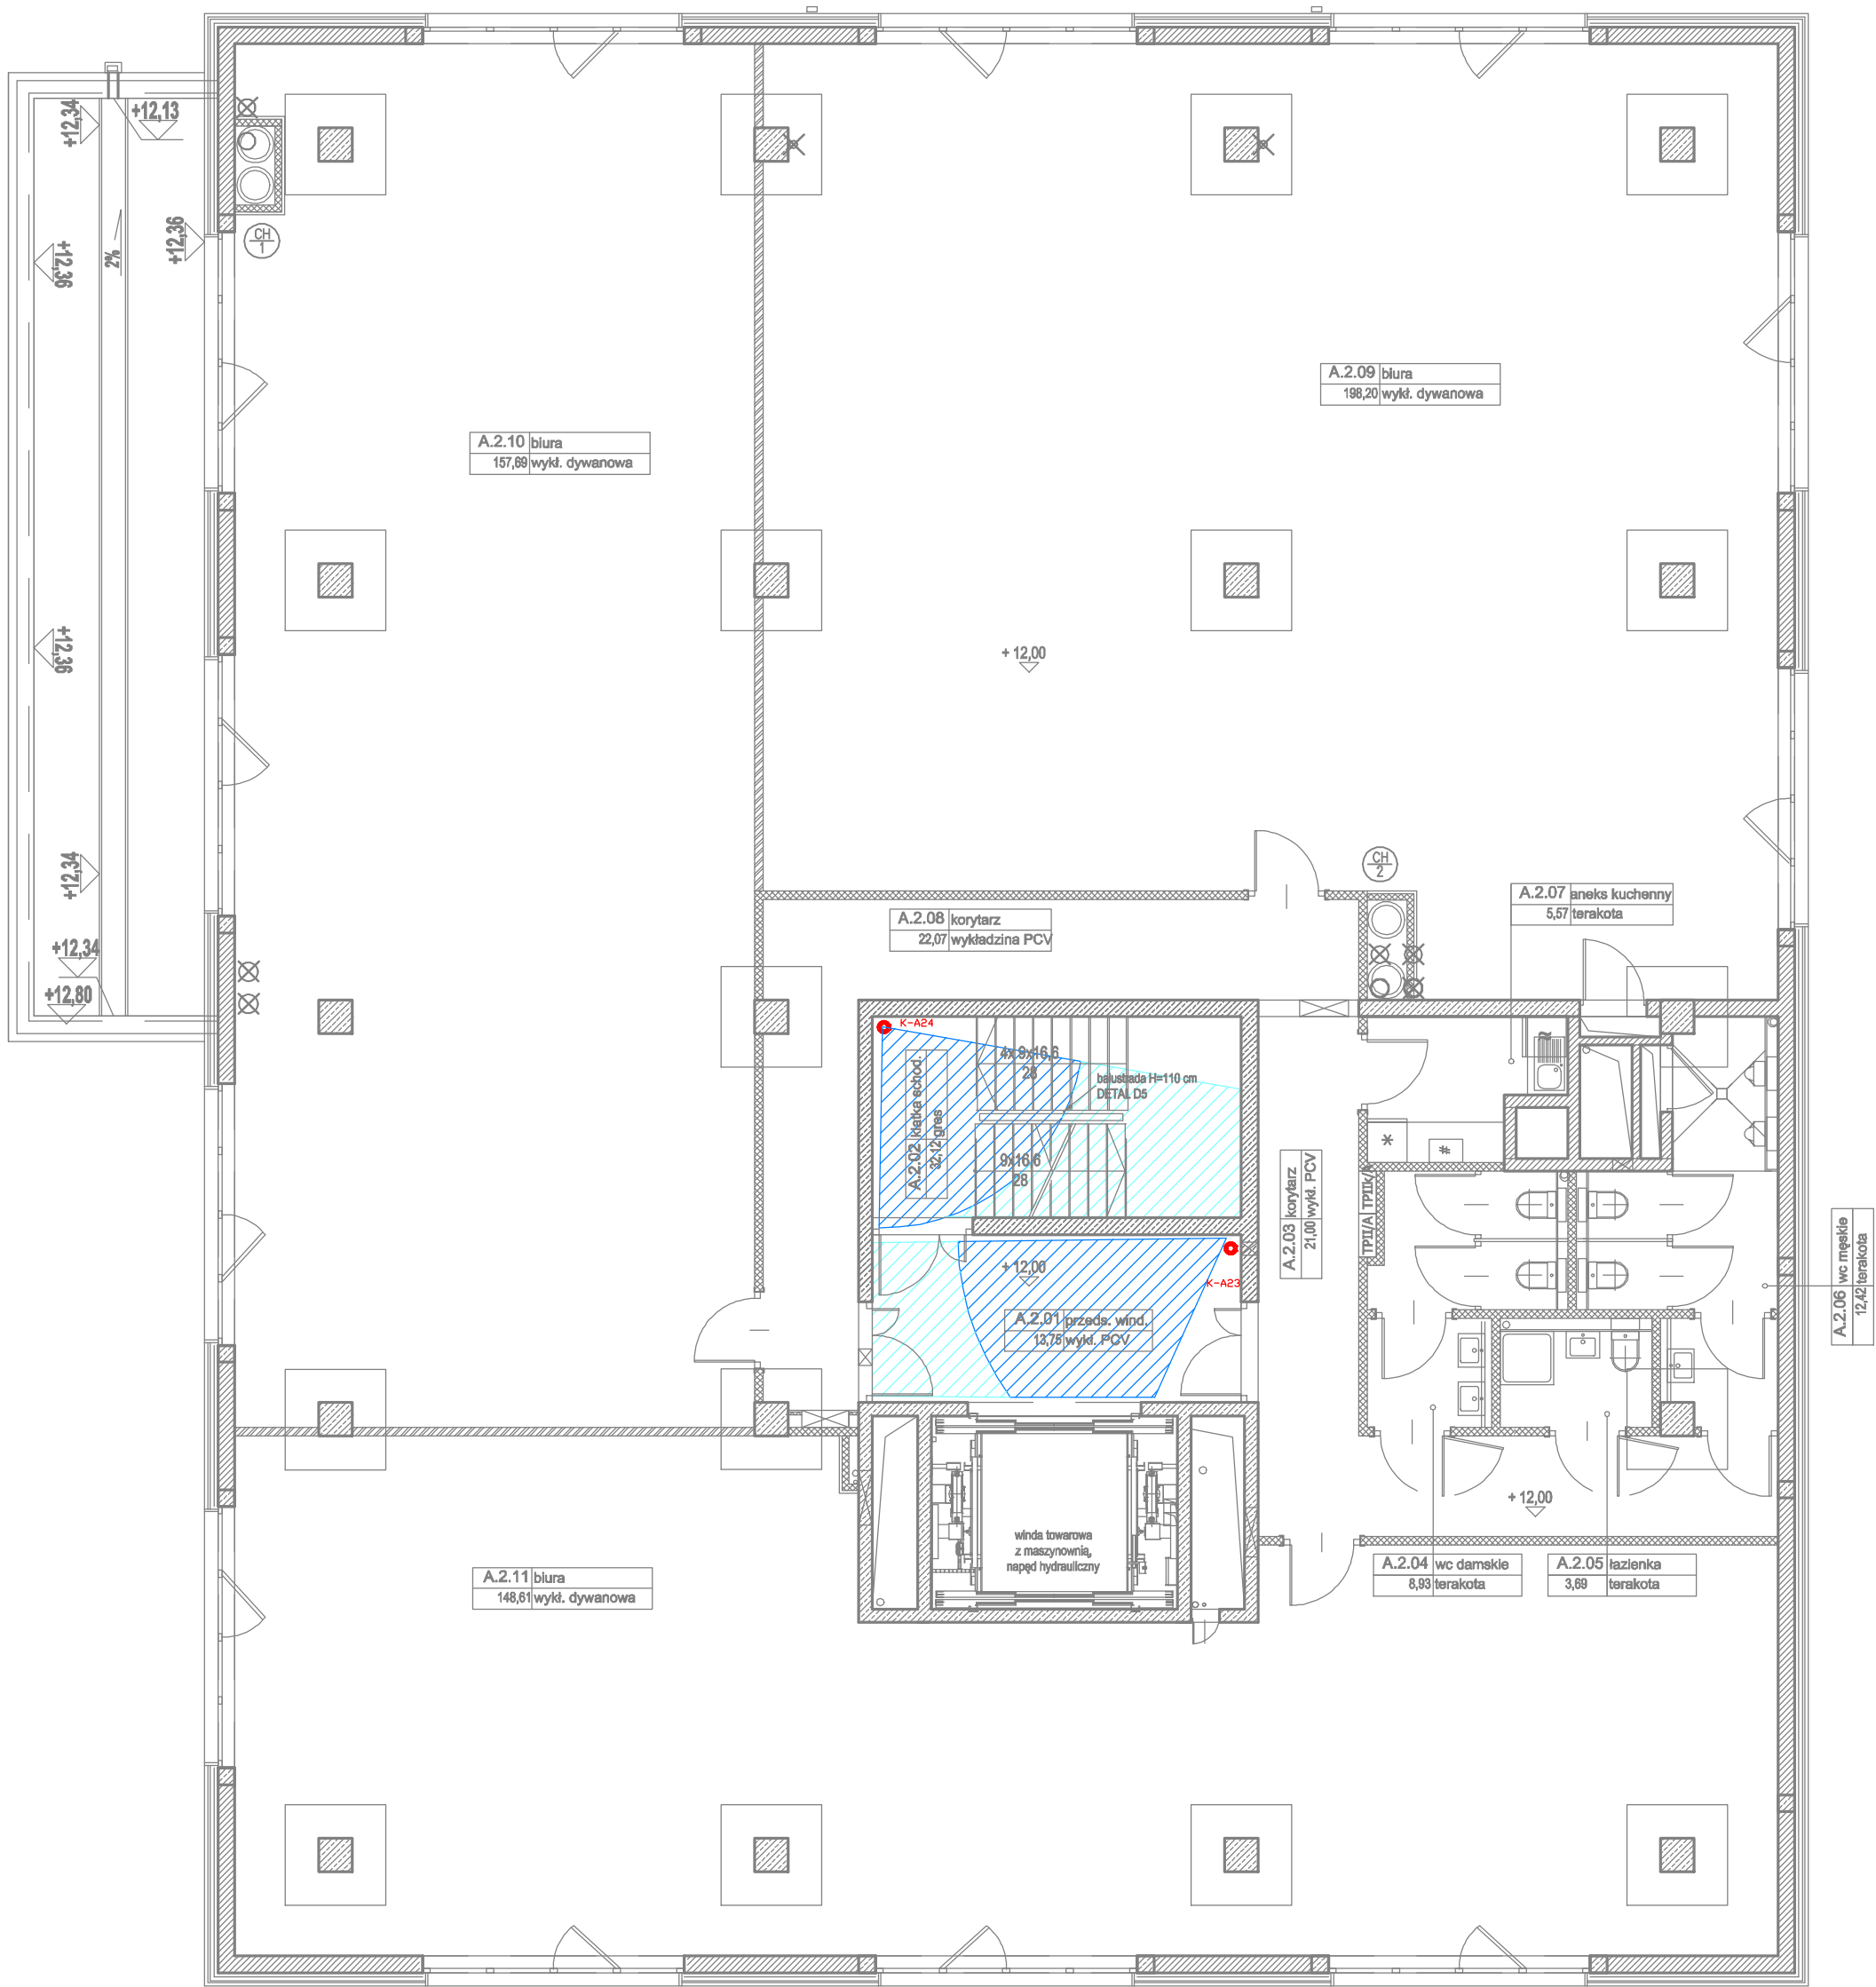


LEGENDA:

- kamera kopułkowa 1 Mpx montowana do sufitu
- obszar obserwacji rozdzielczości 250px/m - tzw. identyfikacja
- obszar obserwacji przy rozdzielczości 100px/m - tzw. rozpoznanie
- numer urządzenia

Uwaga:

okablowanie układów w korytach kablowych wspólnych dla systemów bezpieczeństwa KD,SSWIN, CCTV, BMS

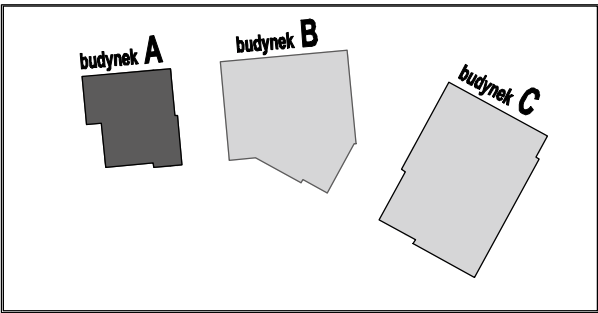

Wielobranżowy projekt budowlany i wykonawczy opracowany w okresie 2008-2010 przez pracownię Portal - PP Spółka z ograniczoną odpowiedzialnością Sp.k. Niniejsze rysunki stanowią dokumentację ujednoliconą, uwzględniając zmiany wprowadzone podczas budowy oraz projektami zamiennymi i uzupełniającymi wykonanymi przez pracownię CITY architektki Spółka z ograniczoną odpowiedzialnością Sp.k. w ramach pełnienia nadzoru autorskiego.

PROJEKT ZAMIENNY KOMPLEKSU ZABUDOWY USŁUGOWEJ NA POTRZEBY SZCZECIŃSKIEGO PARKU NAUKOWO - TECHNOLOGICZNEGO PRZY UL. NIEMIERYŃSKIEJ W SZCZECINIE

temat:

„BUDOWA I WYPOSAŻENIE I ETAPU POMERANIA TECHNOPARK W SZCZECINIE PRZY ULICY NIEMIERYŃSKIEJ”

nazwa projektu:

Szczecin, ul. Niemierzyńska 17,17a dz. nr 48, 49, 50

adres inwestycji:

Szczeciński Park Naukowo - Technologiczny,
ul.Niemierzyńska 17a, 71-441 Szczecin
inwestor:

mgr inż. Paweł Kozłowski - lic. zab. tech. II st. nr 10055
projektant / autor projektu:

mgr inż. Grzegorz Kwiatkowski - lic. zab. tech. II st. nr 10021
sprawdzający:

mgr inż. Bartosz Siódkowski - lic. zab. tech. II st. nr 9606
zatwierdzający:

BUD. A - rzut IIp.

CCTV

rys.

teletechnika

branża:

P. ZAMIENNY
faza:

1:100

skala:

Szczecin, sierpień 2013r
data:

TA20
nr rys.