



**LEGENDA:**

ATSx

gniazdo przyłączeniowe RJ45 sieci SECURITY LAN dla modułu komunikacyjnego TCP/IP SSWIN

K-2x

gniazdo przyłączeniowe RJ45 sieci SECURITY LAN dla kamery CCTV IP

KD-3x

gniazdo przyłączeniowe RJ45 sieci SECURITY LAN dla kontrolera dostępu

K-2x

punkt przyłączeniowy RJ45 sieci SECURITY LAN dla kamery zewnętrznej

x

numer urządzenia

x


kabel UTP CAT.6, x - ilość kabli na danym odcinku trasy kablowej

x

kabel światł. OS2 6U, x - ilość kabli na danym odcinku trasy kablowej

koryto kablowe ścienna-sufitowe 100H50

**Uwaga:**  
Okablowanie układać w korytach kablowych wspólnych dla systemów bezpieczeństwa KD,SSWIN, CCTV, BMS. Koryta kablowe podłogowe ująć w projekcie wykonawczym - zamiennym "Sieci i instalacje teleinformatyczne".

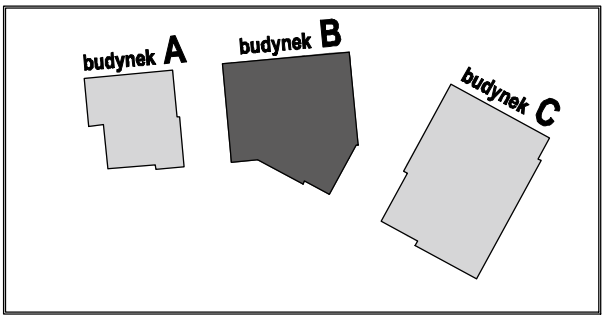

Wielobranżowy projekt budowlany i wykonawczy opracowany w okresie 2008-2010 przez pracownię Portal - PP Spółka z ograniczoną odpowiedzialnością Sp.k.  
Niniejsze rysunki stanowią dokumentację ujednoliconą, uwzględniającą zmiany wprowadzone podczas budowy oraz projektami zamiennymi i uzupełniającymi wykonanymi przez pracownię CITY architektki Spółka z ograniczoną odpowiedzialnością Sp.k. w ramach pełnienia nadzoru autorskiego.

**PROJEKT ZAMIENNY KOMPLEKSU ZABUDOWY USŁUGOWEJ NA POTRZEBY SZCZECIŃSKIEGO PARKU NAUKOWO - TECHNOLOGICZNEGO PRZY UL. NIEMIERYŃSKIEJ W SZCZECINIE**

temat:

**„BUDOWA I WYPOSAŻENIE I ETAPU POMERANIA TECHNOPARK W SZCZECINIE PRZY ULICY NIEMIERYŃSKIEJ”**

nazwa projektu:

Szczecin, ul. Niemierzyńska 17,17a  
dz. nr 48, 49, 50  
adres inwestycji:

Szczeciński Park Naukowo - Technologiczny,  
ul.Niemierzyńska 17a, 71-441 Szczecin  
inwestor:

mgr inż. Paweł Kozłowski - lic. zab. tech. II st. nr 10055  
projektant / autor projektu:

mgr inż. Grzegorz Kwiatkowski - lic. zab. tech. II st. nr 10021  
sprawdzający:

mgr inż. Bartosz Słodkowski - lic. zab. tech. II st. nr 9806  
zatwierdzający:

**BUD. B - RZUT PARTERU**  
**siec SECURITY LAN dla KD**

rys.

teletechnika

branża:

P. ZAMIENNY

tytuł:

1:100

skala:

Szczecin, sierpień 2013r

data:

TB1

nr rys.