



Rozmieszczenie urządzeń instalacji wykryczo-gaśniczej (z okablowaniem) w strefie podłogi technicznej bronionych pomieszczeń

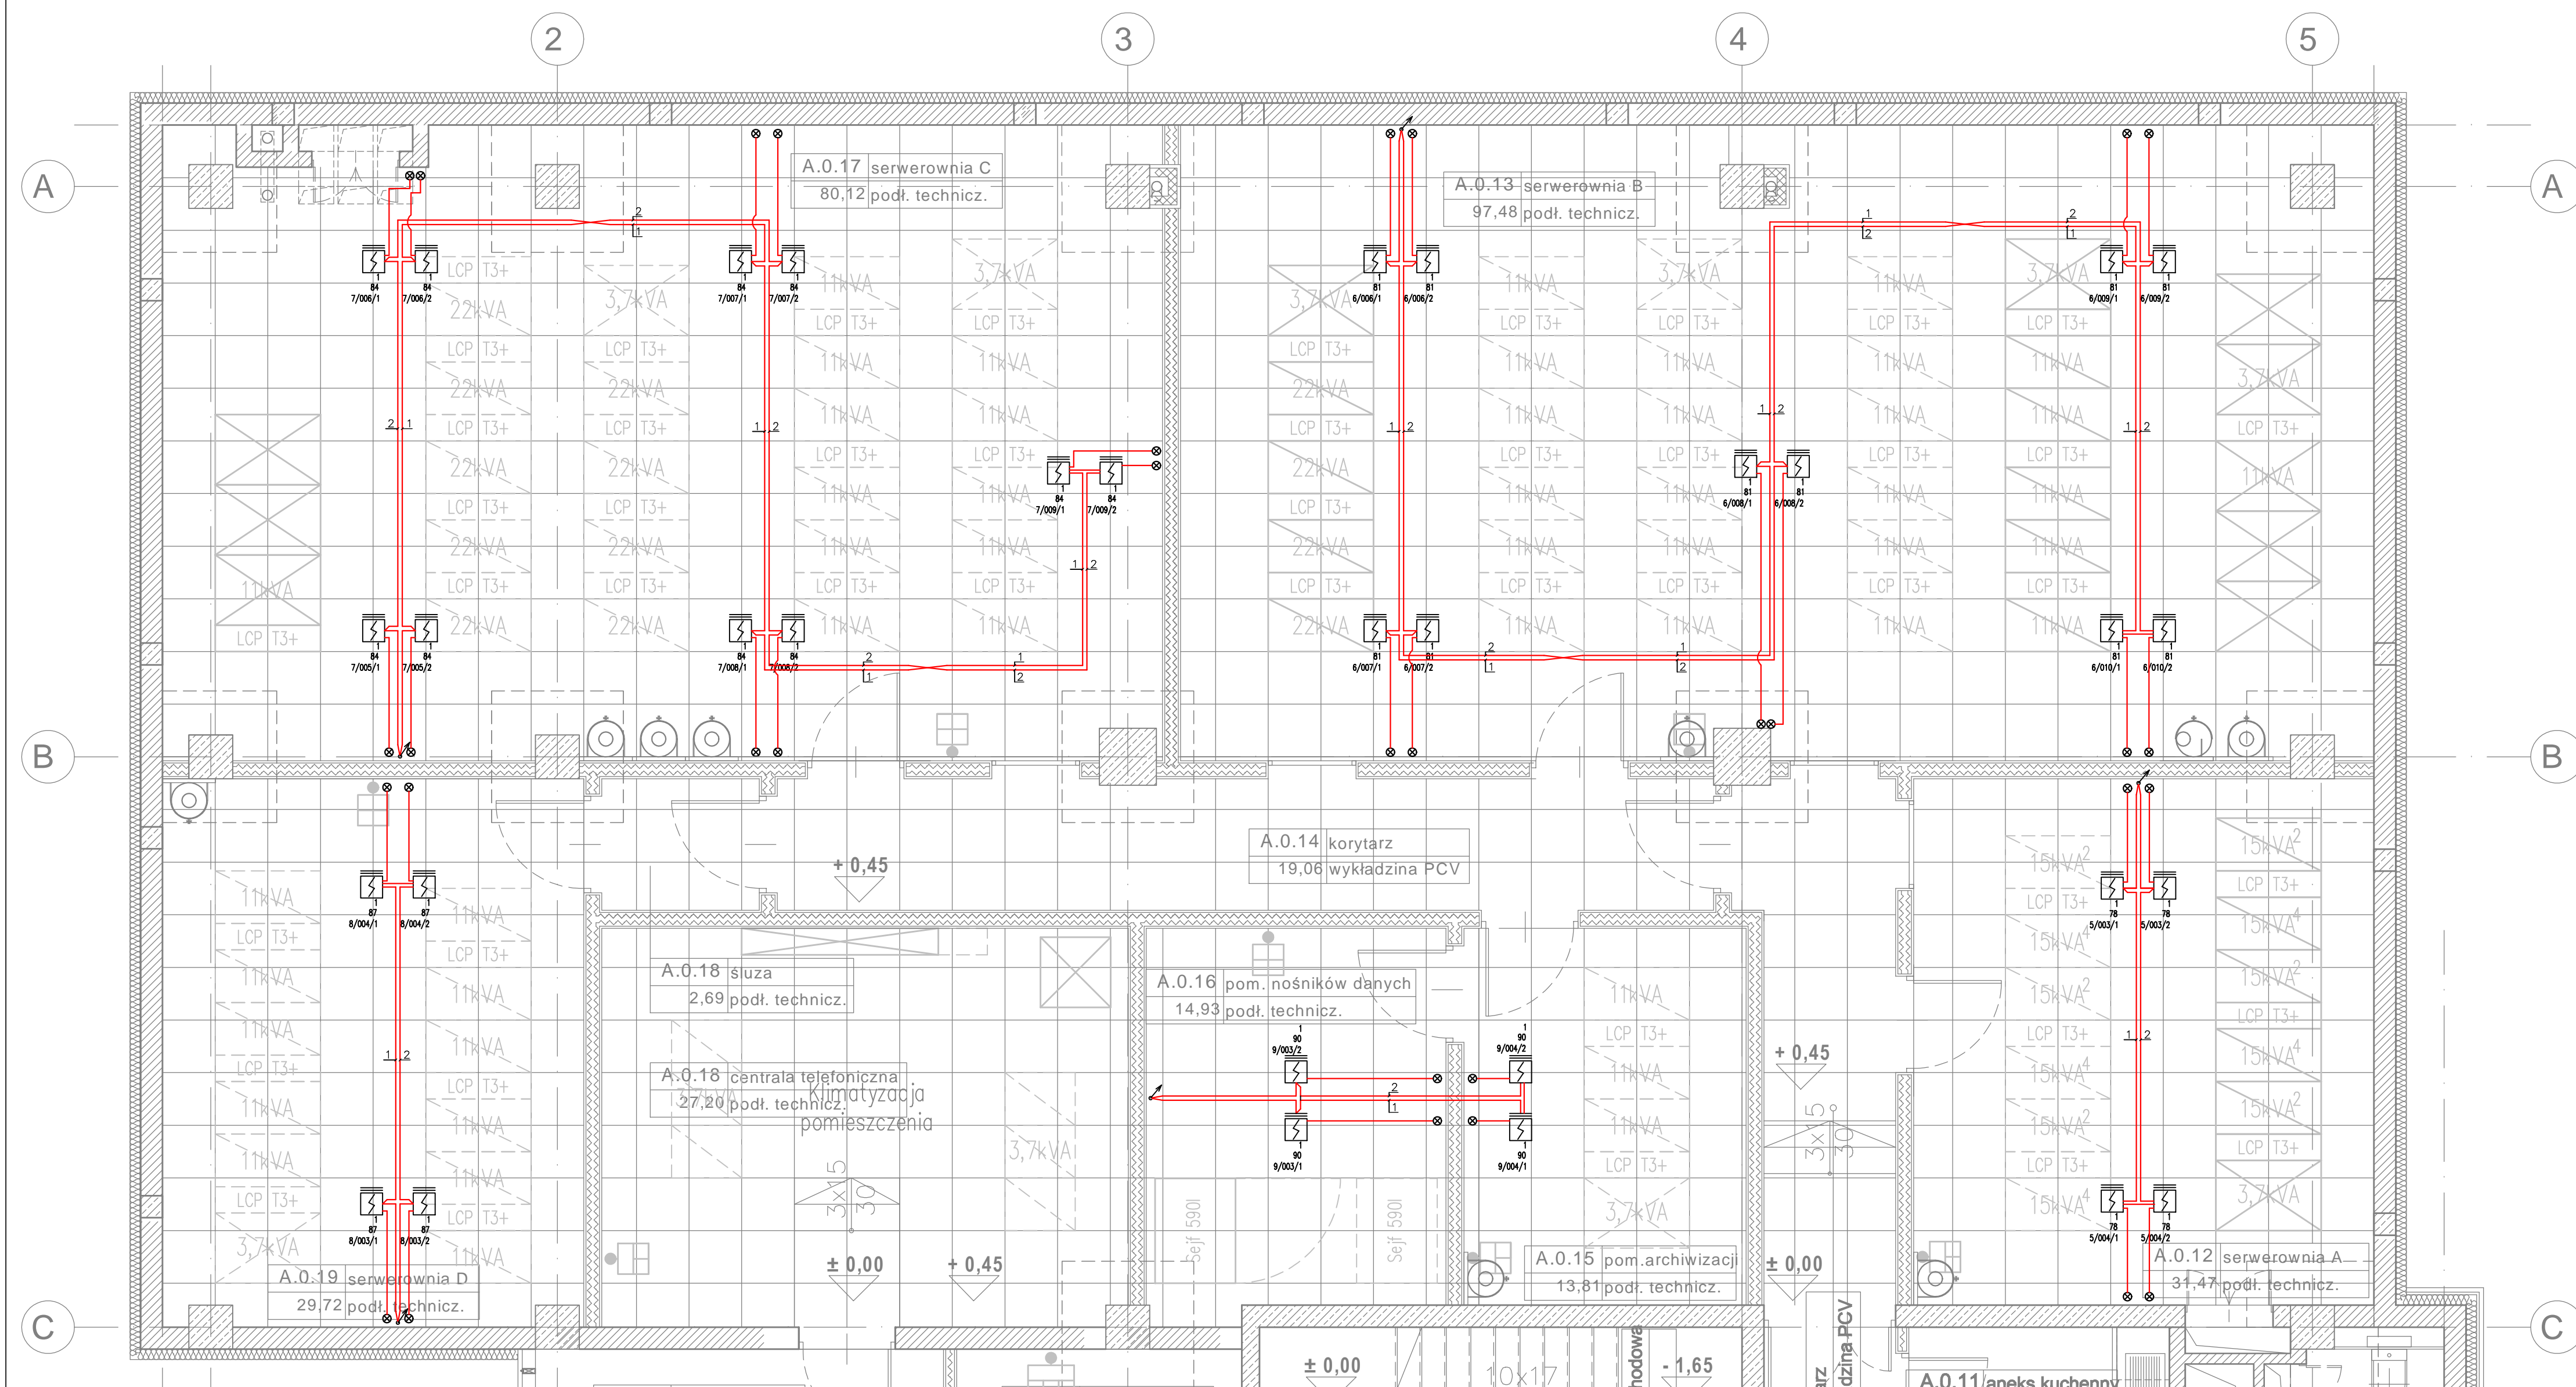


Rozmieszczenie urządzeń instalacji wykryczo-gaśniczej (z okablowaniem) w strefie właściwej bronionych pomieszczeń

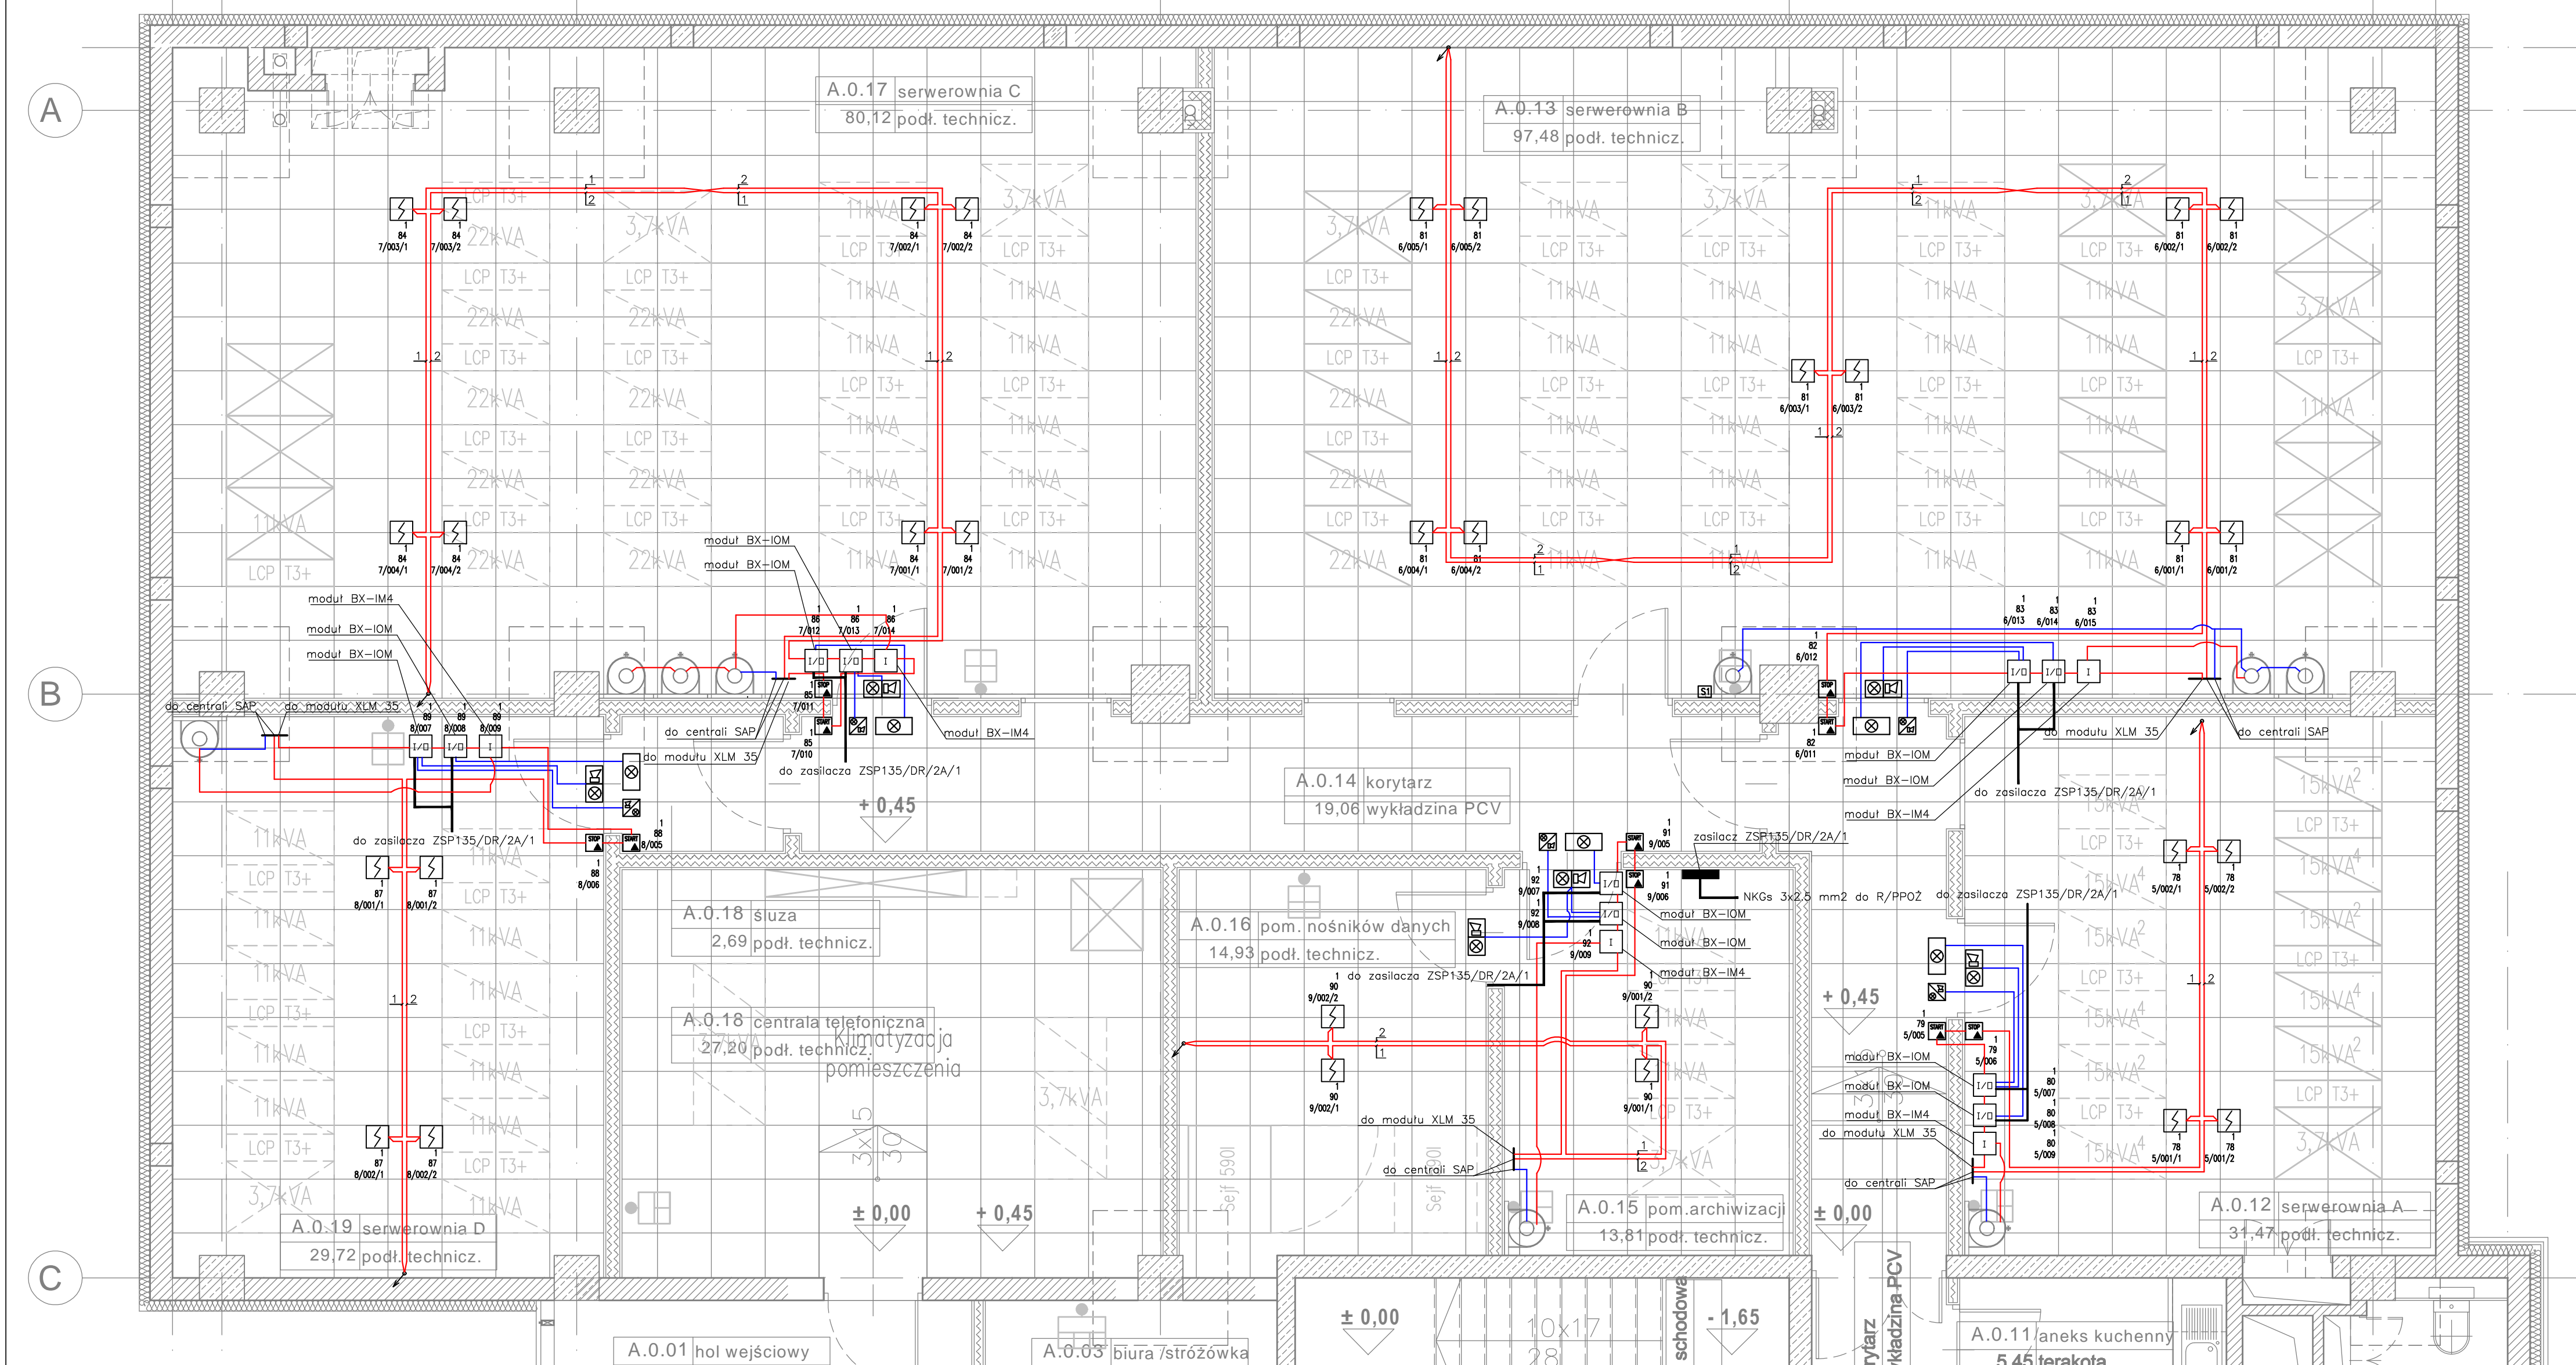

## Oznaczenia na rysunku

	Czujka wielosensorowa dymu w strefie właściwej pomieszczenia
	Czujka wielosensorowa dymu w strefie podłogi technicznej pomieszczenia
	Przycisk Start uruchamiający gaszenie
	Przycisk Stop wstrzymujący gaszenie
	Signalizator optyczno-akustyczny 6WAKUSZCZY
	Signalizator optyczno-akustyczny Alarmu I stopnia
	Signalizator optyczny OSTRZEGAWCZY
	Wskaznik zasilania czujki instalowany w strefie właściwej
	Puszki łączeniowe S1, S2, S3
	Przewód NKGs 2x1 mm2
	Przewód YnTKSyekw 1x2x1 mm2
	Przewód NKGs 3x2,5 mm2
	Opis czujki (nr pętl / nr grupy / nr czujki / nr czujki w redundancji)

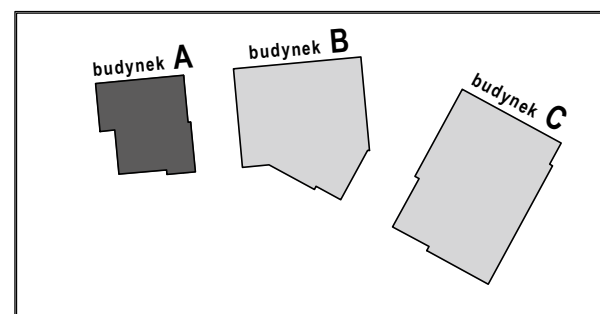

Wielobranzowy projekt budowlany i wykonawczy opracowany w okresie 2008-2010 przez pracownię Portali - PP Spółka z ograniczoną odpowiedzialnością Sp.k.  
Niniejsze rysunki stanowią dokumentację ujednoliconą, uwzględniając zmiany wprowadzone podczas budowy oraz projektami zamiennymi i uzupełniającymi wykonanymi przez pracownię CITY architektów Spółka z ograniczoną odpowiedzialnością Sp.k. w ramach pełnienia nadzoru autorskiego.

## PROJEKT ZAMIENNY KOMPLEKSU ZABUDOWY USŁUGOWEJ NA POTRZEBY SZCZECIŃSKIEGO PARKU NAUKOWO - TECHNOLOGICZNEGO PRZY UL. NIEMIERYŃSKIEJ W SZCZECINIE

temat:  
„BUDOWA I WYPOSAŻENIE I ETAPU POMIARANIA TECHNOPARK W SZCZECINIE PRZY ULICY NIEMIERYŃSKIEJ”  
nazwa projektu:

Szczecin, ul. Niemierzyńska 17,7a  
dz. nr 48, 49, 50  
adres inwestycji:  
Szczeciński Park Naukowo-Technologiczny,  
ul. Niemierzyńska 17a, 71-441 Szczecin  
inwestor:

mgr inż. Paweł Kozłowski - lic. zab. tech. II st. nr 10055  
projektant i autor projektu:

mgr inż. Grzegorz Kwiatkowski - lic. zab. tech. II st. nr 10021  
opracowanie:

mgr inż. Bartosz Stodkowski - lic. zab. tech. II st. nr 9608  
zawierający:

## ROZM. INSTAL. WYKR-GAŚNICZEJ BUD.A, PARTER

SUG 1:50  
branża: 04.00  
P. ZAMIENNY 04.00  
Szczecin, sierpień 2013r.  
SUG3  
nrys.