
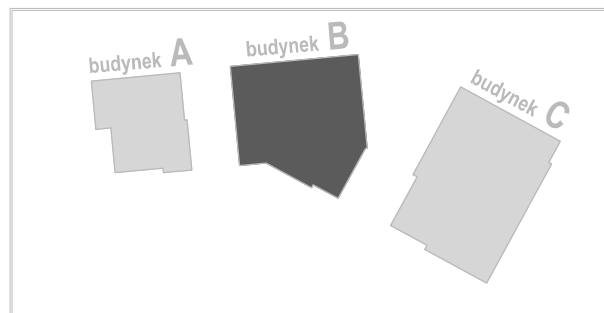


ROZDZIELNICE TYPU Profi+ BP-U-3S-600/15, skala 1:100

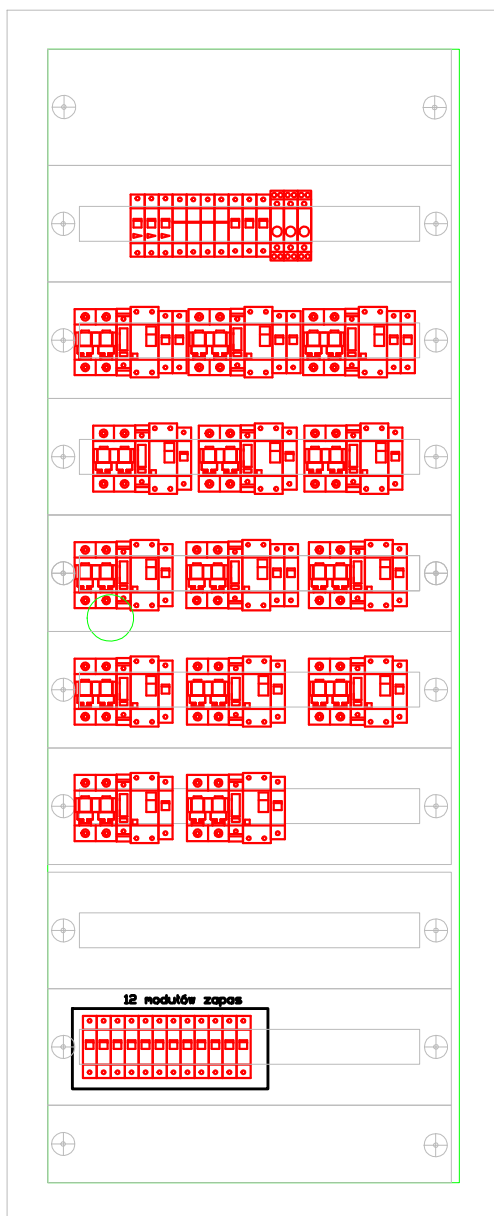

Wielobranżowy projekt budowlany i wykonawczy opracowany w okresie 2008-2010 przez pracownię Portal - PP Spółka z ograniczoną odpowiedzialnością Sp.k.

Niniejsze rysunki stanowią dokumentację ujednoliconą, uwzględniającą zmiany wprowadzone podczas budowy oraz projektami zamiennymi i uzupełniającymi wykonanymi przez pracownię CITY architekci Spółka z ograniczoną odpowiedzialnością Sp.k. w ramach pełnienia nadzoru autorskiego.

PROJEKT ZAMIENNY KOMPLEKSU ZABUDOWY USŁUGOWEJ NA POTRZEBY SZCZECIŃSKIEGO PARKU NAUKOWO - TECHNOLOGICZNEGO PRZY UL. NIEMIERZYŃSKIEJ W SZCZECINIE

temat:

"Budowa i wyposażenie I etapu Pomerania Technopark w Szczecinie przy ul.Niemierzyńskiej / Cyfrowej, kontynuacja inwestycji"

nazwa projektu:

Szczecin, ul. Niemierzyńska 17,17a
dz. nr 48, 49, 50
adres inwestycji:

Szczeciński Park Naukowo - Technologiczny,
ul.Niemierzyńska 17a, 71-441 Szczecin
inwestor:

mgr inż. Patryk Dominiak, upr. nr ZAP/0107/POOE/12
projektant / autor projektu:

mgr inż. Mariusz Piątkowski, upr. nr ZAP/0125/PWOE/11
sprawdzający:

BUD. B -

WIDOK ROZDZ. TP111k/B2

rys.

elektryczna
branża:

P. ZAMIENNY
faza:

1:100
skala:

Szczecin, lipiec 2013r
data:

E39
nr rys.