


SPIS WLZTÓW:  
YDY 5x10 W8.16  
YDY 5x10 W8.17  
YDY 5x10 W8.18  
YDY 5x10 W8.19  
4xLgY 50+LgY25 W8.21  
YDY 5x10 W8.20  
YDY 5x10 W8.12  
YDY 5x10 W8.13  
YDY 5x10 W8.14  
YDY 5x10 W8.15  
YDY 5x10 W8.8  
YDY 5x10 W8.9  
YDY 5x10 W8.10  
YDY 5x10 W8.11  
YDY 5x10 W8.4  
YDY 5x10 W8.5  
YDY 5x10 W8.6  
4xLgY 35+LgY16 W8.2  
YDY 5x10 W8.7  
4xLgY 185+LgY95 W8.1  
YDY 3x2.5  
YDY 3x2.5  
2x(4xLgY 150)+LgY150 W8

Legenda:

- elektryczny podgrzewacz wody 2kW  
zaśniony z gniazda pod umywalką IP44
- urządzenie wentylacyjne
- koryto kablowe (typ na rysunku)
- oznaczenie linii kablowej

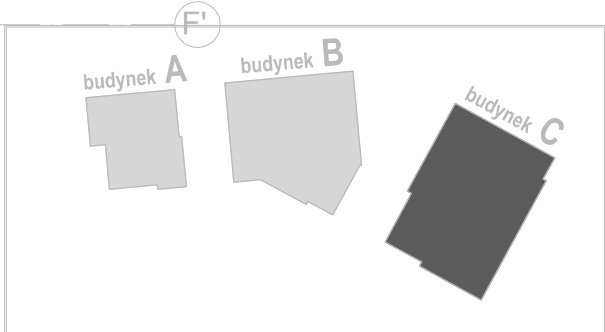

Wielobranżowy projekt budowlany i wykonawczy opracowany w okresie 2008-2010 przez pracownię Portal - PP Spółka z ograniczoną odpowiedzialnością Sp.k.  
Niniejsze rysunki stanowią dokumentację ujednoliconą, uwzględniając zmiany wprowadzone podczas budowy oraz projektami zamiennymi i uzupełniającymi wykonanymi przez pracownię CITY architekt Spółka z ograniczoną odpowiedzialnością Sp.k. w ramach pełnienia nadzoru autorskiego.

**PROJEKT ZAMIENNY KOMPLEKSU ZABUDOWY  
USŁUGOWEJ NA POTRZEBY SZCZECIŃSKIEGO PARKU  
NAUKOWO - TECHNOLOGICZNEGO PRZY UL.  
NIEMIERZYŃSKIEJ W SZCZECINIE**

temat:  
"Budowa i wyposażenie I etapu Pomerania Technopark w  
Szczecinie przy  
ul.Niemierzyńskiej / Cyfrowej, kontynuacja inwestycji"

Szczecin, ul. Niemierzyńska 17,17a  
dz. nr 48, 49, 50  
adres inwestycji:

Szczeciński Park Naukowo - Technologiczny,  
ul.Niemierzyńska 17a, 71-441 Szczecin  
inwestor:

mgr inż. Patryk Dominiak, upr. nr ZAP/0107/POOE/12  
projektant / autor projektu:

mgr inż. Mariusz Piatkowski, upr. nr ZAP/0125/PWOE/11  
sprawdzający:

**BUD. C - RZUT I PIĘTRA - WLZ**

rys.  
elektryczna  
branża:  
P. ZAMIENNY  
faza:  
1:100  
skala:  
Szczecin, lipiec 2013r  
data:  
E10  
nr rys.