
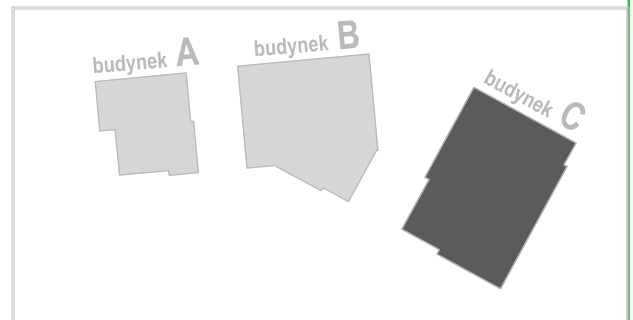


ROZDZIELNICE TYPU Profi+
BP-U-3S-600/15, skala 1:100

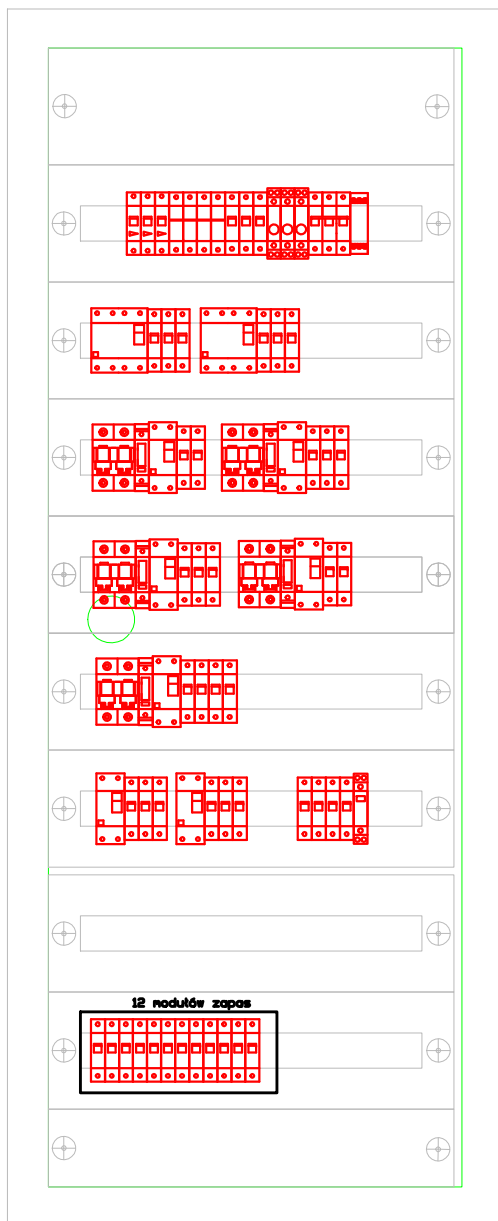

Wielobranżowy projekt budowlany i wykonawczy opracowany w okresie 2008-2010 przez pracownię Portal - PP Spółka z ograniczoną odpowiedzialnością Sp.k.

Niniejsze rysunki stanowią dokumentację ujednoliconą, uwzględniającą zmiany wprowadzone podczas budowy oraz projektami zamiennymi i uzupełniającymi wykonanymi przez pracownię CITY architektki Spółka z ograniczoną odpowiedzialnością Sp.k. w ramach pełnienia nadzoru autorskiego.

**PROJEKT ZAMIENNY KOMPLEKSU ZABUDOWY
USŁUGOWEJ NA POTRZEBY SZCZECIŃSKIEGO PARKU
NAUKOWO - TECHNOLOGICZNEGO PRZY UL.
NIEMIERZYŃSKIEJ W SZCZECINIE**

temat:

**"Budowa i wyposażenie I etapu Pomerania Technopark w
Szczecinie przy
ul.Niemierzyńskiej / Cyfrowej, kontynuacja inwestycji"**

nazwa projektu:

Szczecin, ul. Niemierzyńska 17,17a

dz. nr 48, 49, 50

adres inwestycji:

Szczeciński Park Naukowo - Technologiczny,

ul.Niemierzyńska 17a, 71-441 Szczecin

inwestor:

mgr inż. Patryk Dominiak, upr. nr ZAP/0107/POOE/12

projektant / autor projektu:

mgr inż. Mariusz Piątkowski, upr. nr ZAP/0125/PWOE/11

sprawdzający:

BUD. C - WIDOK ROZDZ. TPI/C2

rys.

elektryczna

branża:

P. ZAMIENNY

faza:

1:100

skala:

Szczecin, lipiec 2013r

data:

E20

nr rys.