




ROZDZIELNICE TYPU Profi+  
BP-U-3S-600/15, skala 1:100

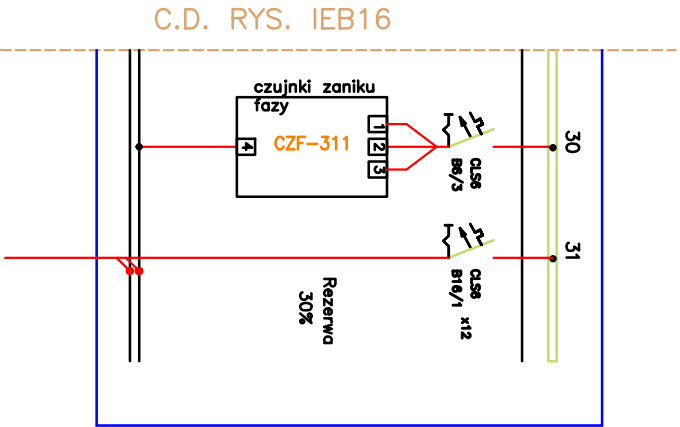

TPIII/B2/K	TPIII/B2/R
Kontrola	12x
napięcia	CL56 B16/1
---	---
3xDY 1	
0,10kW	

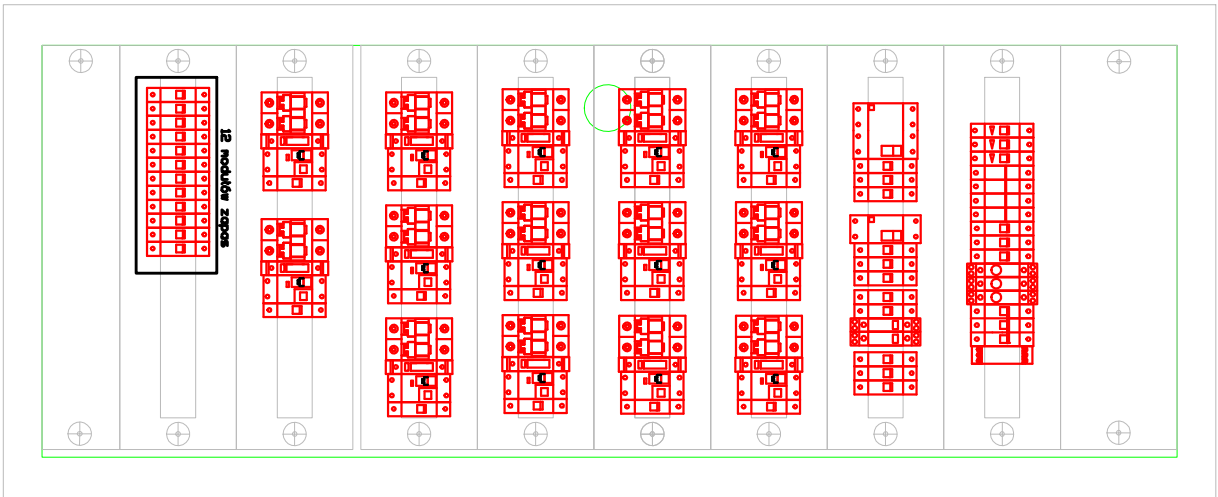

- UWAGA:
- DLA WSZYSTKICH ROZDZIELNIC PROJEKTUJE SIĘ SYSTEM TN–S Z OSOBNĄ ŻYŁĄ N I PE
  - DLA WSZYSTKICH ROZDZIELNIC NALEŻY ZASTOSOWAĆ JEDNĄ WKŁADKĘ WRAZ Z KLUCZEM TYPU "MASTER"
  - PRACE NALEŻY PROWADZIĆ ZGODNIE Z OBOWIĄZUJĄCYMI PRZEPISAMI I NORMAMI Z ZACHOWANIEM ZASAD BHP
  - WYKONAWCA ZOBOWIĄZANY JEST DOSTARCZYĆ PROTOKOŁY POMIARÓW

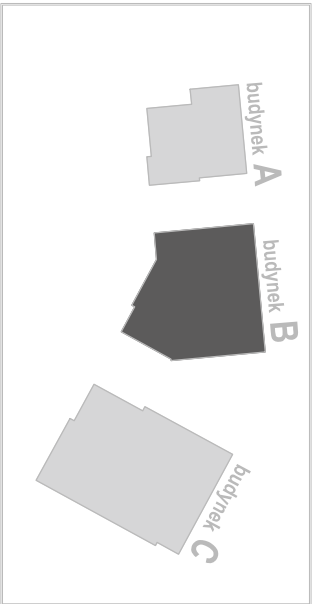

Wielobranżowy projekt budowlany i wykonawczy opracowany w okresie 2008-2010 przez pracownię Portal - PP Spółka z ograniczoną odpowiedzialnością Sp.k.

Niniejsze rysunki stanowią dokumentację ujednoliconą, uwzględniając zmiany wprowadzone podczas budowy oraz projektami zamiennymi i uzupełniającymi wykonanymi przez pracownię CITY architektki Spółka z ograniczoną odpowiedzialnością Sp.k. w ramach pełnienia nadzoru autorskiego.

PROJEKT ZAMIENNY KOMPLEKSU ZABUDOWY  
USŁUGOWEJ NA POTRZEBY SZCZECIŃSKIEGO PARKU  
NAUKOWO - TECHNOLOGICZNEGO PRZY UL.  
NIEMIERZYŃSKIEJ W SZCZECINIE

temat:

"Budowa i wyposażenie I etapu Pomierania Technopark w Szczecinie przy ul.Niemierzyńskiej / Cyfrowej, kontynuacja inwestycji"

nazwa projektu:

Szczecin, ul. Niemierzyńska 17,17a  
dz. nr 48, 49, 50

adres inwestycji:

Szczeciński Park Naukowo - Technologiczny,  
ul.Niemierzyńska 17a, 71-441 Szczecin  
inwestor:

mgr inż. Patryk Dominik, upr. nr ZAP/0107/POOE/12  
projektant / autor projektu:

mgr inż. Mariusz Piątkowski, upr. nr ZAP/0125/PWOE/11  
sprawdzający:

BUD. B -

WIDOK ROZDZ. TPIII/B2

rys.

elektryczna

1:100

branża:

skala:

P. ZAMIENNY

Szczecin, lipiec 2013r

faza:

data:

nr rys.

E37