
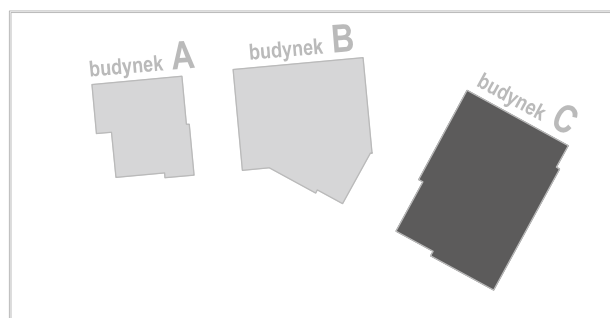


ROZDZIELNICE TYPU Profi+ BP-U-3S-600/15, skala 1:100

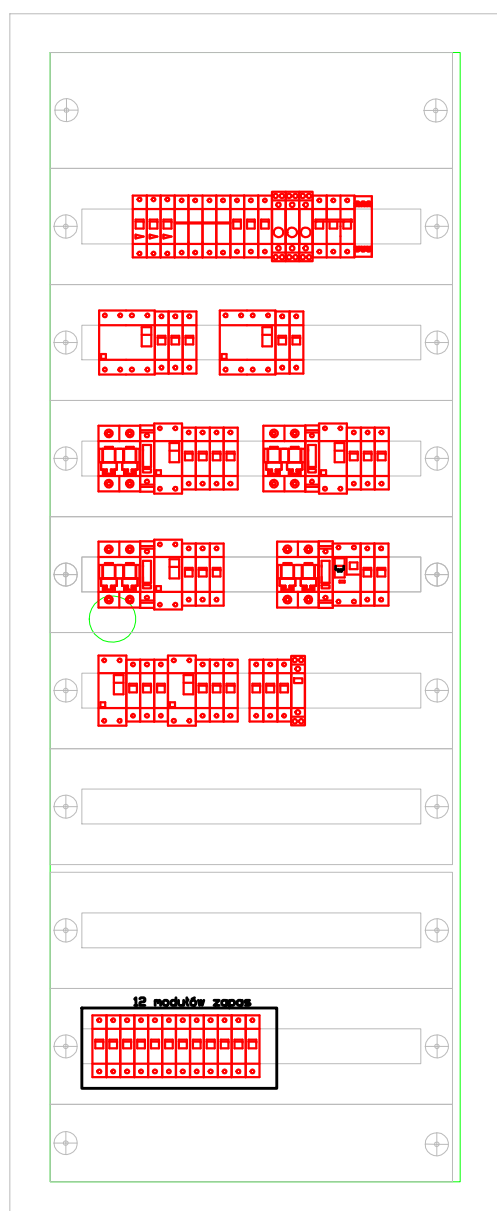

Wielobranżowy projekt budowlany i wykonawczy opracowany w okresie 2008-2010 przez pracownię Portal - PP Spółka z ograniczoną odpowiedzialnością Sp.k.

Niniejsze rysunki stanowią dokumentację ujednoliconą, uwzględniając zmiany wprowadzone podczas budowy oraz projektami zamiennymi i uzupełniającymi wykonanymi przez pracownię CITY architektki Spółka z ograniczoną odpowiedzialnością Sp.k. w ramach pełnienia nadzoru autorskiego.

PROJEKT ZAMIENNY KOMPLEKSU ZABUDOWY USŁUGOWEJ NA POTRZEBY SZCZECIŃSKIEGO PARKU NAUKOWO - TECHNOLOGICZNEGO PRZY UL. NIEMIERZYŃSKIEJ W SZCZECINIE

temat:

"Budowa i wyposażenie I etapu Pomerania Technopark w Szczecinie przy ul.Niemierzyńskiej / Cyfrowej, kontynuacja inwestycji"

nazwa projektu:

Szczecin, ul. Niemierzyńska 17,17a

dz. nr 48, 49, 50

adres inwestycji:

Szczeciński Park Naukowo - Technologiczny,

ul.Niemierzyńska 17a, 71-441 Szczecin

inwestor:

mgr inż. Patryk Dominiak, upr. nr ZAP/0107/POOE/12

projektant / autor projektu:

mgr inż. Mariusz Piątkowski, upr. nr ZAP/0125/PWOE/11

sprawdzający:

BUD. C - WIDOK ROZDZ. TPII/C2

rys.

elektryczna

branża:

P. ZAMIENNY

faza:

1:100

skala:

Szczecin, lipiec 2013r

data:

E26

nr rys.