


SPIS WLZTOW:		
YDY 5x10	W3.16	
YDY 5x10	W3.17	
YDY 5x10	W3.18	
YDY 5x10	W3.19	
YDY 5x6	W3.20	
YDY 5x10	W3.12	
YDY 5x10	W3.13	
YDY 5x10	W3.14	
YDY 5x10	W3.15	
YDY 5x10	W3.8	
YDY 5x10	W3.9	
YDY 5x10	W3.10	
YDY 5x10	W3.11	
YDY 5x10	W3.3	
YDY 5x10	W3.4	
YDY 5x10	W3.5	
YDY 5x10	W3.6	
YDY 5x10	W3.2	
YDY 5x10	W3.7	
4xLGY 185+LGY95	W3.1	
2x4xLGY 150+LGY150	W3	

- Legenda:
- elektryczny podgrzewacz wody 2kW
  - zasilany z gniazda pod umywalka P44
  - urządzenie wentylacyjne
  - koryta kablowe (typ na rysunku)
  - oznaczenie linii kablowej
  - wyłącznik główny p.poz.

UMIAGDA:  
INSTALACJE OZNAKOWANE KOLOREM CZERWONYM - DO WYKONANIA  
INSTALACJE OZNAKOWANE KOLOREM CZARNYM - WYKONANO

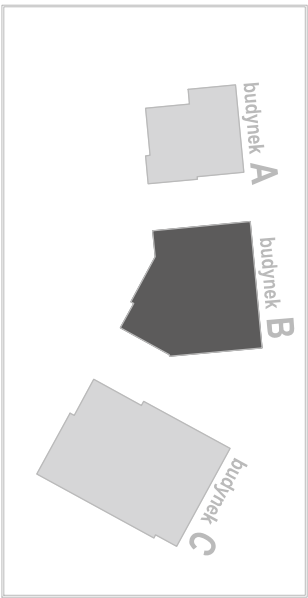

Wielobranzowy projekt budowlany i wykonawczy opracowany w okresie 2008-2010 przez pracownię Portal - PP Spółka z ograniczoną odpowiedzialnością Sp. k.  
Niniejsze rysunki stanowią dokumentację ujednoliconą, uwzględniającą zmiany wprowadzone podczas budowy oraz projektemi zamiennymi i uzupełniającymi wykonanymi przez pracownię CITY architekti Spółka z ograniczoną odpowiedzialnością Sp. k. w ramach pełnienia nadzoru autorskiego.

PROJEKT ZAMIENNY KOMPLEKSU ZABUDOWY  
USLUGOWEJ NA POTRZEBY SZCZECINSKIEGO PARKU  
NAUKOWO - TECHNOLOGICZNEGO PRZY UL.  
NIEMIERZYŃSKIEJ W SZCZECINIE

temat:  
"Budowa i wyposażenie 1 etapu Pomierania Technopark w  
Szczecinie przy  
ul.Niemierzyńskiej / Cyfrowej, kontynuacja inwestycji"  
nazwa projektu:  
Szczecin, ul. Niemierzyńska 17/17a  
dz. nr 48, 49, 50  
adres inwestycji:  
Szczeciński Park Naukowo - Technologiczny,  
ul.Niemierzyńska 17a, 71-441 Szczecin  
inwestor:  
mgr inż. Piotr Dominiak, upr. nr ZAP/07/POOE/12  
projektant i autor projektu:  
mgr inż. Mariusz Pągowski, upr. nr ZAP/025/PWOE/11  
sygnalizujący:

BUD. B -  
RZUT I PIĘTRA - WLZ-ty  
rys.  
elektryczna  
skala: 1:100  
branża: Szczecin, lipiec 2013r.  
P. ZAMIEŃNY  
data: E 11  
m.rys.