


PB-5 szt.1

20.06.2012
UZGODNIOWO

mgr inż. Krzysztof Walczak
upr. do projektowania bez ograniczeń
w specjalności konstrukcyjno-budowlanej
Nr ZAP/0075/POOK/04

K. Walczak

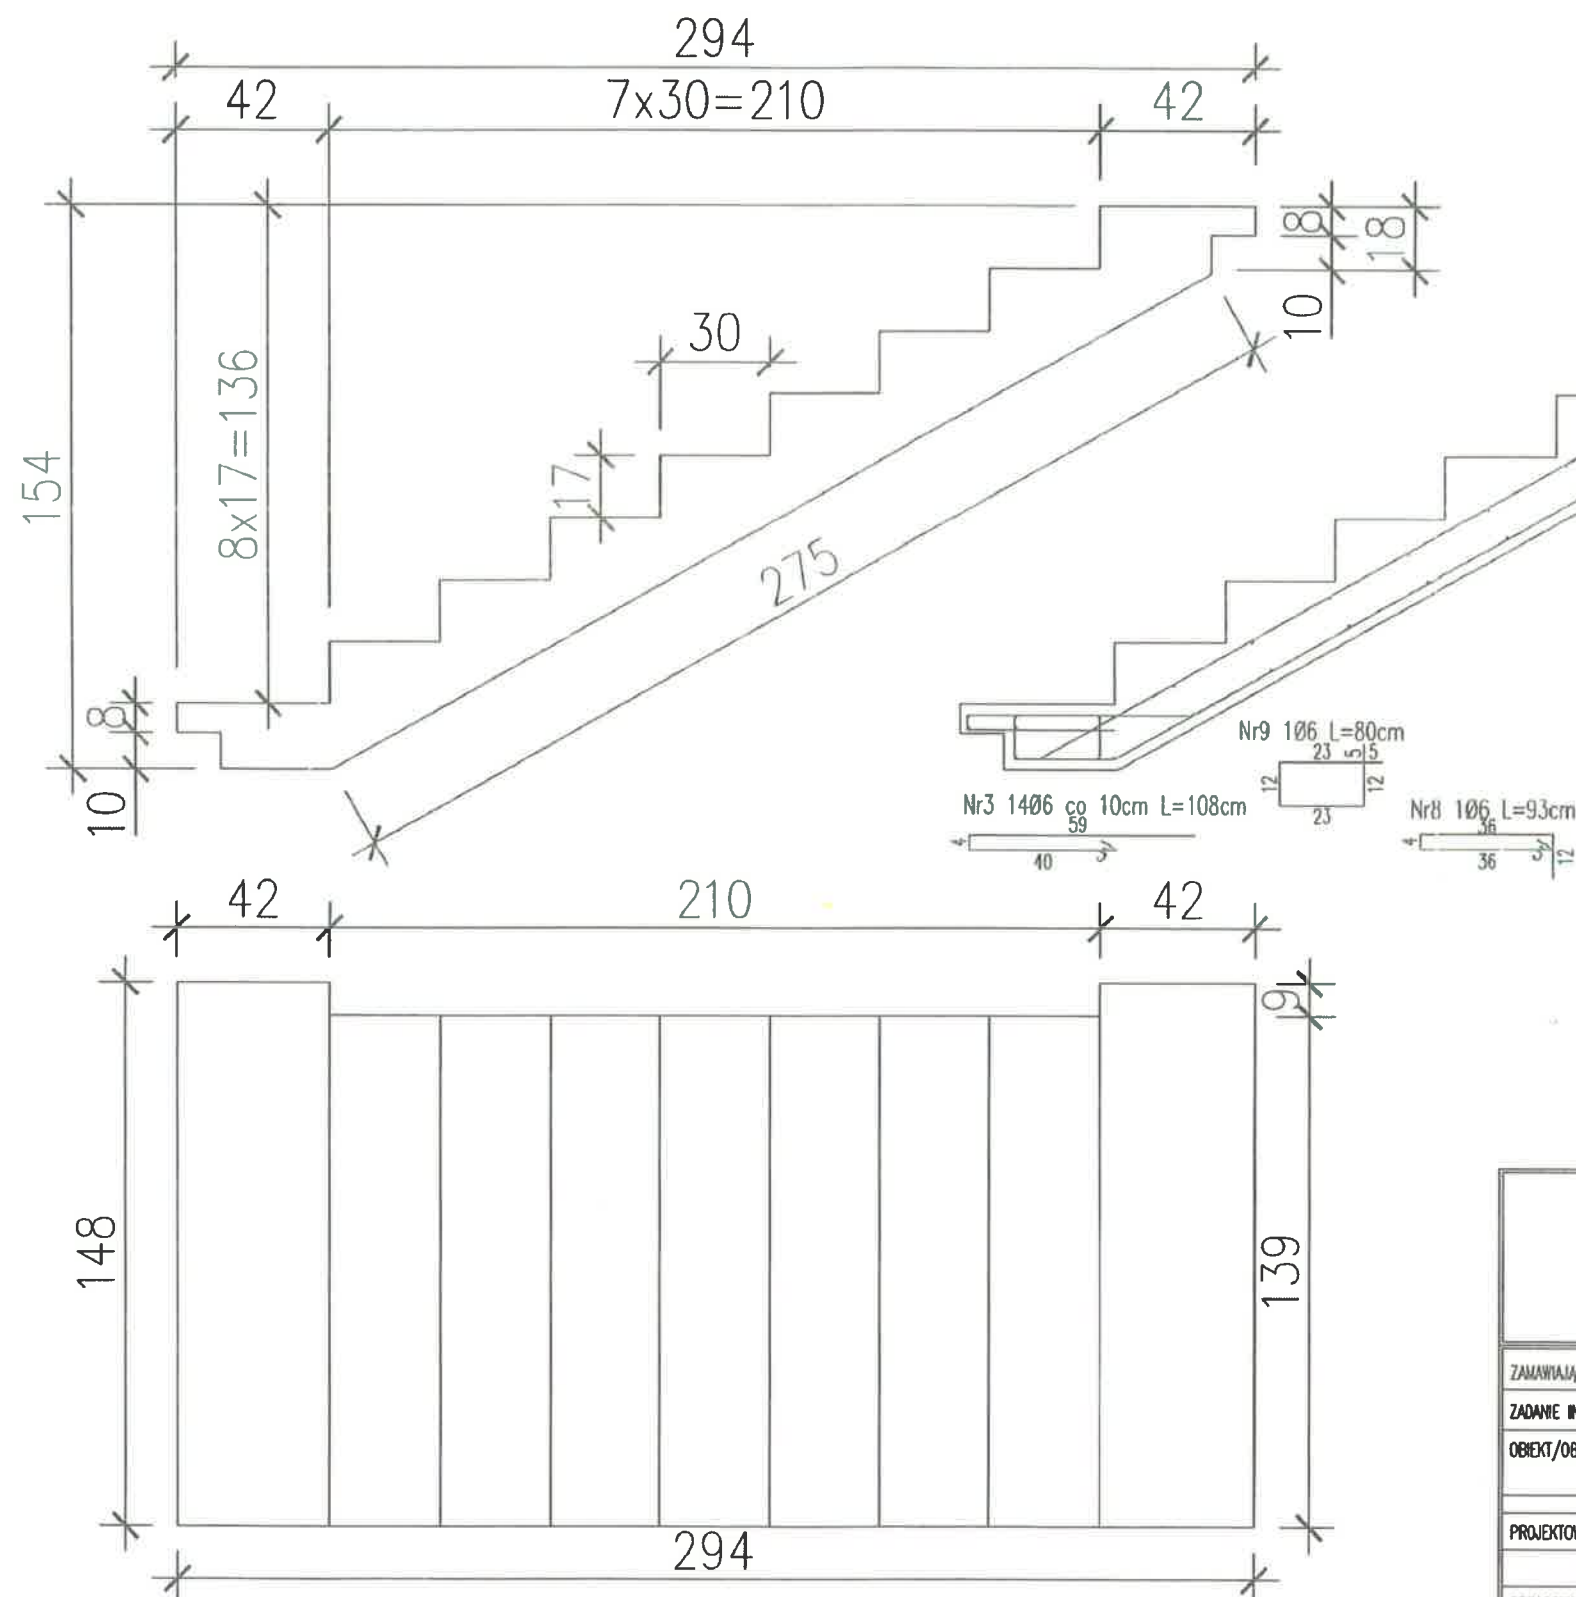

**DOKUMENTACJA
POWYKONAWCZA**

KIEROWNIK BUDOWY
Rafał Góral
upr. nr ZAP/0001/OWOK/04

BETON C20/25
Stal zbrojeniowa:
A-IIIIN – RB500W (lub BSt500S)
A-0 – St0S

Fabryka Domów "Prefadom" Sp. z o.o.
ul. Właczaka 110, 66-400 Gorzów Wlkp.

| | | | | |
|------------------------------------------------------------------------------|---|---------------|---------------|---------------------------------------------|
| FABRYKA DOMÓW "PREFADOM" SP. Z O.O. UL. WŁACZAKA 110, 66-400 GORZÓW WLKP. | | | | |
| ZAMAWIAJĄCY/CLIENT | TEMBUD-BIS SZUT SPÓŁKA JAWNA 71-333 SZCZECIN, UL. KS.BPA. I. KRASICKIEGO6 | | | |
| ZADANIE INWESTYCYJNE/PROJECT | PROJEKT WYKONAWCZY KOMPLEKSU BUDYNKÓW BIUROWYCH NA POTRZEBY SZCZECIŃSKIEGO PARKU NAUKOWO-TECHNICZNEGO | | | |
| OBIEKT/OBJECT | SZCZECIŃSKI PARK NAUKOWO - TECHNOLOGICZNY ul. Niemierzyńska dz. nr 5/7 Szczecin | | | |
| PROJEKTOWAŁ/CHECKED: | MGR INŻ. STANISŁAW GOLDA | NR UPR. | PODPIS | FAZA/PHASE |
| | | 15/83/Gw | | DOKUMENTACJA WYKONAWCZA |
| OPRACOWAŁ/DESIGNED: | MGR INŻ. BARTOSZ TESSMANN | | | SKALA/SCALE: |
| WERYFIKOWAŁ/APPROVED: | | | | 1:20 |
| KOORDYNATOR/COORDINATION | | | | TYTUŁ RYSUNKU/DRAWING TITLE: |
| | | | | Element prefabrykowany PB-5 klatka B-2, C-1 |
| FAZA/PHASE | NR UMOWY/ORDER No. | OBIEKT/OBJECT | BRANŻA/BRANCH | NUMER RYSUNKU/DRAWING NUMBER: |
| DW | - | B | K | 165/kw |
| | | | | REWIZJA/REVISION |
| | | | | A |