
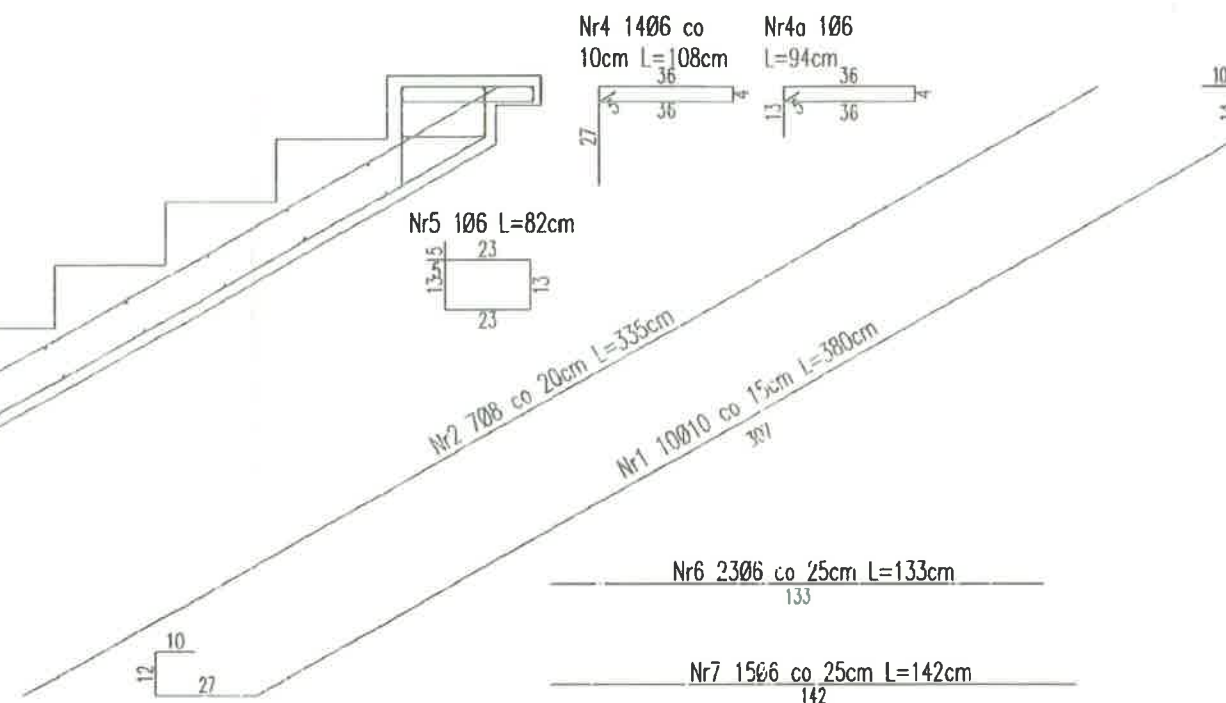


PB-6, PB-7 szt.2

20.06.2012
1260DN(0220)

mgr inż. Krzysztof Walczak
upr. do projektowania bez ograniczeń
w specjalności konstrukcyjno-budowlanej
Nr ZAP/0075/POOK/04


Krzysztof Walczak

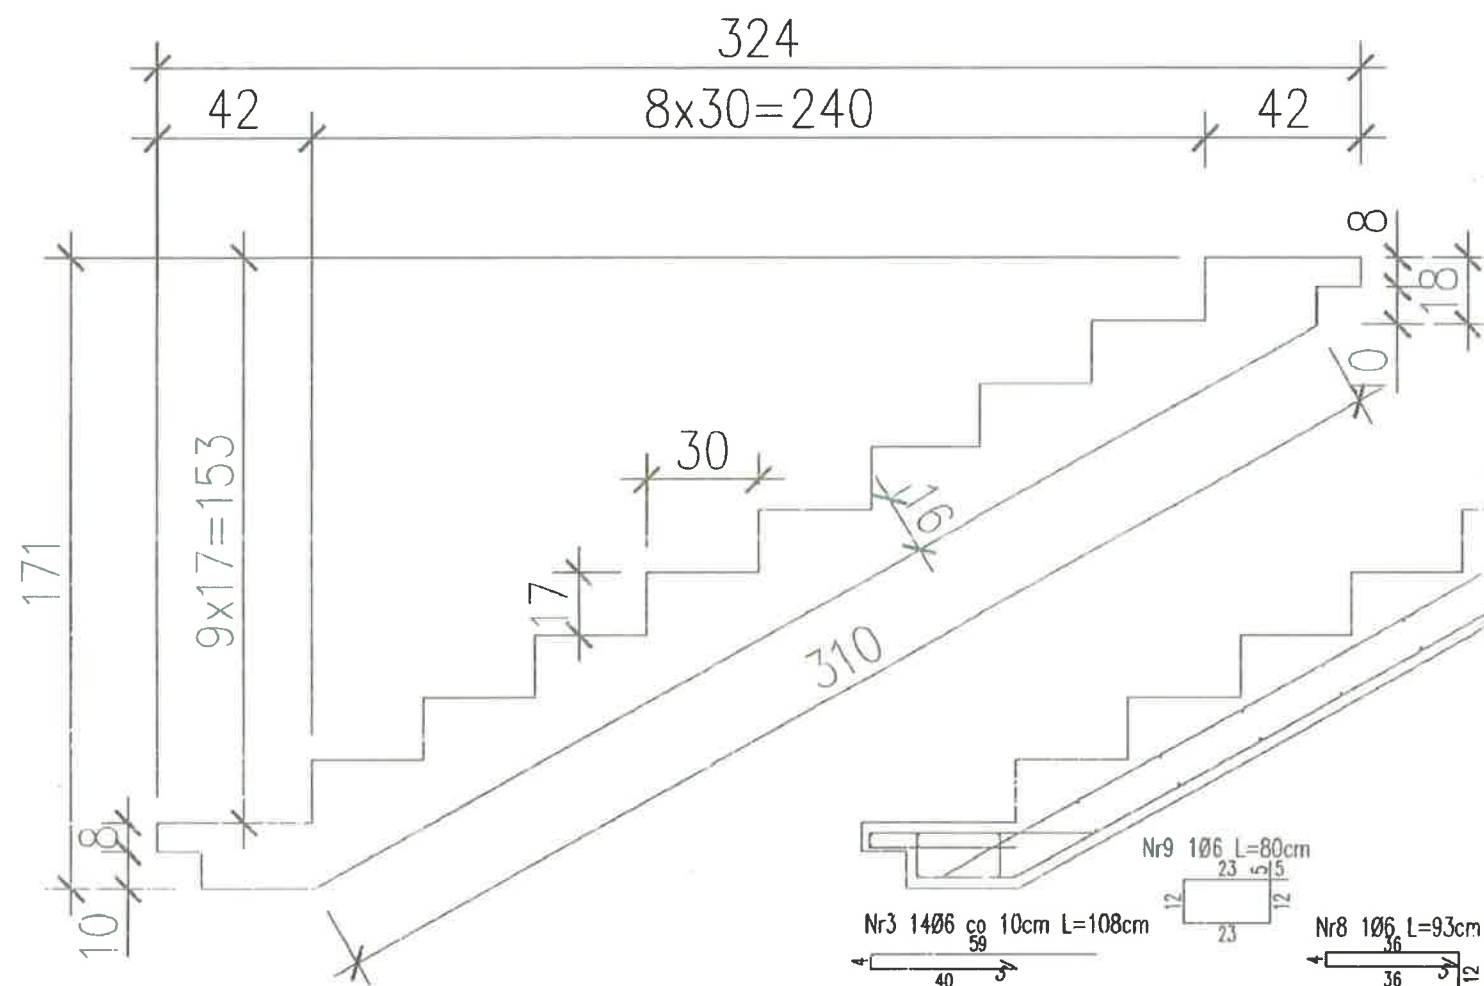

**DOKUMENTACJA
POWYKONAWCZA**

KIEROWNIK BUDOWY
Rafał Kryj
upr. nr ZAP/0061/OWOK/04

BETON C20/25
Stal zbrojeniowa:
A-IIIIN – RB500W (lub BSt500S)
A-0 – St0S

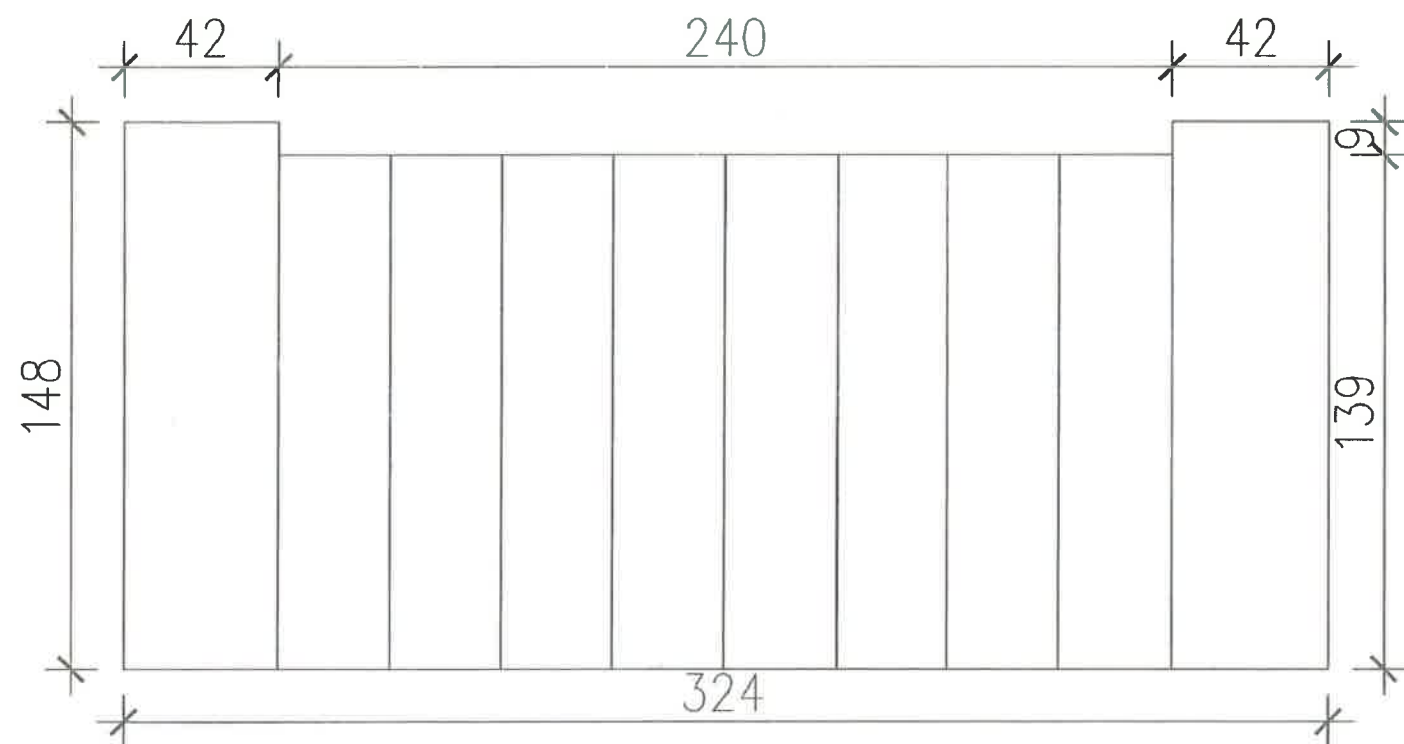

Fabryka Domów "Prefadom" Sp. z o.o.
ul. Właczaka 110, 66-400 Gorzów Wlkp.

ZAMAWIAJĄCY/CLIENT		TEMBUD-BIS SZUT SPÓŁKA JAWNA 71-333 SZCZECIN, UL. KS.BPA. I. KRASICKIEGO6			
ZADANIE INWESTYCYJNE/PROJECT		PROJEKT WYKONAWCZY KOMPLEKSU BUDYNKÓW BIUROWYCH NA POTRZEBY SZCZECIŃSKIEGO PARKU NAUKOWO-TECHNICZNEGO			
OBIEKT/OBJECT		SZCZECIŃSKI PARK NAUKOWO – TECHNOLOGICZNY ul. Niemierzyńska dz. nr 5/7 Szczecin			
PROJEKTOWAŁ/CHECKED:	MGR INŻ. STANISŁAW GOLDA	15/83/Gw		FAZA/PHASE	WSZELKIE PRAWA ZASTRZEŻONE ALL RIGHTS RESERVED
				DOKUMENTACJA WYKONAWCZA	
				SKALA/SCALE:	1:20
				DATA/DATE:	2012-04-23
OPRACOWAŁ/DESIGNED:	MGR INŻ. BARTOSZ TESSMANN			TYTUŁ RYSUNKU/DRAWING TITLE:	
				Element prefabrykowany PB-6-7 klatka C-1	
WERYFIKOWAŁ/APPROVED:					
KOORDYNATOR/COORDINATION					
NUMER PROJEKTU/JOB NUMBER					
FAZA/PHASE	NR UMOWY/ORDER No.	OBIEKT/OBJECT	BRANŻA/BRANCH	NUMER RYSUNKU/DRAWING NUMBER:	REWIZJA/REVISION
DW	—	8C	K	166/kw	A