




SP4U/14A(B)/R60

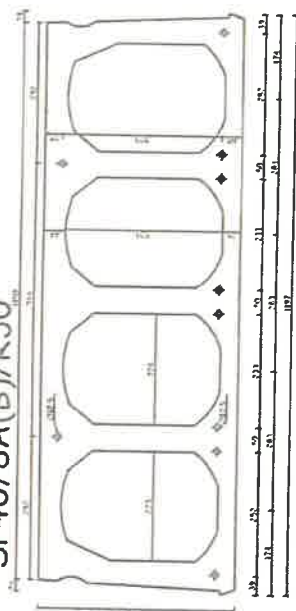


SP40/9A(B)/R60

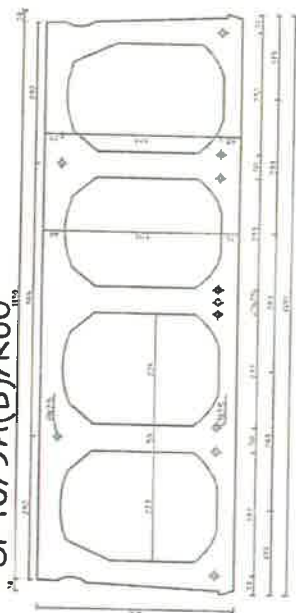

SP40/10A(B)/R60

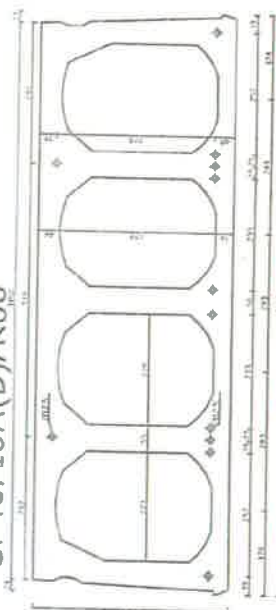

SP40/TIA(B)/R60

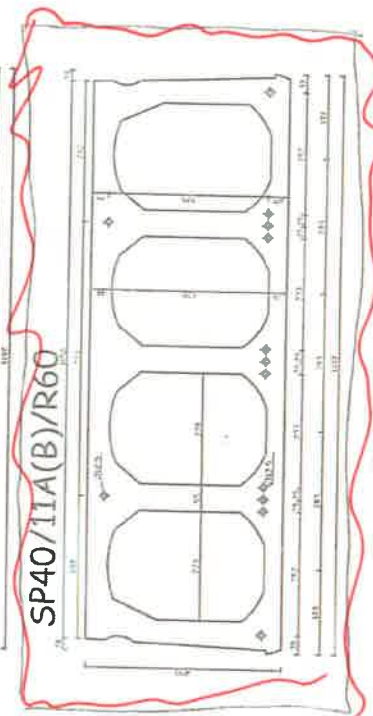

Akceptacja przez projektanta konstrukcji pisemnie z dnia 22.05.2012r. przekazanej I.K z wnioskiem materiałowym nr 29/rev0 w dniu 24.05.2013. zamianę płyt stropowych EPD 40/120 na płyty SP40/11B/R60 wg katalogu Białe Błota

**PRZEDSIĘBIORSTWO PRZEMYSŁU BETONÓW**  
**"PREFABET - BIAŁE BŁOTA" SA**  
86-005 BIAŁE BŁOTA, ul. Betonowa 1  
tel. (052) 32-36-500, fax. (052) 34-94-114

Przekroje poprzeczne płyt

Plyty Sp 40/R60

-------------	--

Opracował	mgr inż. Krzysztof Grabowski
-----------	------------------------------

Nr rys.	179/kv
Data	02.07.2008

**DOKUMENTACJA  
POWYKONAWCZA**  
KIEROWNIK BUDOWY

Rafel Ktyj  
nr. 72AP/008/OWOK/04