


24.04.2012
WYKONANO
Walczak
mgr inż. Krzysztof
upr. nr ZAP/0075/P00K/04
w specjalności konstrukcyjno-budowlanej
Nr ZAP/0075/P00K/04

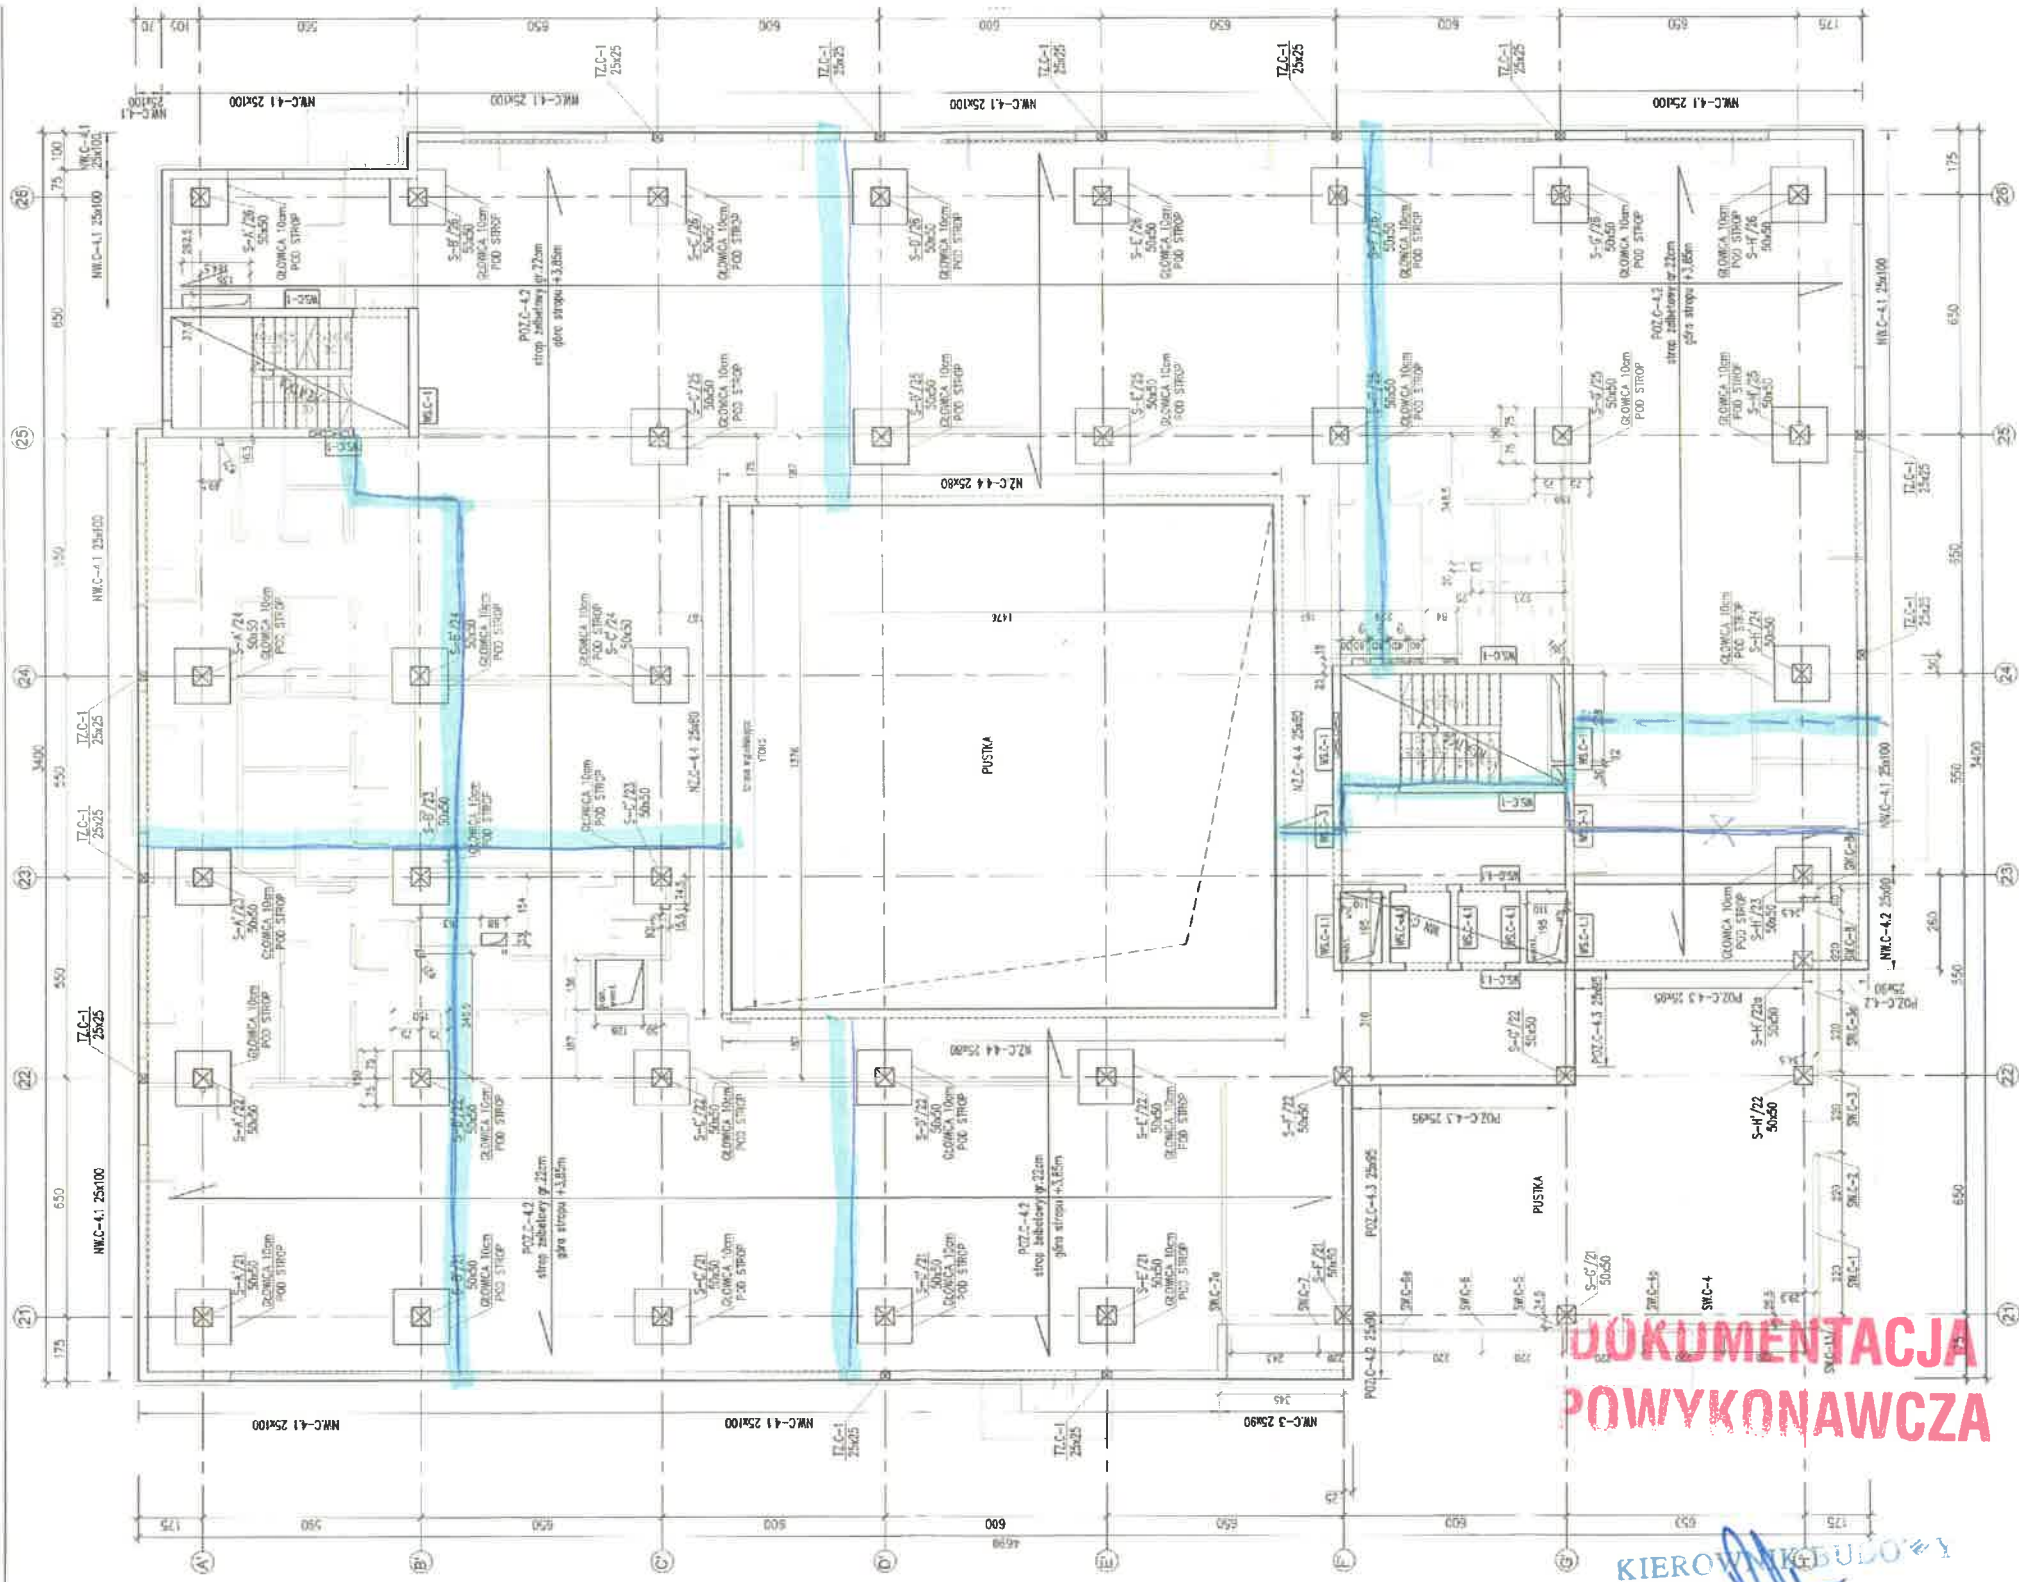

DOKUMENTACJA
POWYKONAWCZA

KIEROWNIK BUDOWY
Rafał Kryś
upr. nr ZAP/0011/OWOK/04

portal pracownia projektowa	
profesjonalne zrealizowanie Twoich marzeń w rzeczywistości	
Portal Sp. z o.o. Saska Kwartalnia 02-641 Warszawa, ul. Łukasza 8, tel./fax 022 8251432, portal@portal.pl 71-604 Szczecin, ul. Szarota 9, tel. 695 15 15 42, 091 8122 190, surty@portal.pl	
www.portal.pl	
PRACOWNIA PROJEKTOWA	
KONSTRUKTOR S.C. Krzysztof Walczak, Artur Urbanski	
ul. Królowej Korony Polskiej 24 / 203A 70-486 Szczecin tel. 509-644-117	
PROJEKTOWAŁ	
mgr inż. Krzysztof Walczak upr. nr ZAP/0075/P00K/04 spec. konstr. bez ogr.	
OPRACOWAŁ	
mgr inż. Anna Kozłowska mgr inż. Agnieszka Kamińska mgr inż. Anna Kłosowska	
SPRAWDZIŁ	
inż. Artur Urbanski upr. nr ZAP/0074/P00K/04 spec. konstr. bez ogr.	
temat: PROJEKT WYKONAWCZY KOMPLEKSU BUDYNKÓW BIUROWYCH NA POTRZEBY SZCZECIŃSKIEGO PARKU NAUKOM TECHNOLOGICZNEGO PRZY UL. NIEMIERZYŃSKIEJ SZCZECINIE	
adres: Szczecin, ul. Niemierzyńska, dz. nr 5/7	
inwestor: Szczeciński Park Naukowy - Technologiczny, ul. Kolumbia, Szczecin	
rysunek:	
RZUT PARTERU PRZERWY ROBOCZE STROPU NAD CZĘŚCIĄ BUDYNKU C	
tytuł: P.W.	branża: KONSTRUKCJA
skala: 1:200	miejsce i data: 04.2012 Szczecin
Nr rys: 177	