


U25EDMUNO 22-08-2012  
K. Wolk

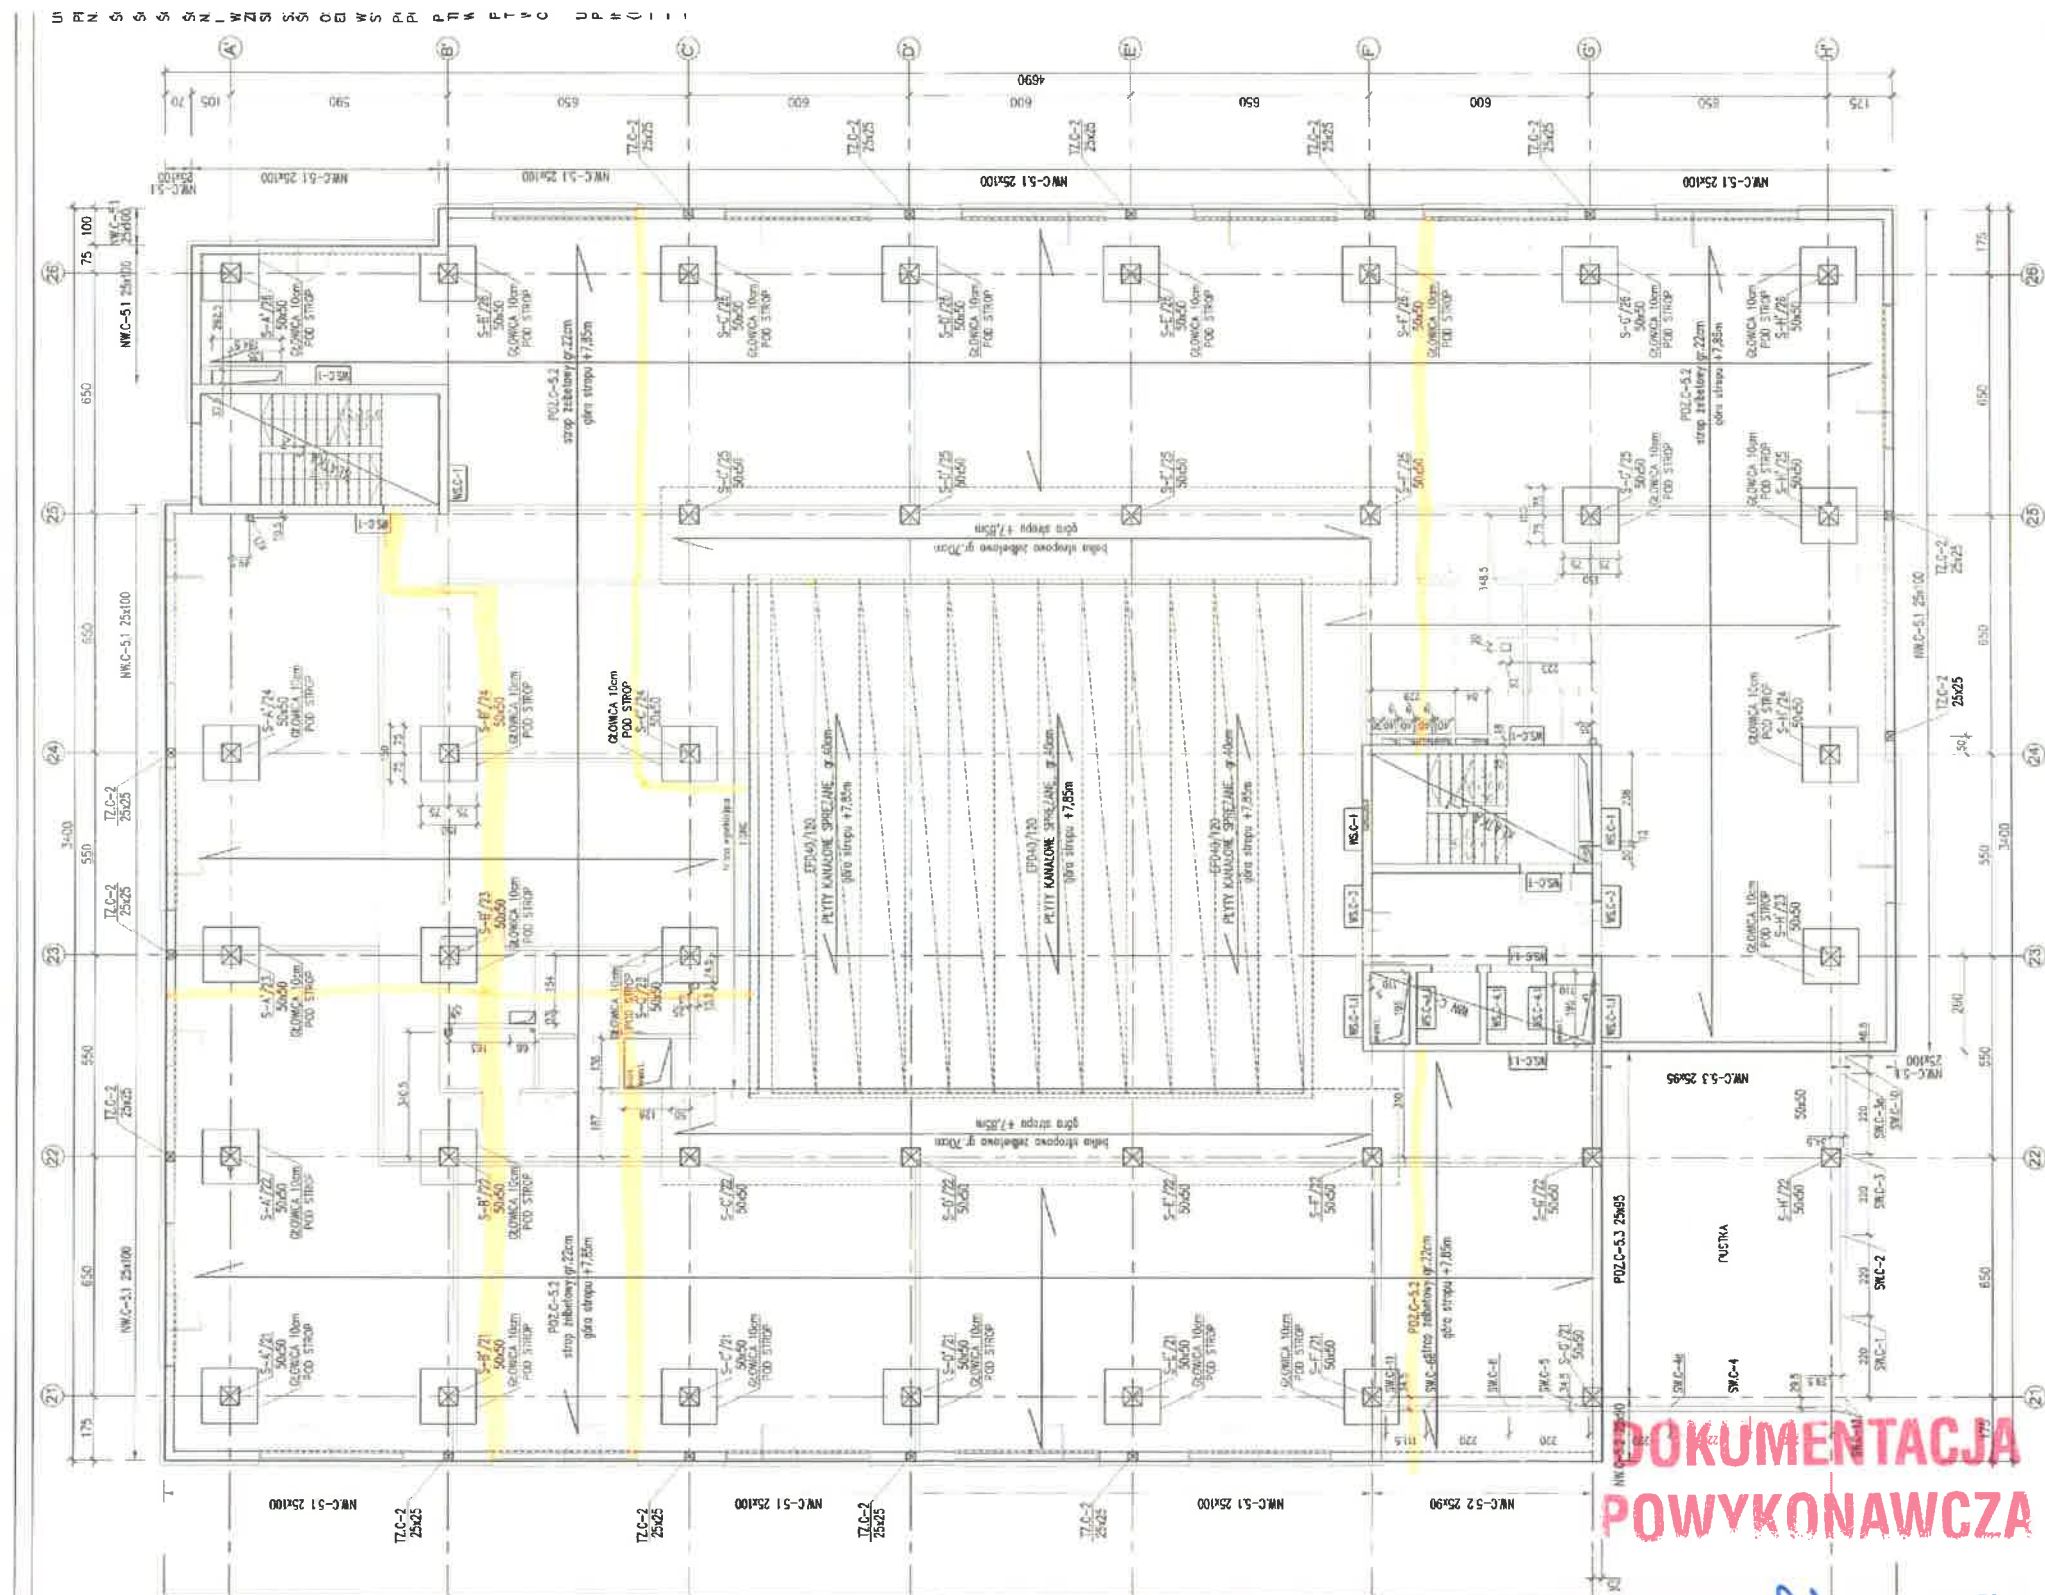

# DOKUMENTACJA POWYKONAWCZA

KIEROWNIK BUDOWY  
Rafał Zają  
1 pr. nr ZAP/06/OWOK/04

**portal** | pracownia projektowa

profesjonalnie zmieniamy marzenia w rzeczywistość

Portal Sp. z o.o. Spółka Komandytowa  
02-641 Warszawa, ul. Lekarska 8; tel./fax: 022 8251432, portal@pp-portal.pl  
71-604 Szczecin ul. Szarota 9; tel.: 695 15 15 42, 081 81 22 98, biuro@pp-portal.pl

PRACOWNIA PROJEKTOWA  
**KONSTRUKTOR S.C.**  
Krzysztof Walczak, Artur Urbaniski

ul Królowej Korony Polskiej 24 / 203A  
70-486 Szczecin  
tel. 509-644-117

PROJEKTOWAŁ

mgr inż. Krzysztof Walczak  
upr. nr ZAP/OO75/POOK/04  
spec. konstr. bez ogr.

OPRACOWAŁ

mgr inż. Anna Kozłowska  
mgr inż. Agnieszka Kamińska  
mgr inż. Anna Kłosowska

SPRAWDZIŁ

inż. Artur Urbański  
upr. nr ZAP/0074/POOK/04  
spec. konstr. bez ogł.

temat: **PROJEKT WYKONAWCZY  
KOMPLEKSU BUDYNKÓW BIUROWYCH  
NA POTRZEBY SZCZECIŃSKIEGO PARKU NAUKOWO-  
TECHNOLOGICZNEGO PRZY UL. NIEMIERZYŃSKIE,  
SZCZECINIE**

adres: Szczecin ul. Niemcewskiego dz. nr 5/7

Inwestor: Szczeciński Park Naukowo-Technologiczny, ul. Kolumba, Szczecin


RZUT I PIĘTRA PRZERWY ROBOCZE STROPU  
NAD CZĘŚCIĄ BUDYNKU C

tytuł:	nazwa:		KONSTRUKCJA	
skala:	1:200	miejsce i data:	05.2012	Nr rys:
		Szczecin		178