


DETAL POŁĄCZENIA OPASKI Z PŁYT GK Z SUFITEM KASETONOWYM

Ześmies niezrealizowany

**DOKUMENTACJA
POWYKONAWCZA**

KIEROWNIK BUDOWY
Rok 2010
WPR. NR ZAP. 0061/00WOK/04

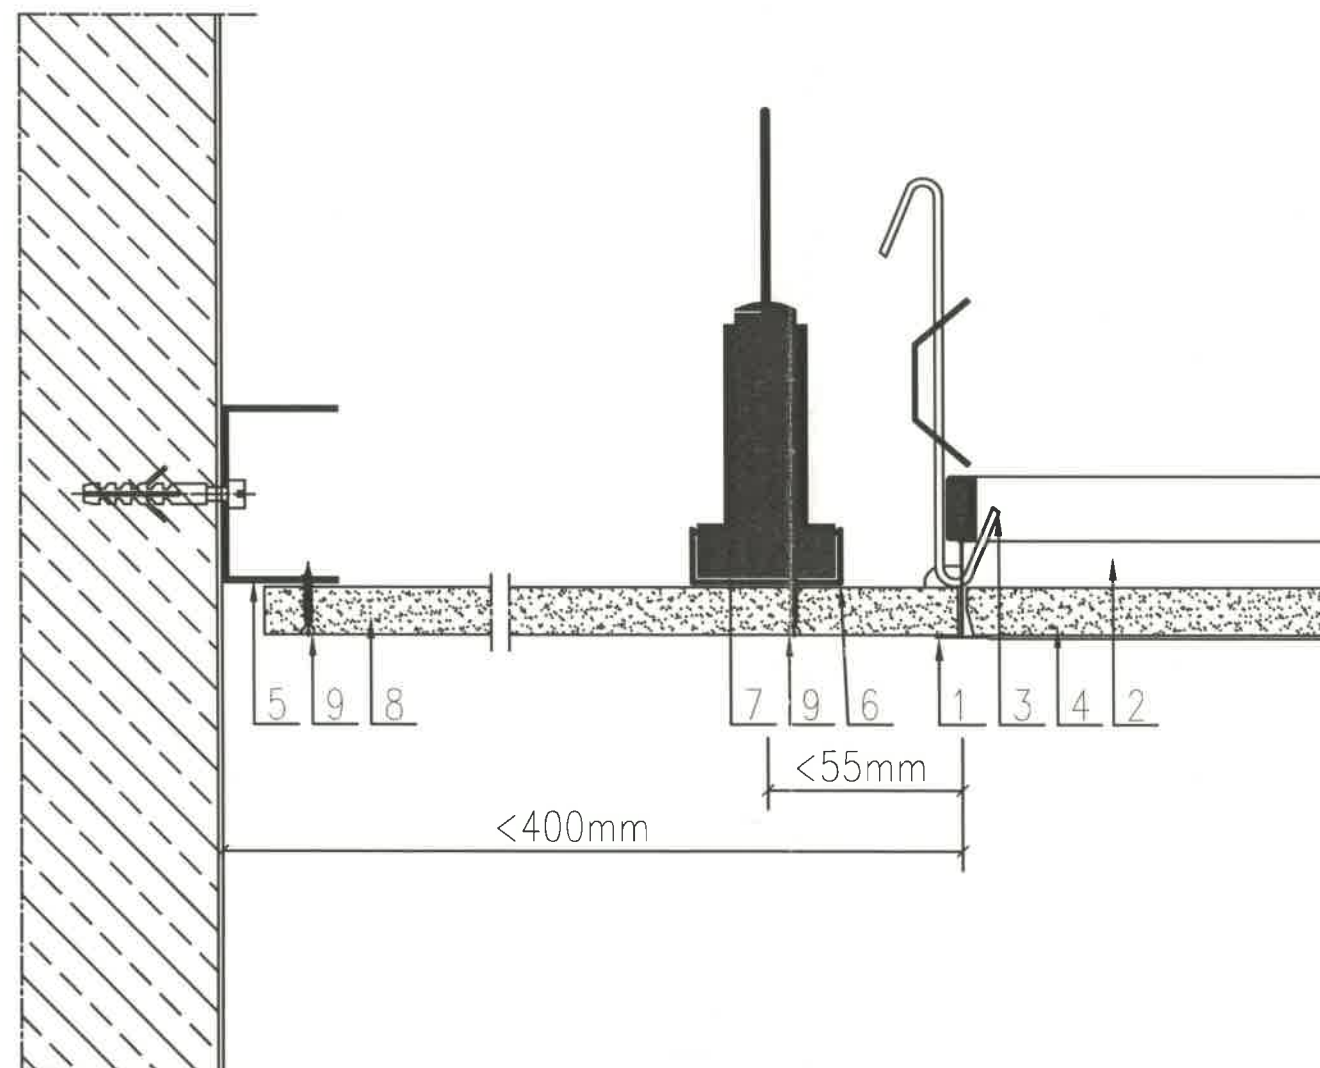

- 1– Profil główny T15 lub T24, L=3,60m
- 2– Profil poprzeczny T15 lub T24, L=1,20m lub L=0,60m
- 3– Wieszak
- 4– Płyta dekortacyjna, krawędź A
- 5– Profil przyścienny U30
- 6– Profil sufitowy CD60
- 7– Wieszak do CD60
- 8– Płyta gipsowo-kartonowa
- 9– Wkręty TN

portal | pracownia projektowa
profesjonalnie zmieniamy marzenia w rzeczywistość

Portal-PP Sp. z o.o. Spółka Komandytowa
71-604 Szczecin, ul. Szarotki 9, tel: 695 15 15 42, 091 81 22 199, biuro@pp-portal.pl
www.pp-portal.pl

KOMPLEKS ZABUDOWY USŁUGOWEJ NA POTRZEBY
SZCZECIŃSKIEGO PARKU NAUKOWO-
TECHNOLOGICZNEGO PRZY UL. NIEMIERZYŃSKIEJ
W SZCZECINIE
ETAP II- ZAGOSPODAROWANIE TERENU, GARAŻ
PODZIEMNY, BUDYNKI A I B

temat:
Szczecin, ul. Niemierzyńska, dz. nr 3/7, 3/5 i 1/8
adres inwestycji:

Szczeciński Park Naukowo - Technologiczny, ul. Columbia, Szczecin
inwestor:

mgr inż. arch. Agnieszka Witkowska, upr. nr 28/Z²OIA/2005
projektant:

mgr inż. arch. Agnieszka Geller
mgr inż. arch. Arkadiusz Nowakowski
architekt asystent:

mgr inż. arch. Maciej Zombirt, upr. nr 41/Sz/99
architekt sprawdzający:

DETAL NR 19

rys.
architektura
branża:
P.W.
tytuł:

1:20
skala:
Szczecin, lipiec 2010r
data:

D19
nr rys.

UWAGA:
Kopiowanie, publikacje oraz wszelkie inne formy wykorzystania projektu
bez zgody autorów będą naruszeniem przepisów wynikających z
Ustawy z dnia 4.02.1994 r. o prawie autorskim i prawach pokrewnych .