


DETAL POŁĄCZENIA KĄTOWEGO ŚCIAN DZIAŁOWYCH

Zobraz. roboty wykonane na
1. Surow. z płyt GK/ściany działowe kotłowne
do stopów zasadniczych zgodne z rys. B122,
B222, B322, B422

- 1- Oplątowanie z płyt gipsowo-kartonowych
- 2- Wypełnienie z wełny mineralnej kamiennej lub szklanej
- 3- Profil poziomy UW
- 4- Profil słupkowy CW
- 5- Taśma spoinowa

Wniośki materiałowe
1. 152REVO z dnia 16.11.2012r. zatwierdzonym przez
I.K. w dniu 28.11.2012r.
2. 184REV1 z dnia 18.12.2012r. zatwierdzonym przez
I.K. w dniu 21.12.2012r.
3. 184REV2 z dnia 07.02.2012r. zatwierdzonym przez
I.K. w dniu 12.02.2012r.
Plan Zapełnienie Jaskółki
4. 13REVO z dnia 02.12.2012r. zatwierdzonym przez
I.K. w dniu 04.01.2012r.

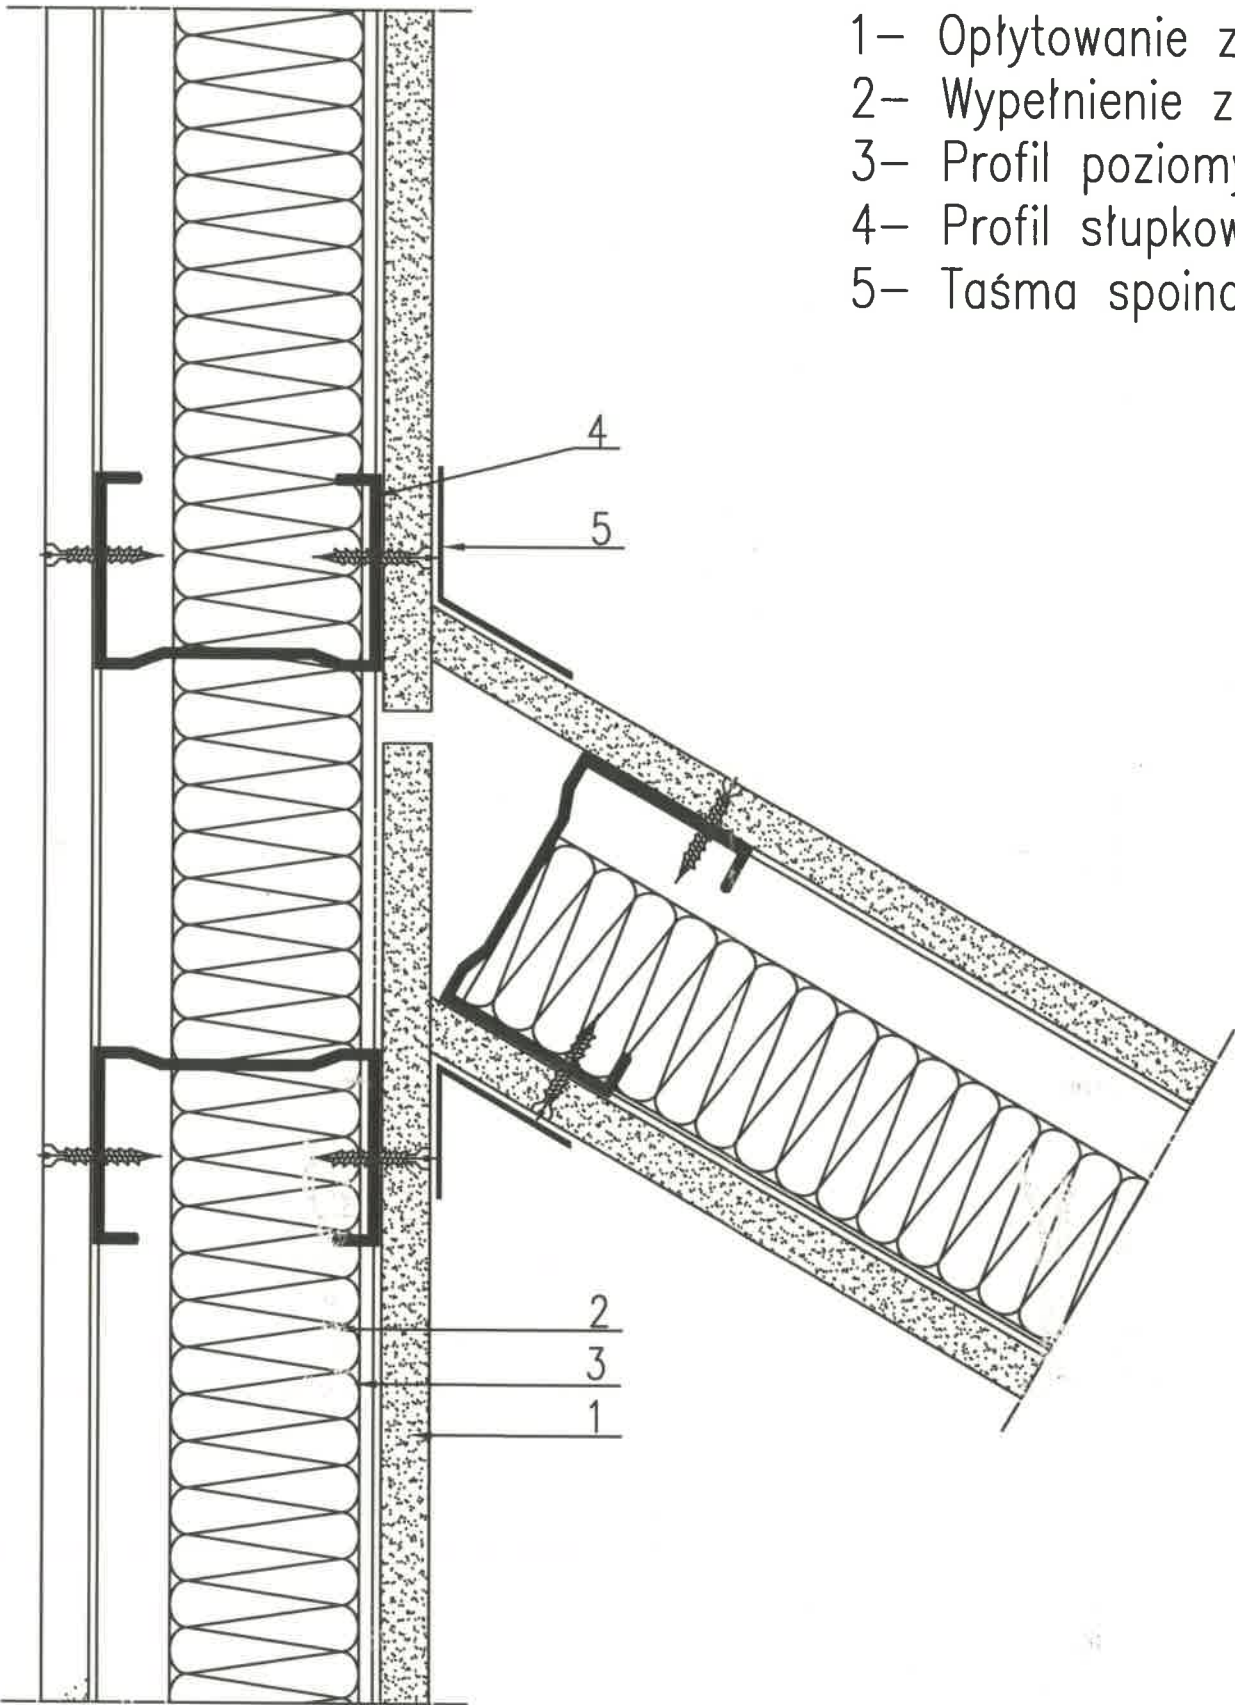

portal | DOKUMENTACJA
pracownia projektowa
PROJEKTOWA
profesjonalnie zmieniamy marzenia w rzeczywistość

Portal-PP Sp. z o.o. Spółka Komandytowa
71-604 Szczecin, ul. Szarotki 9, tel: 695 15 15 42, 091 81 22 199, biuro@pp-portal.pl
www.pp-portal.pl

KIEROWNIK BUDOWY

KOMPLEKS ZABUDOWY USŁUGOWEJ NA POTRZEBY
SZCZECIŃSKIEGO PARKU NAUKOWO-
TECHNOLOGICZNEGO PRZY UL. NIEMIERZYŃSKIEJ
W SZCZECINIE
ETAP II- ZAGOSPODAROWANIE TERENU, GARAŻ
PODZIEMNY, BUDYNKI A I B

temat:
Szczecin, ul. Niemierzyńska, dz. nr 3/7, 3/5 i 1/8
adres inwestycji:

Szczecin i Park Naukowo - Technologiczny, ul. Kolumba, Szczecin
inwestor:

mgr inż. arch. Agnieszka Witkowska, upr. nr 28/ZPOIA/2005
projektant:

mgr inż. arch. Agnieszka Geller
mgr inż. arch. Arkadiusz Nowakowski
architekt asystent:

mgr inż. arch. Maciej Zombirt, upr. nr 41/Sz/99
architekt sprawdzający:

DETAL NR 12

rys. architektura
branża: 1:20
P.W. skala:
data: Szczecin, lipiec 2010r.
nr rys. D12

UWAGA:
Kopiowanie, publikacje oraz wszelkie inne formy wykorzystania projektu
bez zgody autorów będą naruszeniem przepisów wynikających z
Ustawy z dnia 4.02.1994 r. o prawie autorskim i prawach pokrewnych .