


-zakres zmian  
zleconych  
przez inwestora

-zakres zmian  
wprowadzonych  
po konsultacjach z  
rzeczoznawcami ds.ppoż

- Rezygnacja z drzwi z pom. przy recepcji na korytarz na parterze (D1) na rzecz drzwi D2 (zlokalizowanych od strony recepcji)
- Rezygnacja z drzwi dymoszczelnych (D20) na parterze i piętrze.
- Rezygnacja z funkcji eksperymentarium i wydzielających go ścian szklanych (E130) na poziomie parteru i piętra.
- Rezygnacja z balustrad szklanych oraz kurtyn przeciwodpornych wydzielających fragmenty korytarza (na I i II piętrze) od przestrzeni holi wejściowej, na rzecz ścian szklanych pełnej wysokości i odporności EI 30.
- Zmiana szerokości w świetle (na 130cm) i materiału (z aluminium na stal) drzwi D 28
- Zmiana szerokości w świetle (na 130cm) i materiału (z aluminium na stal) drzwi z przedsionków do klatki schodowej (D 29)
- Zmiana szerokości w świetle (na 130cm) drzwi zewnętrznych D21.
- Zmiana drzwi D 15 z holi do atrium (na parterze) na szerokość - D 37a.
- Zmiana drzwi D4 w łazienkach na D4a (z materiału z aluminium na stal)
- Zmiana pleśni w łazience B.2.25 na natrysk.
- Dwa dodatkowe pionowe wod-kan (woda + odpływ z umywalk)
- Zmiana wpustów dachowych na podgrzewane (typu SITA TRENDY lub równoważne).

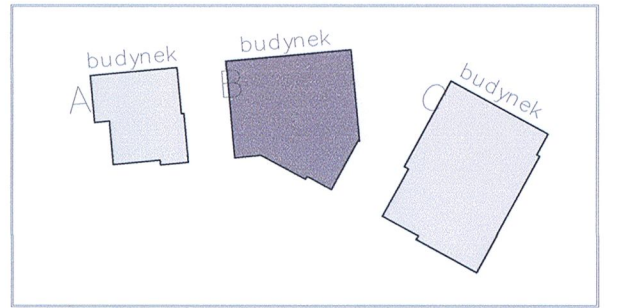

Wielobranżowy projekt budowlany i wykonawczy opracowany w okresie 2008-2010 przez pracownię Portal - pp sp. z ograniczoną odpowiedzialnością spk. Zmiany w zakresie opisanymi na rysunkach i w opisie wprowadzone w sierpniu i wrześniu 2012

KOMPLEKS ZABUDOWY USŁUGOWEJ NA POTRZEBY SZCZECIŃSKIEGO PARKU NAUKOWO-TECHNOLOGICZNEGO PRZY UL. NIEMIERNYŃSKIEJ W SZCZECINIE

Imię: Szczecin, ul. Niemiernyńska, dz. nr 48, 49, 50

Szczeciński Park Naukowo-Technologiczny, ul. Niemiernyńska 17a, 71-441 Szczecin

mgr inż. arch. Agnieszka Witkowska, upr. nr 26270/2005 projektant i autor projektu

mgr inż. arch. Maciej Zombit, upr. nr 4152/99 architekt nadzoru

RZUT I PIĘTRA - zmiany

architektura 1:100

B2z