



elewacja w osi E

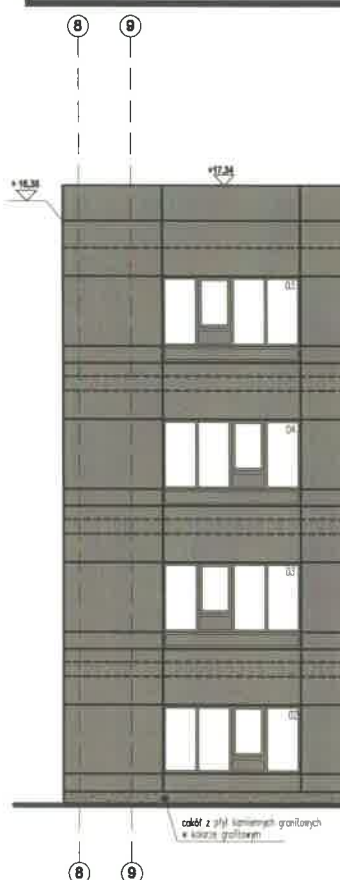

elewacja w osi H'

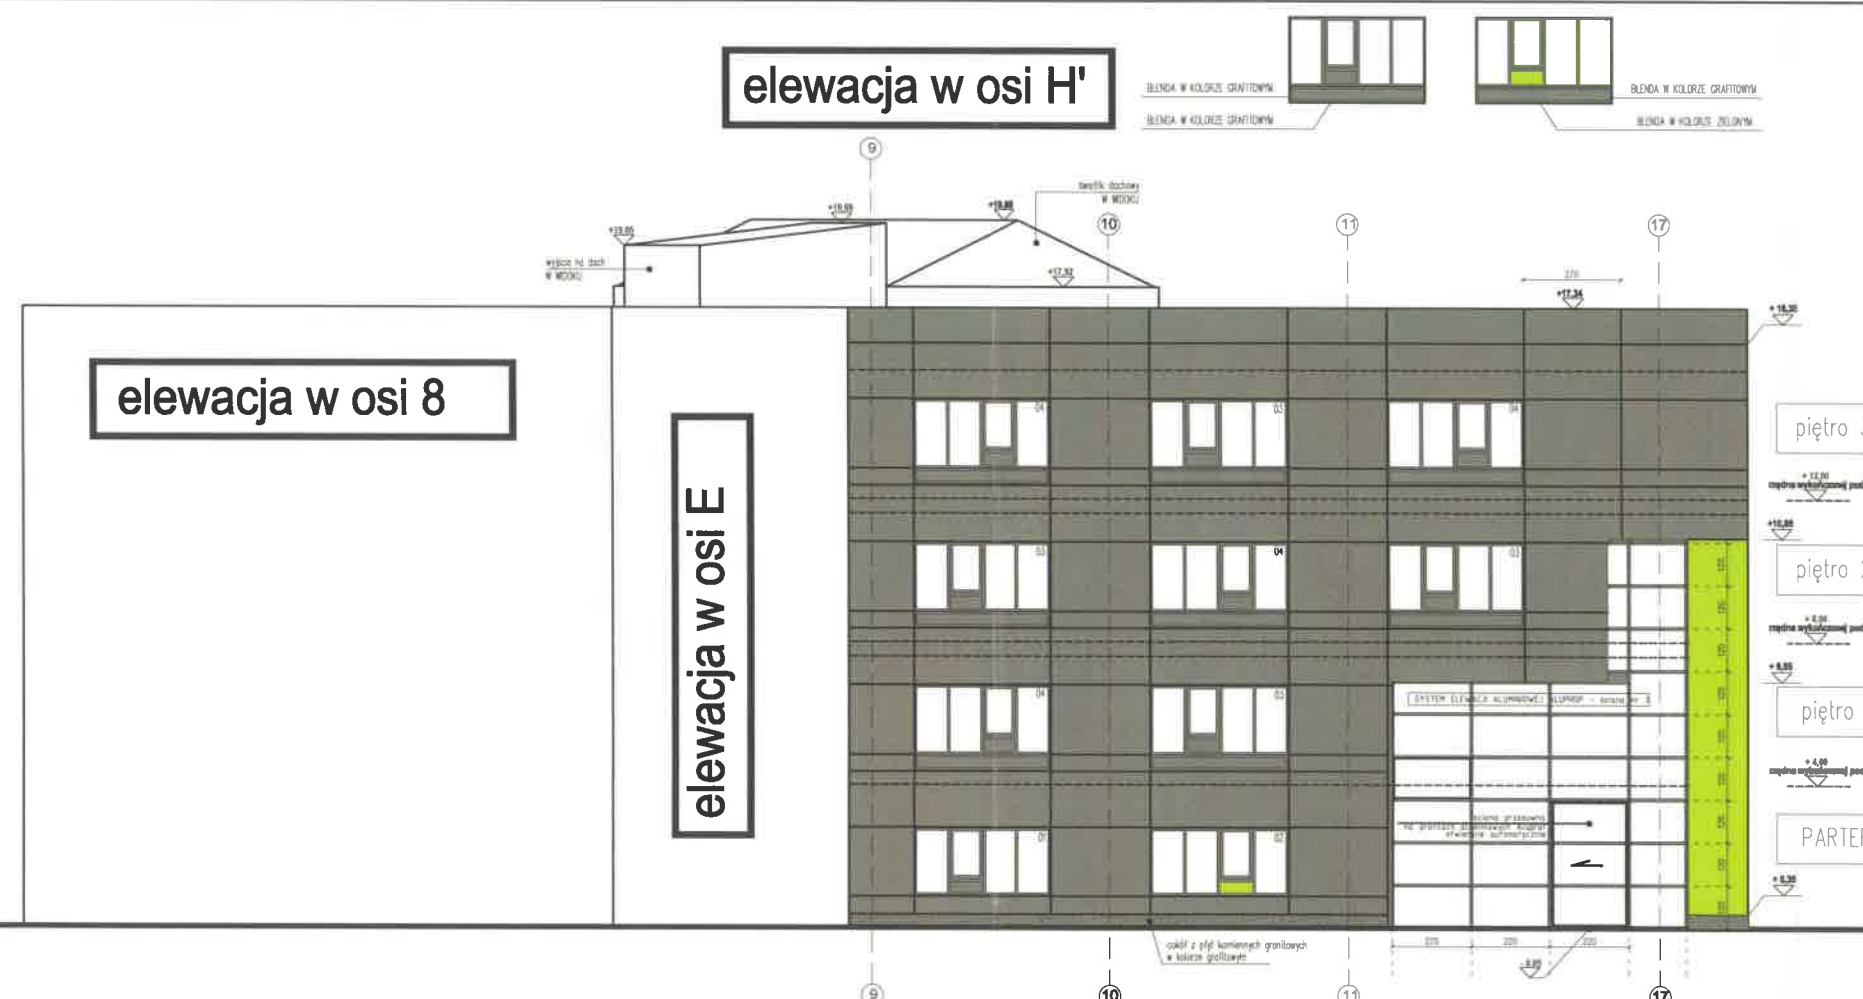


elewacja w osi 8

elewacja w osi E

BUDYNEK B - OŚ H'

BUDYNEK B - elewacja północno - zachodnia

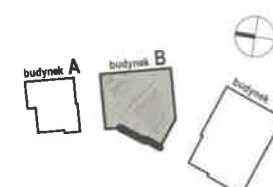

Bud. A	PPP = ±0.00 = 21.50 m.n.p.m.
Bud. B	PPP = ±0.00 = 21.50 m.n.p.m.
Bud. C	PPP = ±0.00 = 21.50 m.n.p.m.

portal | pracownia projektowa

Pracownia Projektowa
74-404 Szczecin ul. Świdwa 9 tel. 091 812 11 62 091 812 11 63 portal@portal.pl

KOMPLEKS ZABUDOWY USŁUGOWEJ NA
POTRZEBY SZCZECIŃSKIEGO PARKU NAUKOWO-
TECHNOLOGICZNEGO PRZY UL. NIEMIERZYŃSKIEJ
W SZCZECINIE
ETAP 8 - ZAGOSPODAROWANIE TERENU, GARAŻ
PODZIEMNY, BUDYNKI A I B

Szczecin, ul. Niemierzyńska, dz. nr 3/7, 3/5, 1/8

Szczecin, ul. Niemierzyńska, dz. nr 3/7, 3/5, 1/8

DOKUMENTACJA
POWYKONAWCZA

KIEROWNIK BUDOWY

pr. nr ZAP/0051/OWOK/04

olna -> syty na wszystkich olnach
ne elew. zach. -> antisol szary grafit

AKCEPTUJE

Signature