


DETAL POŁĄCZENIA ŚCIAN DZIAŁOWYCH Z PODCIĄGIEM

2dmes robot wykonanych
1. Suwn 2 płyt GK (Suwny dzielone kolumnie
do stropu zesodniwych) zgodnie z rys. B122,
B222, B322, B422.

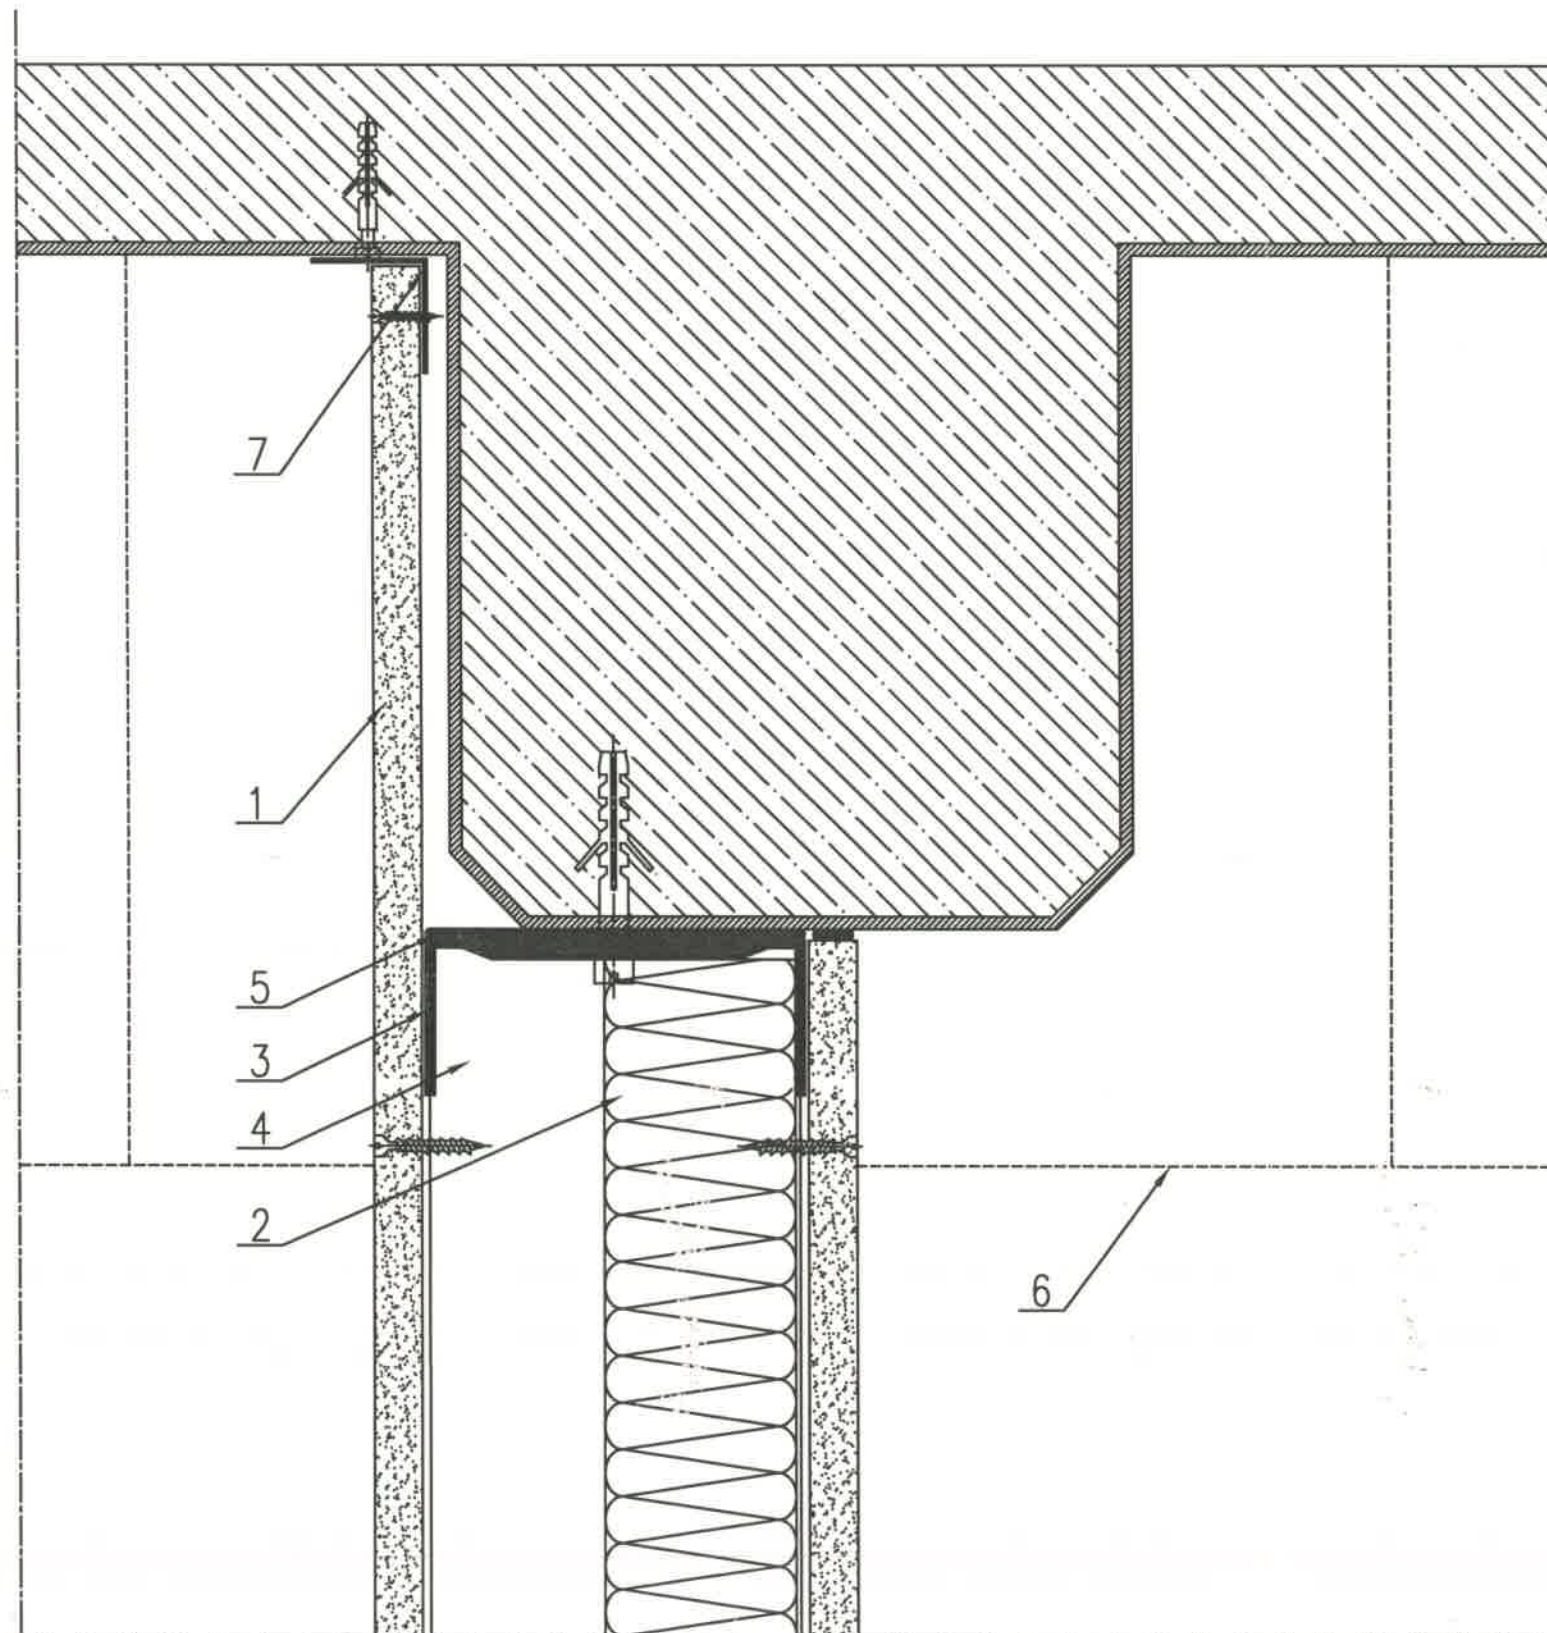

- 1- Opłytowanie z płyt gipsowo-kartonowych
- 2- Wypełnienie z wełny mineralnej kamiennej lub szklanej
- 3- Profil poziomy UW
- 4- Profil słupkowy CW
- 5- Taśma uszczelniająca
- 6- Sufit podwieszany
- 7- Kątownik np. 40/40mm

**DOKUMENTACJA
POWYKONAWCZA**
portal | pracownia projektowa
profesjonalnie zmieniamy marzenia w rzeczywistość

Portal-PP Sp. z o.o. Spółka Komandytowa
71-604 Szczecin, ul. Szarotki 9, tel: 695 15 15 42, 691 81 22 199, 11 602 00 00 portal.pl
www.pp-portal.pl

KOMPLEKS ZABUDOWY USŁUGOWEJ NA POTRZEBY
SZCZECIŃSKIEGO PARKU NAUKOWO-
TECHNOLOGICZNEGO PRZY UL. NIEMIERZYŃSKIEJ
W SZCZECINIE
ETAP II- ZAGOSPODAROWANIE TERENU, GARAŻ
PODZIEMNY, BUDYNKI A I B

temat:
Szczecin, ul. Niemierzyńska, dz. nr 3/7, 3/5 i 1/8
adres inwestycji:

Szczeciński Park Naukowo - Technologiczny, ul.Kolumba, Szczecin
inwestor:

mgr inż. arch. Agnieszka Witkowska, upr. nr 28/ZPOIA/2005
projektant:

mgr inż. arch. Agnieszka Geller
mgr inż. arch. Arkadiusz Nowakowski
architekt asystent:

mgr inż. arch. Maciej Zombirt, upr. nr 41/Sz/99
architekt sprawdzający:

DETAL NR 15

rys. architektura 1:20
branża: skala:
P.W. Szczecin, lipiec 2010r
tytuł: data: nr rys.

D15

UWAGA:
Kopiowanie, publikacje oraz wszelkie inne formy wykorzystania projektu
bez zgody autorów będą naruszeniem przepisów wynikających z
Ustawy z dnia 4.02.1994 r. o prawie autorskim i prawach pokrewnych .