


DETAL POŁĄCZENIA ŚCIANY DZIAŁOWEJ ZE SŁUPEM

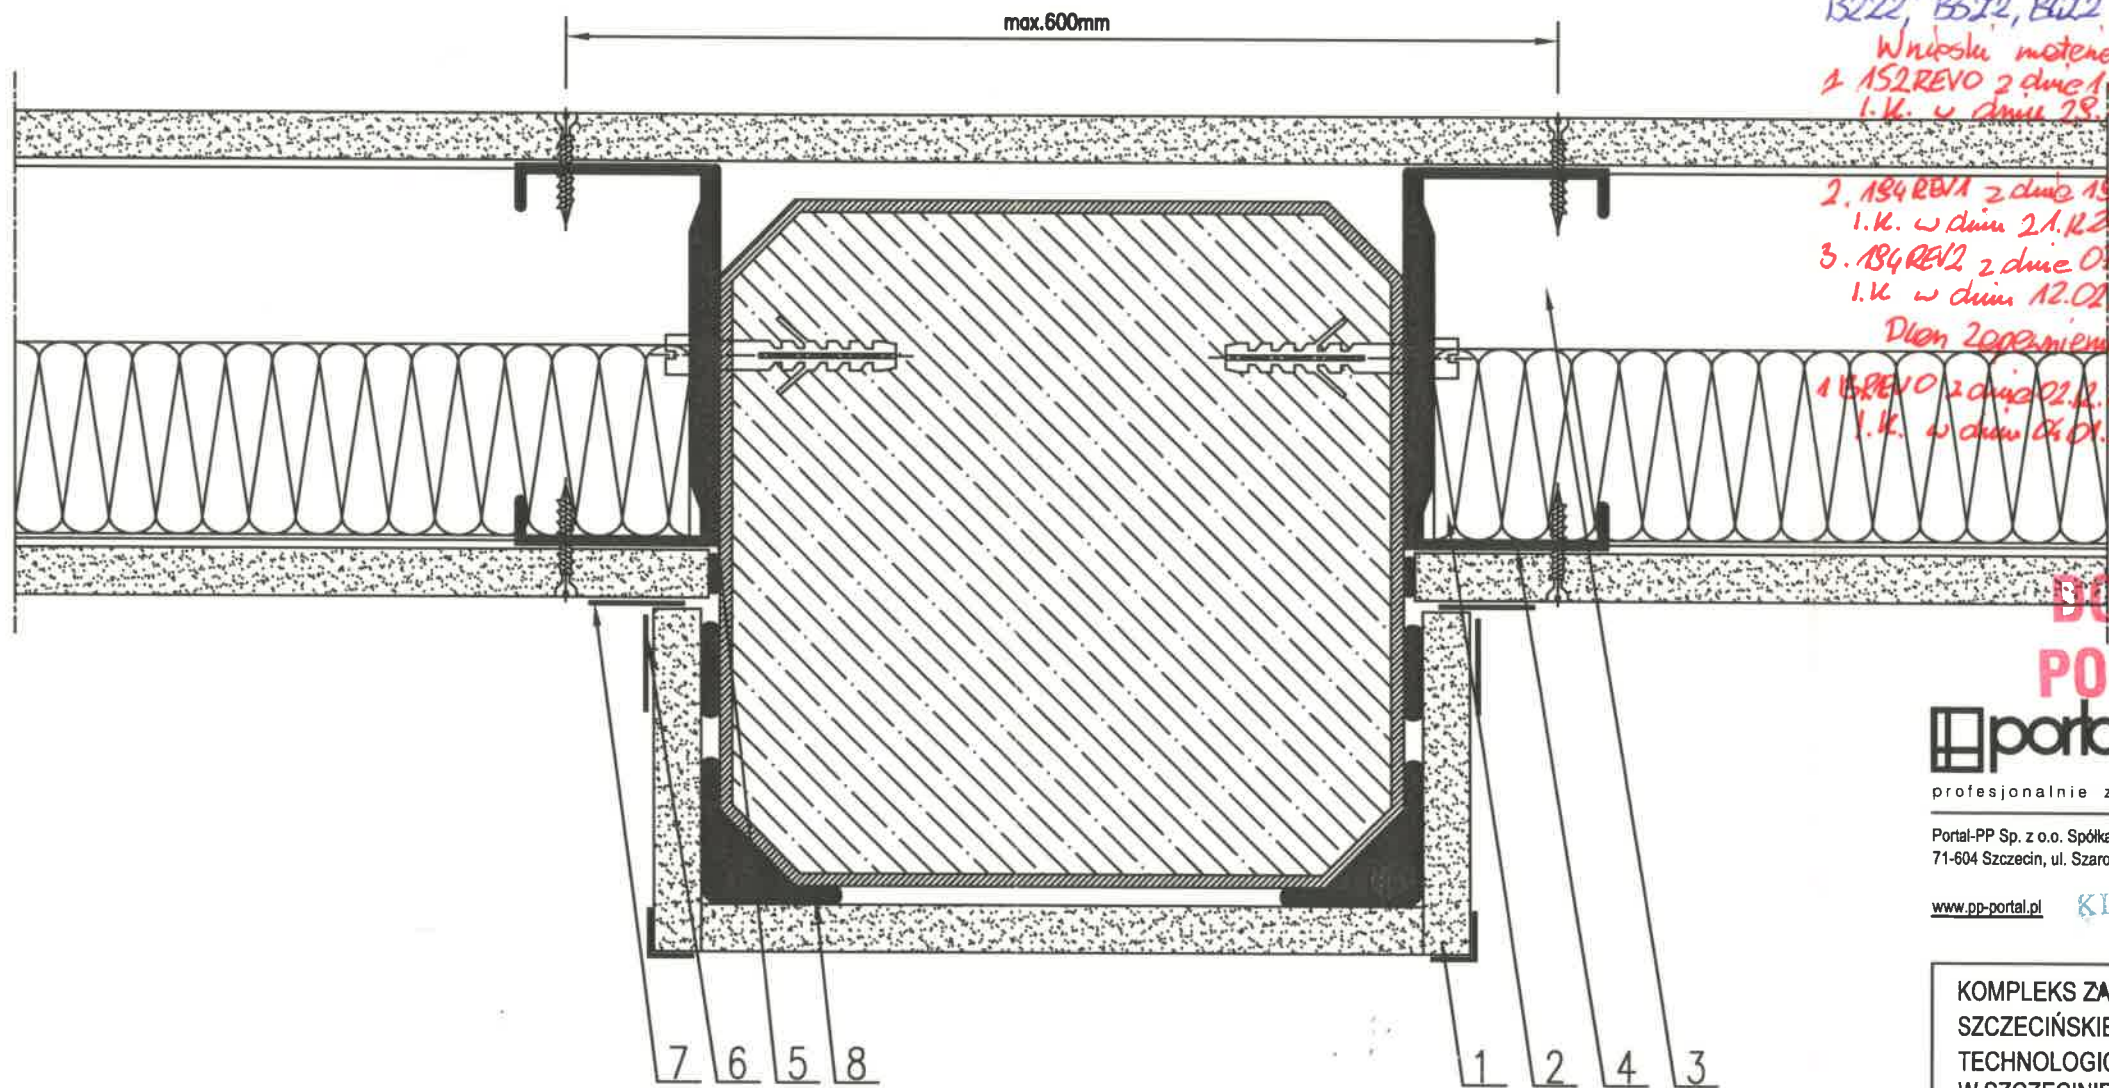

- 1- Opłytywanie z płyt gipsowo-kartonowych
- 2- Wypełnienie z wełny mineralnej kamiennej lub szklanej
- 3- Profil poziomy UW
- 4- Profil słupkowy CW
- 5- Taśma uszczelniająca
- 6- Taśma spoinowa
- 7- Taśma samoprzylepna (poślizgowa)
- 8- Klej gipsowy

*Zobacz roboty wykonanych
w Surowie 2 płyt GK (ściany działowe które
do stropów zespolonych) zgodnie z rys B1I2,
B2I2, B3I2, B4I2
Wniosek motywacyjny
I.K. w dniu 28.11.2012r.
2. 184 REVA z dnia 18.12.2012r. zatwierdzonym przez
I.K. w dniu 21.12.2012r.
3. 184 REV2 z dnia 07.02.2013r. zatwierdzonym przez
I.K. w dniu 12.02.2013r.
Długość zabezpieczenia połączenia
1. 184 REVO z dnia 02.12.2012r. zatwierdzonym przez
I.K. w dniu 04.01.2013r.*

DOKUMENTACJA
POWYKONAWCZA

portal | pracownia projektowa

Portal-PP Sp. z o.o. Spółka Komandytowa
71-604 Szczecin, ul. Szarotki 9, tel: 695 15 15 42, 091 81 22 199, biuro@pp-portal.pl
www.pp-portal.pl

KIEROWNIA BUDOWY

KOMPLEKS ZABUDOWY USŁUGOWEJ NA POTRZEBY
SZCZECIŃSKIEGO PARKU NAUKOWO-
TECHNOLOGICZNEGO PRZY UL. NIEMIERZYŃSKIEJ
W SZCZECINIE
ETAP II- ZAGOSPODAROWANIE TERENU, GARAŻ
PODZIEMNY, BUDYNKI A I B

Szczecin, ul. Niemierzyńska, dz. nr 3/7, 3/5 i 1/8

Szczeciński Park Naukowo - Technologiczny, ul. Kolumba, Szczecin

mgr inż. arch. Agnieszka Witkowska, upr. nr 28/ZPOIA/2005

mgr inż. arch. Agnieszka Geller
mgr inż. arch. Arkadiusz Nowakowski

mgr inż. arch. Maciej Zombirt, upr. nr 41/Sz/99

DETAL NR 14
architektura 1:20
P.W. Szczecin, lipiec 2010r.
D14

UWAGA:
Kopiowanie, publikacja oraz wszelkie inne formy wykorzystania projektu
bez zgody autorów będą naruszeniem przepisów wynikających z
Ustawy z dnia 4.02.1994 r. o prawie autorskim i prawach pokrewnych .