

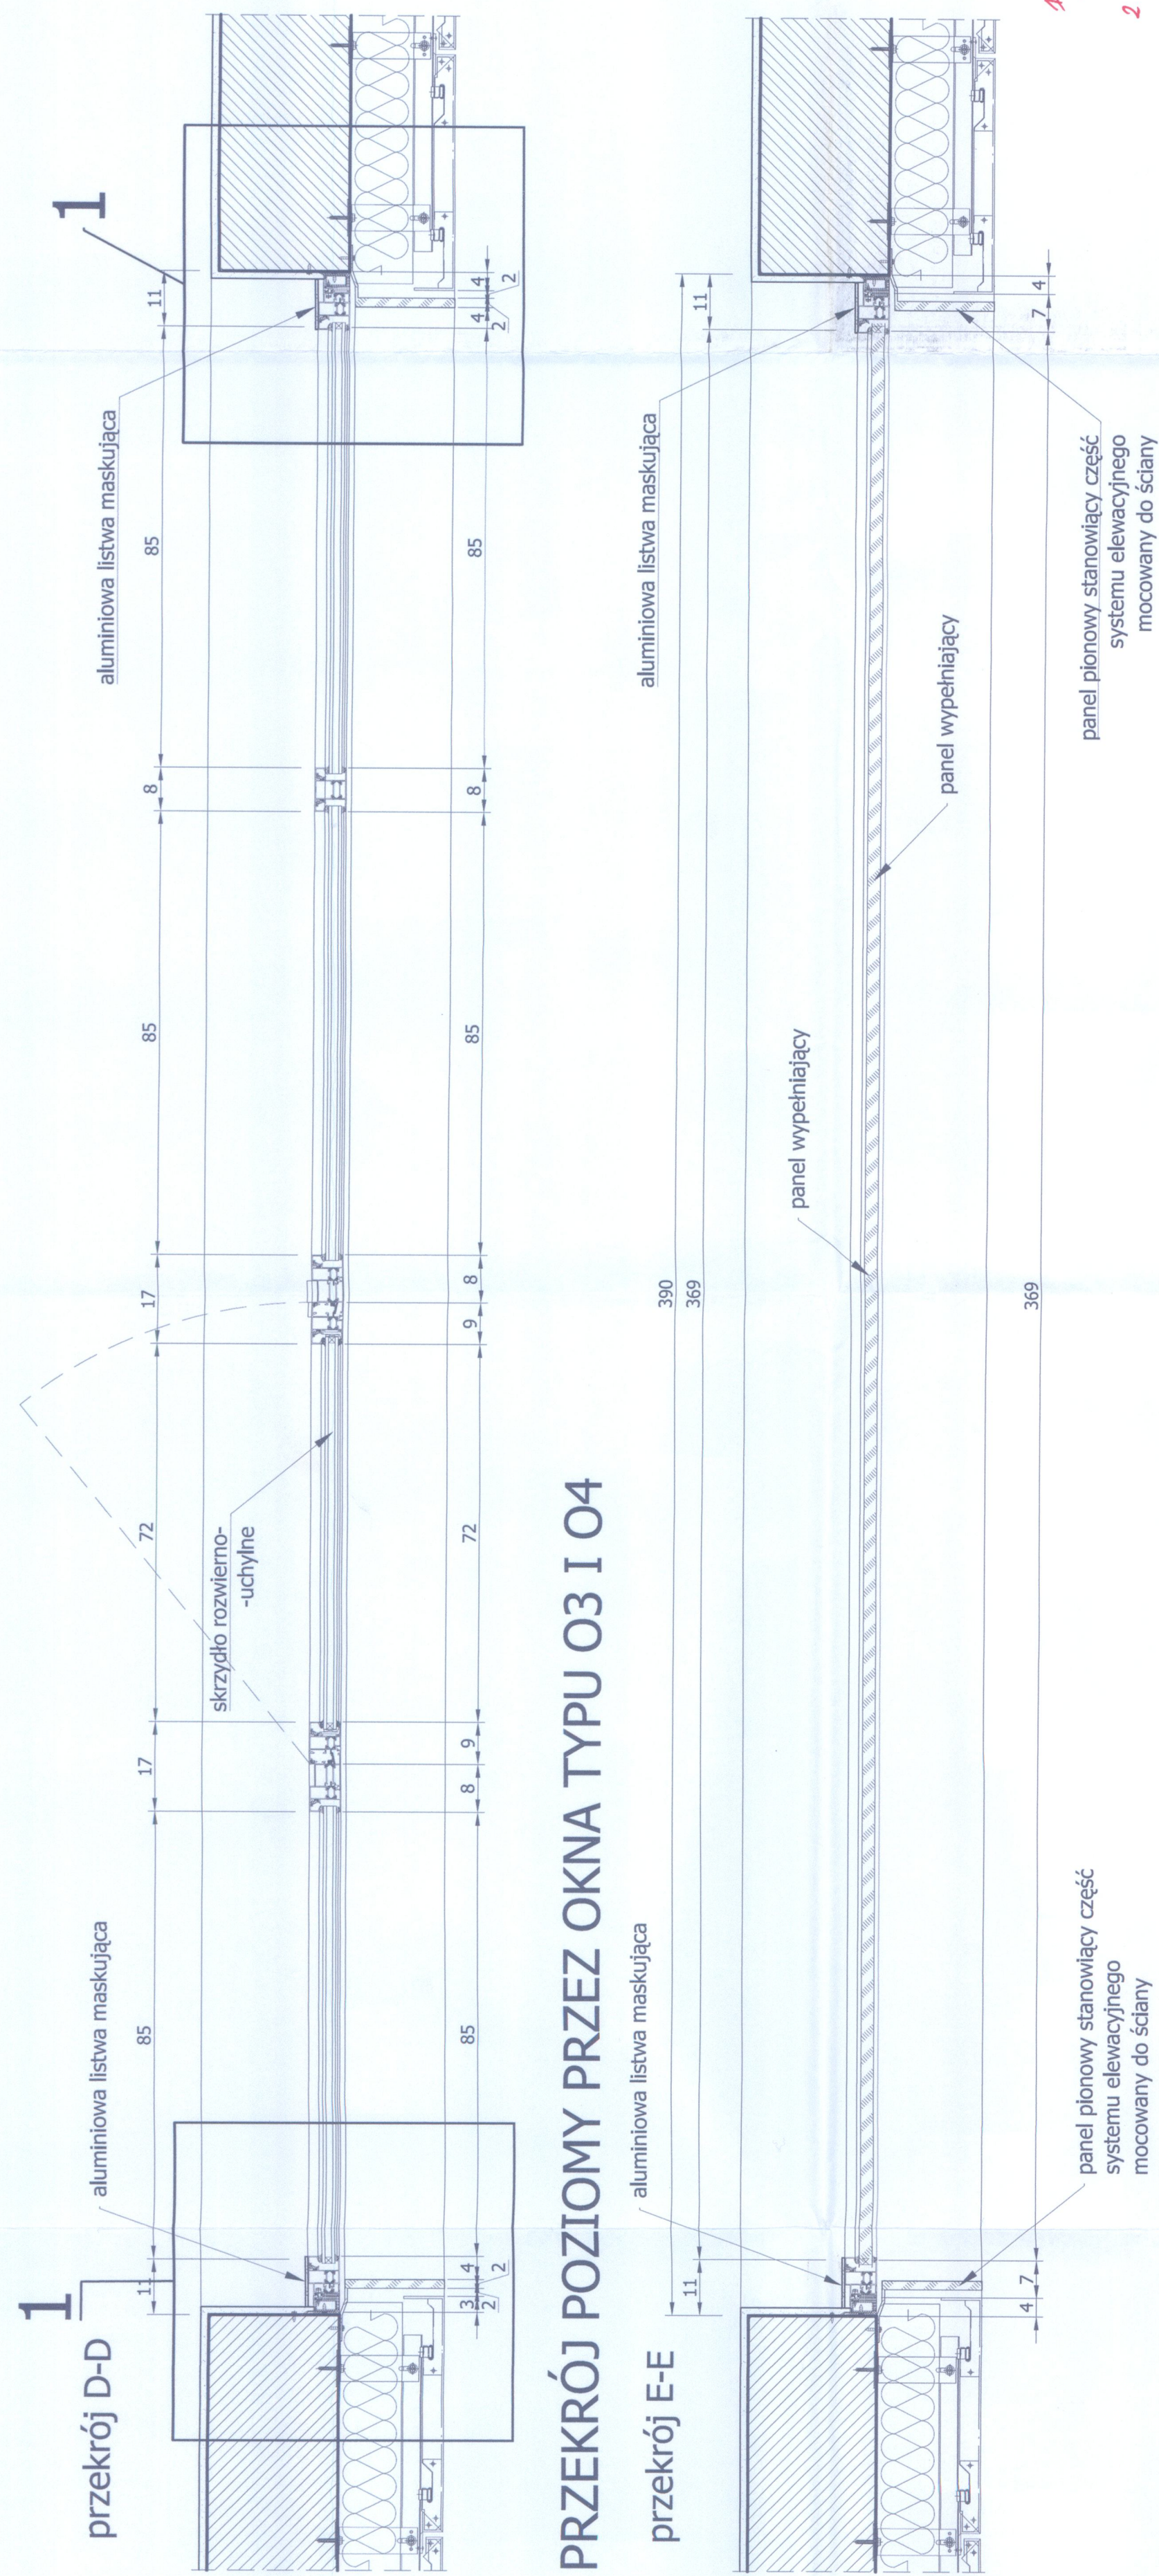


PRZEKRÓJ POZIOMY WSPÓLNY DLA OKIEN 01, 02, 03, 04

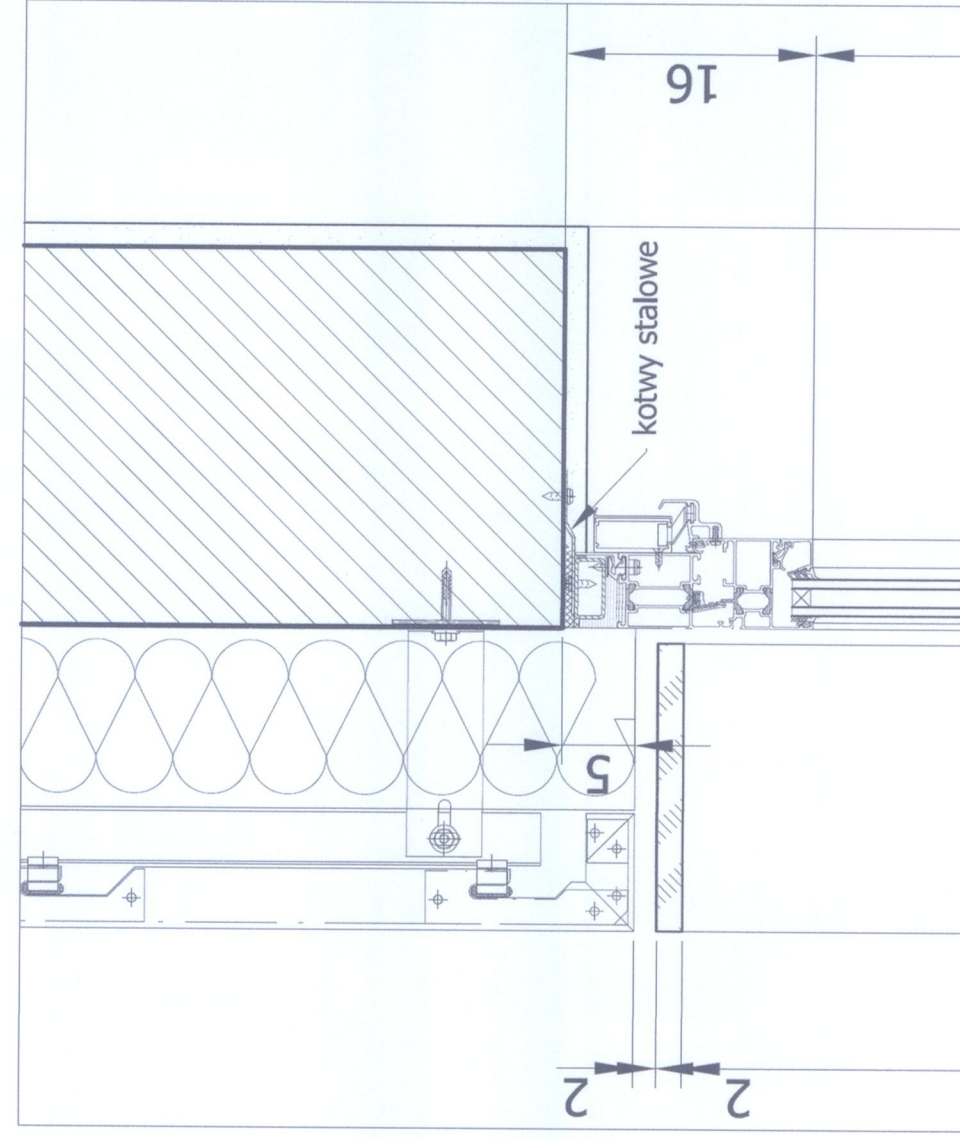

2 DETAL MOCOWANIA I OBRÓBKİ 1:5

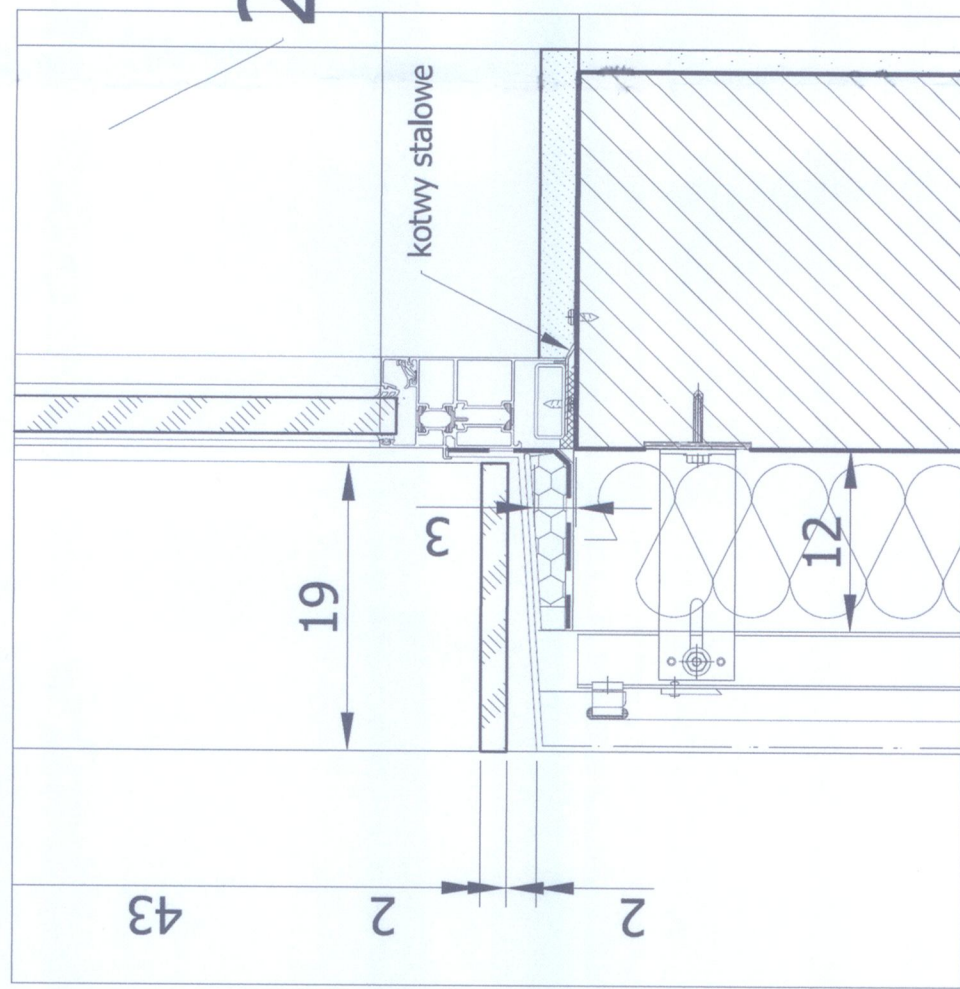

DOKUMENTACJA POWYKONAWCZA

[illegible]

KOMPLEKS ZABUDOWY USŁUGOWEJ NA POTRZEBY
SZCZECIŃSKIEGO PARKU NAUKOWO-
TECHNOLOGICZNEGO PRZY UL. NIEMIŹYŃSKIEJ
W SZCZECINIE

inwestic

mgr inż. arch. Agnieszka Witkowska, ur. nr 82ZPOM/2005
polskate

mgr inż. arch. Agnieszka Geller
mgr inż. arch. Arkadiusz Nowakowski
mgr inż. arch. Ania Wójcikowska

mgr inż. arch. Model Zembek, ur. nr 14SK99

DETAIL
STOLARKI OKIENNEJ ALUMINIOWEJ

UWAGA:
Kopowanie, publikacje oraz wszelkie inne formy wykorzystania projektu bez zgody autorów będą naruszeniem przepisów wynikających z Ustawy z dnia 4.02.1994 r. o prawie autorskim i prawach pokrewnych.