

INKUBATOR PRZEDSIĘBIORCZOŚCI

- ściana zewnętrzna osłonowa
- bloczek silikowy 250 mm
 - wełna mineralna 120 mm
 - pustka 30 mm
 - panele aluminiowe na konstrukcji aluminiowej
- ściana zewnętrzna osłonowa
- bloczek silikowy 250 mm
 - wełna mineralna 120 mm
 - tynk mineralny cienkowarstwowy
- ściana z bloczków YTONG
- ściana z bloczków silikatowych drążonych
- ściana działowa kolumnowa do stropów zasadniczych gr. 125 mm, wysokość max. 6500mm
- 2x płyta DFH2/DFH2 12,5mm
 - profil CWIUV 75
 - wełna mineralna 50mm
 - 2x płyta DFR2/DFH2 12,5mm
- ściana działowa kolumnowa do stropów zasadniczych gr. 150 mm, wysokość max. 6500mm
- 2x płyta DFH2/DFH2 12,5mm
 - profil CWIUV 75
 - wełna mineralna 50mm
 - 2x płyta DFR2/DFH2 12,5mm
- ściana działowa kolumnowa do stropów zasadniczych gr. 205mm
- 2x płyta DF 12,5mm
 - 1x profil CWIUV 75
 - wełna mineralna 70mm
 - 2x płyta DF 12,5mm
- ściana działowa kolumnowa do stropów zasadniczych gr. 225mm
- 2x płyta DF 12,5mm
 - 1x profil CWIUV 75
 - 1x profil CWIUV 100
 - wełna mineralna 70mm
 - 2x płyta DF 12,5mm

UWAGA:
Projekt jest chroniony prawem autorskim i wszelkie zmiany wymagają
pozwolenia autora projektu.

Kierownik budowy (Inspektor nadzoru) ma obowiązek zapewnienia się z
wieloletnim doświadczeniem w budownictwie i wykształceniem z zakresu
rozpoznawania robót budowlanych. Wszelkie wątpliwości dotyczące
projektu należy rozstrzygać w trybie nadzoru autorskiego.

Obowiązkiem kierownika jest też kierowanie budową i kierowanie prac
budowlanymi, wykonanie obiektu zgodnie z projektem, przepisanymi
przez budowlanego, przepisami techniczno-budowlanymi,
bezpieczeństwem i higieną pracy.

Wszelkie materiały użyte w trakcie realizacji robót powinny posiadać
aprobaty techniczne ITB oraz odpowiadać wymaganiom zawartym
w poszczególnych normach.


Fasada wykonana na profilach aluminiowych w systemie szkielet lub
równoważnym mocowana do stalowej konstrukcji
składowej (wymiary i rozstawy) należy wykonać zgodnie z
zaprojektowanymi oraz projektem technicznym konstrukcji.

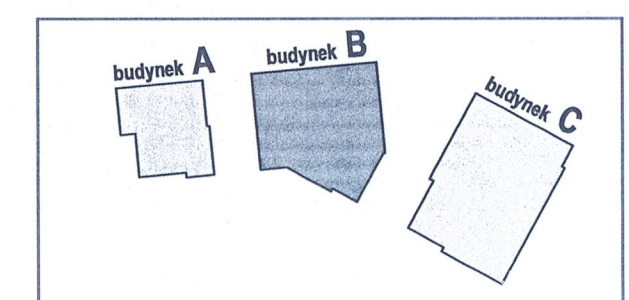

portal | pracownia projektowa
profesjonalnie zmieniajmy marzenia w rzeczywistość

Portal-PP Sp. z o.o. Spółka Komandytowa
71-604 Szczecin, ul. Szoski 8, tel: 665 15 15 42, 661 81 22 198, biuro@portal-pp.pl
www.portal-pp.pl

KOMPLEKS ZABUDOWY USŁUGOWEJ NA
POTRZEBY SZCZECIŃSKIEGO PARKU NAUKOWO-
TECHNOLOGICZNEGO PRZY UL. NIEMIERZYŃSKIEJ
W SZCZECINIE
ETAP II- ZAGOSPODAROWANIE TERENU, GARAŻ
PODZIEMNY, BUDYNKI A I B

Szczecin, ul. Niemierzyńska, dz. nr 37, 38, 118
akty inwestycyjne

Szczeciński Park Naukowo - Technologiczny, ul. Kolumba, Szczecin
inwestor:

mgr inż. arch. Agnieszka Wilkowska, upr. nr 2827P/04/2005
projektant:

mgr inż. arch. Agnieszka Geller
mgr inż. arch. Arkadiusz Nowakowski
mgr inż. arch. Bartosz Kłobucki
wzrost projektantów

mgr inż. arch. Maciej Zambit, upr. nr 418/09
wzrost projektantów

RZUT III PIĘTRA

skala: 1:100
architektura: Szczecin, lipiec 2010r.
P.W. data: 01.07.2010

LWAGA:
Kopowanie, publikacja oraz wszelkie inne formy wykorzystania projektu
bez zgody autora będą naruszeniem przepisów o prawie autorskim i
Ustawy z dnia 4.02.1984 r. o prawie autorskim i prawach pokrewnych.

RYSUNEK
NIEAKTUALNY

DOKUMENTACJA
POWYKONAWCZA

KIEROWNIK BUDOWY

mgr inż. arch. Agnieszka Geller

mgr inż. arch. Arkadiusz Nowakowski

mgr inż. arch. Bartosz Kłobucki

mgr inż. arch. Maciej Zambit


