


Zobacz roboty wykonane
 1. Ściany, stropy, podłogi, nadpływy, nadproże,
 trypienie, stopy, schody zewnętrzne w całym
 2. Ściany muremone wewnętrzne w całym
 3. Ściany z płyt Gd (ściany działowe kotłowne
 do stropów sąsiednich) zgodnie z rys. B12,
 B22, B32, B42,
 4. Stępe do WC: PISUARO zgodnie z rys. B12,
 B22, B32, B42

DOKUMENTACJA POWYKONAWCZA

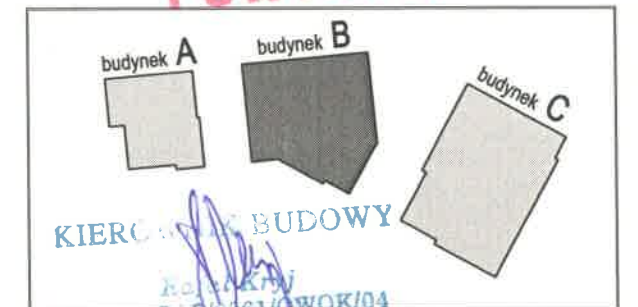

portal | pracownia projektowa

profesjonalnie zmieniamy marzenia w rzeczywistość

Portal-PP Sp. z o.o. Spółka Komandytowa

71-604 Szczecin, ul. Szarotki 9, tel: 695 15 15 42, 091 81 22 199, biuro@pp-portal.pl
 www.pp-portal.pl

KOMPLEKSU BUDYNKÓW BIUROWYCH NA
 POTRZEBY SZCZECIŃSKIEGO PARKU NAUKOWO-
 TECHNOLOGICZNEGO PRZY UL. NIEMIERZYŃSKIEJ
 W SZCZECINIE
 ETAP II- ZAGOSPODAROWANIE TERENU, GARAŻ
 PODZIEMNY, BUDYNKI A I B.

Temat:
 Szczecin, ul. Niemierzyńska, dz. nr 5/7
 adres inwestycji:

Szczeciński Park Naukowo - Technologiczny, ul. Kolumba, Szczecin
 inwestor:

mgr inż. arch. Agnieszka Witkowska, upr. nr 28/ZPOIA/2005
 projektant:

mgr inż. arch. Agnieszka Geller
 mgr inż. arch. Arkadiusz Nowakowski
 mgr inż. arch. Bartosz Klinicki
 architekt asystent:

mgr inż. arch. Maciej Zombirt, upr. nr 41/Sz/99
 architekt sprawdzający:

RZUT WĘZŁA SANITARNEGO

rys.
 architektura
 branża:
 P.W.
 data:

1:50
 skala:
 Szczecin, lipiec 2010r
 data:

B18
 nr rys.

UWAGA:
 Kopiowanie, publikacja oraz wszelkie inne formy wykorzystania projektu
 bez zgody autorów będą naruszeniem przepisów wynikających z
 Ustawy z dnia 4.02.1994 r. o prawie autorskim i prawach pokrewnych.

