


INKUBATOR PRZEDSIĘBIORCZOŚCI

UWAGA:  
Projekt jest chroniony prawem autorskim i wszelkie zmiany wymagają  
piśmiennej zgody autorów.  
Kierownik budowy i inspektor nadzoru mogą obowiązkowo zapoznać się z  
wieloletnim projektem budowlanym i wykonać przed  
rozpoczęciem robót budowlanych. Wszelkie uwagi dotyczące  
projektu należy zgłaszać w trybie nadzoru autorskiego.  
Obowiązkowo kierownik jest też kierownikiem budowy i koordynatorem  
budowlanych-wykonawców obiektu zgodnie z projektem, przepisami  
prawa budowlanego, przepisami techniczno-budowlanymi,  
bezpieczeństwa i higieny pracy.  
Wszelkie materiały użyte w trakcie realizacji robót powinny posiadać  
atesty techniczne i być one odpowiednio wyważone z uwzględnieniem  
w polskiej normie.  
Przed przystąpieniem do zamawiania blazur i szkieletu należy  
bezwzględnie sprawdzić, wymiary otworów okiennych,  
drzwiowych, wysokości podłóg, jak również bud  
zamawianych elementów. Wymiar otworów okiennych i  
drzwiowych należy podać z natury. Przed zamawianiem wszelkie  
współrzędne w zestawieniu należy rozstrzygnąć w trybie nadzoru  
autorskiego.  
Przed przystąpieniem do zamawiania wszelkich elementów  
wykończenia i wyposażenia budynku, elementów instalacji  
sanitarnych, elektrycznych, kontrolnych należy sprawdzić ich ilość i  
parametry. Przed zamawianiem wszelkie współrzędne, omoty i  
zestawienia, blazury, zmiany i wysokości należy wykonać w  
trybie nadzoru autorskiego.  
Należy bezwzględnie zamawiać ciągłość wszelkich instalacji  
przewodów, termicznych itp., poziomych i pionowych,  
instalacji oraz dyfuzję należy wykonać według rozstrzygnięć  
systemowych zgodnie z wytycznymi producenta i zalecenia  
budowlana.  
Wszelkie projekty w elementach konstrukcyjnych należy sprawdzić i  
skoordynować z projektami branżowymi instalacji wewnętrznych.  
Wszelkie współrzędne należy rozstrzygnąć w trybie nadzoru  
autorskiego.  
Wszelkie projekty przez pragnącej samodzielnie oddziaływać podziemne  
powinny być zabezpieczone systemowymi elementami izolacji  
pożarowych o parametrach odpowiadających wymaganiom  
szkolenia, izolacji i odporności ogniowej stanowiącej ww.  
pragmatyka.  
Wszelkie prace budowlane, wytyczne i specjalistyczne powinny być  
wykonane pod ścisłym nadzorem osób uprawnionych do  
wykonania tych prac.  
Elementy szkieletu wiatrowego (parametry podłóg, nadzyska,  
konstrukcji, wyposażenie kabiny, sposób zamocowania itp.) według  
wytycznych producenta dźwigu. Zastosowany dźwиг powinien być  
opracowany do użytkowania przez organ właściwej jednostki  
technicznej.  
Fasada szkieletu na profilach aluminiowych w systemie alupol lub  
innowacyjnym nowoczesnym do składowania konstrukcji  
szkieletowo-wiatrowej o rozmiarach w osiach wg rysunków  
szczegółowych oraz projektu technicznego konstrukcji.

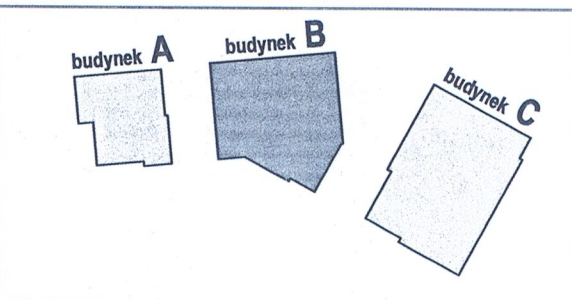

portal | pracownia projektowa  
profesjonalnie zmieniamy marzenia w rzeczywistość  
Portal-PP Sp. z o.o. Spółka Komandytowa  
71-004 Szczecin, ul. Szarych 9, tel. 605 15 15 42, 91 81 22 100, biuro@portal.pl  
www.portal.pl

KOMPLEKS ZABUDOWY USŁUGOWEJ NA  
POTRZEBY SZCZECIŃSKIEGO PARKU NAUKOWO-  
TECHNOLOGICZNEGO PRZY UL. NIEMIERYŃSKIEJ  
W SZCZECINIE  
ETAP II- ZAGOSPODAROWANIE TERENU, GARAŻ  
PODZIEMNY, BUDYNKI A I B  
Szczecin, ul. Niemieryńska, dz. nr 37, 38 i 118  
Szczeciński Park Naukowo - Technologiczny, ul. Kolumba, Szczecin

mgr inż. arch. Agnieszka Witkowska, upr. nr 282/PZA/2005  
mgr inż. arch. Agnieszka Górska  
mgr inż. arch. Arkadiusz Nowakowski  
mgr inż. arch. Bartosz Kłodziński  
mgr inż. arch. Maciej Zambart, upr. nr 41/Sz/95  
autorski nadzór

RZUT PŁYTY STROPODACHU  
1:100  
Szczecin, luty 2019r.  
B5

UWAGA:  
Kopowanie, próbowanie oraz wszelkie inne formy wykorzystania projektu  
bez zgody autorów będą naruszeniem praw autorskich i praw pokrewnych z  
dnia 4.02.1994 r. o prawie autorskim i prawach pokrewnych.

Zalines robót wykonanych  
i szarych szkieletu szkieletu  
DOKUMENTACJA  
POWYKONAWCZA