


# DETAL POŁĄCZENIA OKŁADZINY ŚCIENNEJ ZE ŚCIANĄ DŻAŁOWĄ

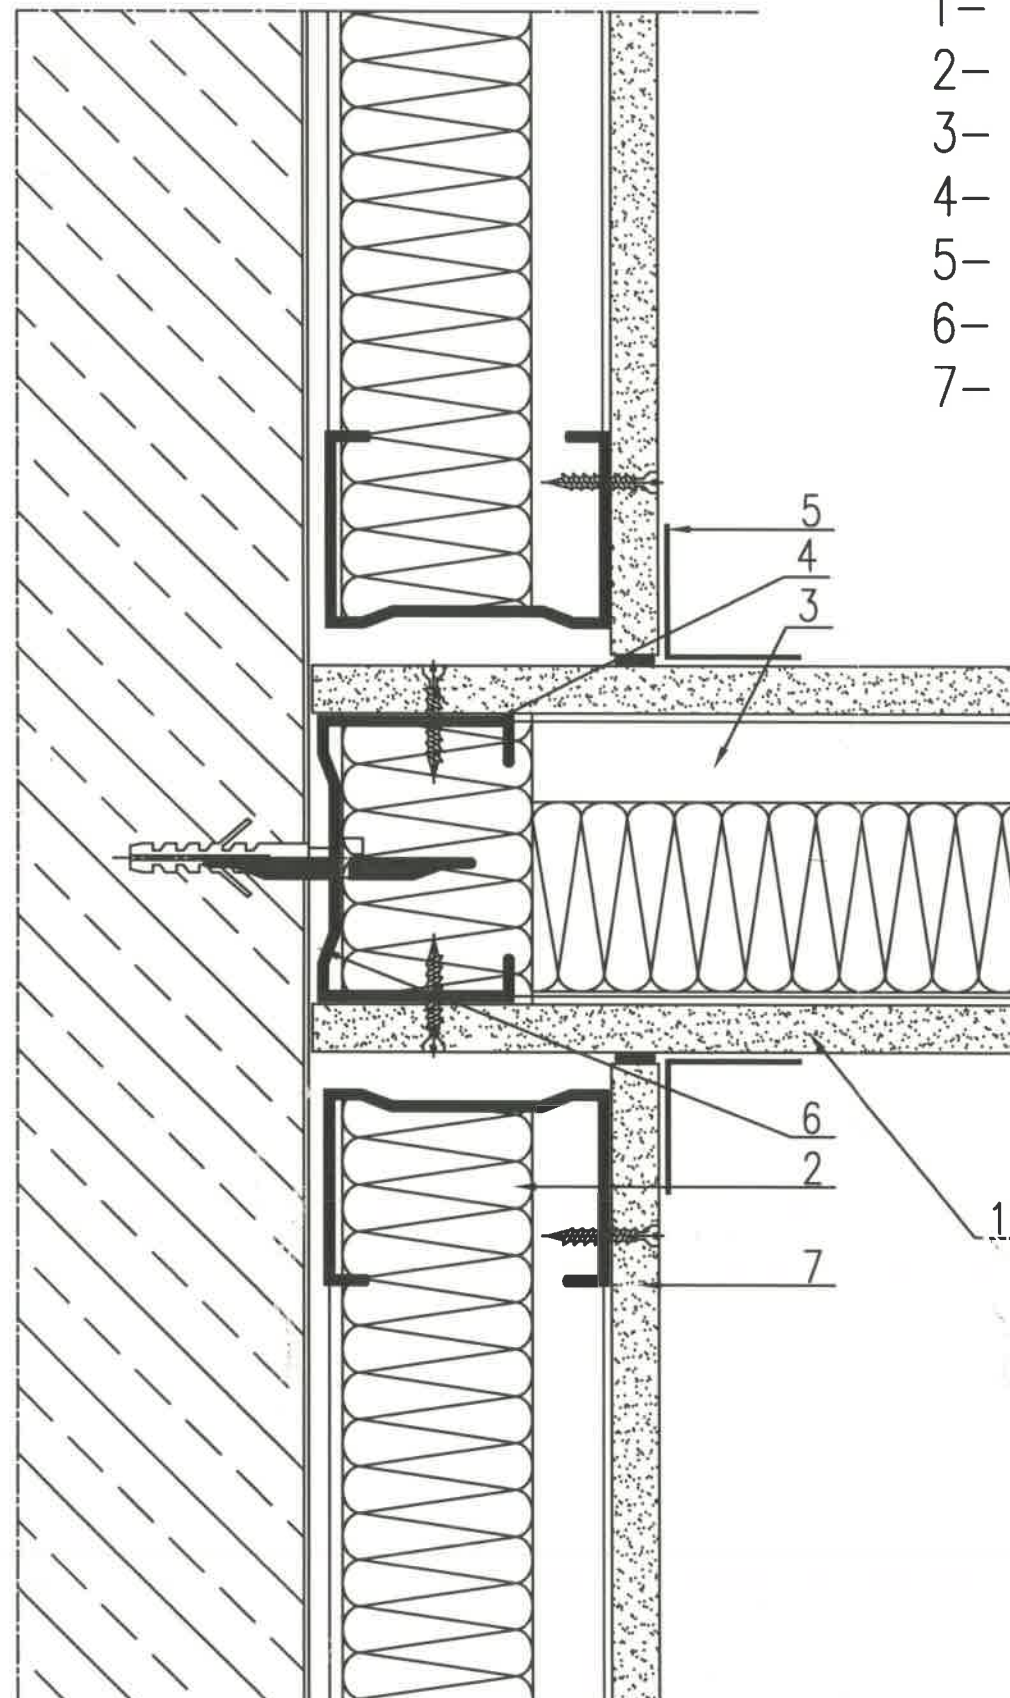

- 1- Opłytywanie z płyt gipsowo-kartonowych
- 2- Wypełnienie z wełny mineralnej kamiennej lub szklanej
- 3- Profil poziomy UW
- 4- Profil słupkowy CW
- 5- Taśma spoinowa
- 6- Taśma uszczelniająca
- 7- Okładzina ścienna

*Zobacz rysunek ułożonych  
1 suwn z płyt GK (suwny dostępne kotowane  
do stopu zesadim) 2płt z ry B122, B222,  
B322, B422*

*Wnioski meteratone  
1 152REVO 2 dnia 16.11.2012r zatwierdzonym przez I.K.  
w dniu 28.11.2012r.  
2 184REV1 2 dnia 18.12.2012r zatwierdzonym przez I.K.  
w dniu 21.12.2012r.  
3. 184REV2 2 dnia 07.02.2013r zatwierdzonym przez I.K.  
w dniu 12.02.2013r.  
Plan zapewnienia jakości  
1 13REVO 2 dnia 02.12.2012r zatwierdzonym przez I.K.  
w dniu 04.01.2013r.*

## DOKUMENTACJA POWYKONAWCZA

**portal** | pracownia projektowa

profesjonalnie zmieniamy marzenia w rzeczywistość

Portal-PP Sp. z o.o. Spółka Komandytowa  
71-604 Szczecin, ul. Szarotki 9, tel. 695 16 15 42, 691 81 21 99, e-mail: portal@portal.pl

www.pp-portal.pl

*Rafał Kufaj*  
opr. nr ZAP/161/OWOK/04

KOMPLEKS ZABUDOWY USŁUGOWEJ NA POTRZEBY  
SZCZECIŃSKIEGO PARKU NAUKOWO-  
TECHNOLOGICZNEGO PRZY UL. NIEMIERYŃSKIEJ  
W SZCZECINIE

ETAP II- ZAGOSPODAROWANIE TERENU, GARAŻ  
PODZIEMNY, BUDYNKI A I B

temat:  
Szczecin, ul. Niemierzyńska, dz. nr 3/7, 3/5 i 1/8  
adres inwestycji:

Szczeciński Park Naukowo - Technologiczny, ul.Kolumba, Szczecin  
inwestor:

mgr inż. arch. Agnieszka Witkowska, upr. nr 28/ZPOIA/2005  
projektant:

mgr inż. arch. Agnieszka Geller  
mgr inż. arch. Arkadiusz Nowakowski  
architekt asystent:

mgr inż. arch. Maciej Zombirt, upr. nr 41/Sz/99  
architekt sprawozdający:

### DETAL NR 11

tytuł:  
architektura

skala:  
1:20

branża:  
P.W.

data:  
Szczecin, lipiec 2010r

**D11**  
nr rys.

UWAGA:  
Kopiowanie, publikacje oraz wszelkie inne formy wykorzystania projektu  
bez zgody autorów będą naruszeniem przepisów wynikających z  
Ustawy z dnia 4.02.1994 r. o prawie autorskim i prawach pokrewnych .