



WIDOK OKIEN TYPU O1 I O2

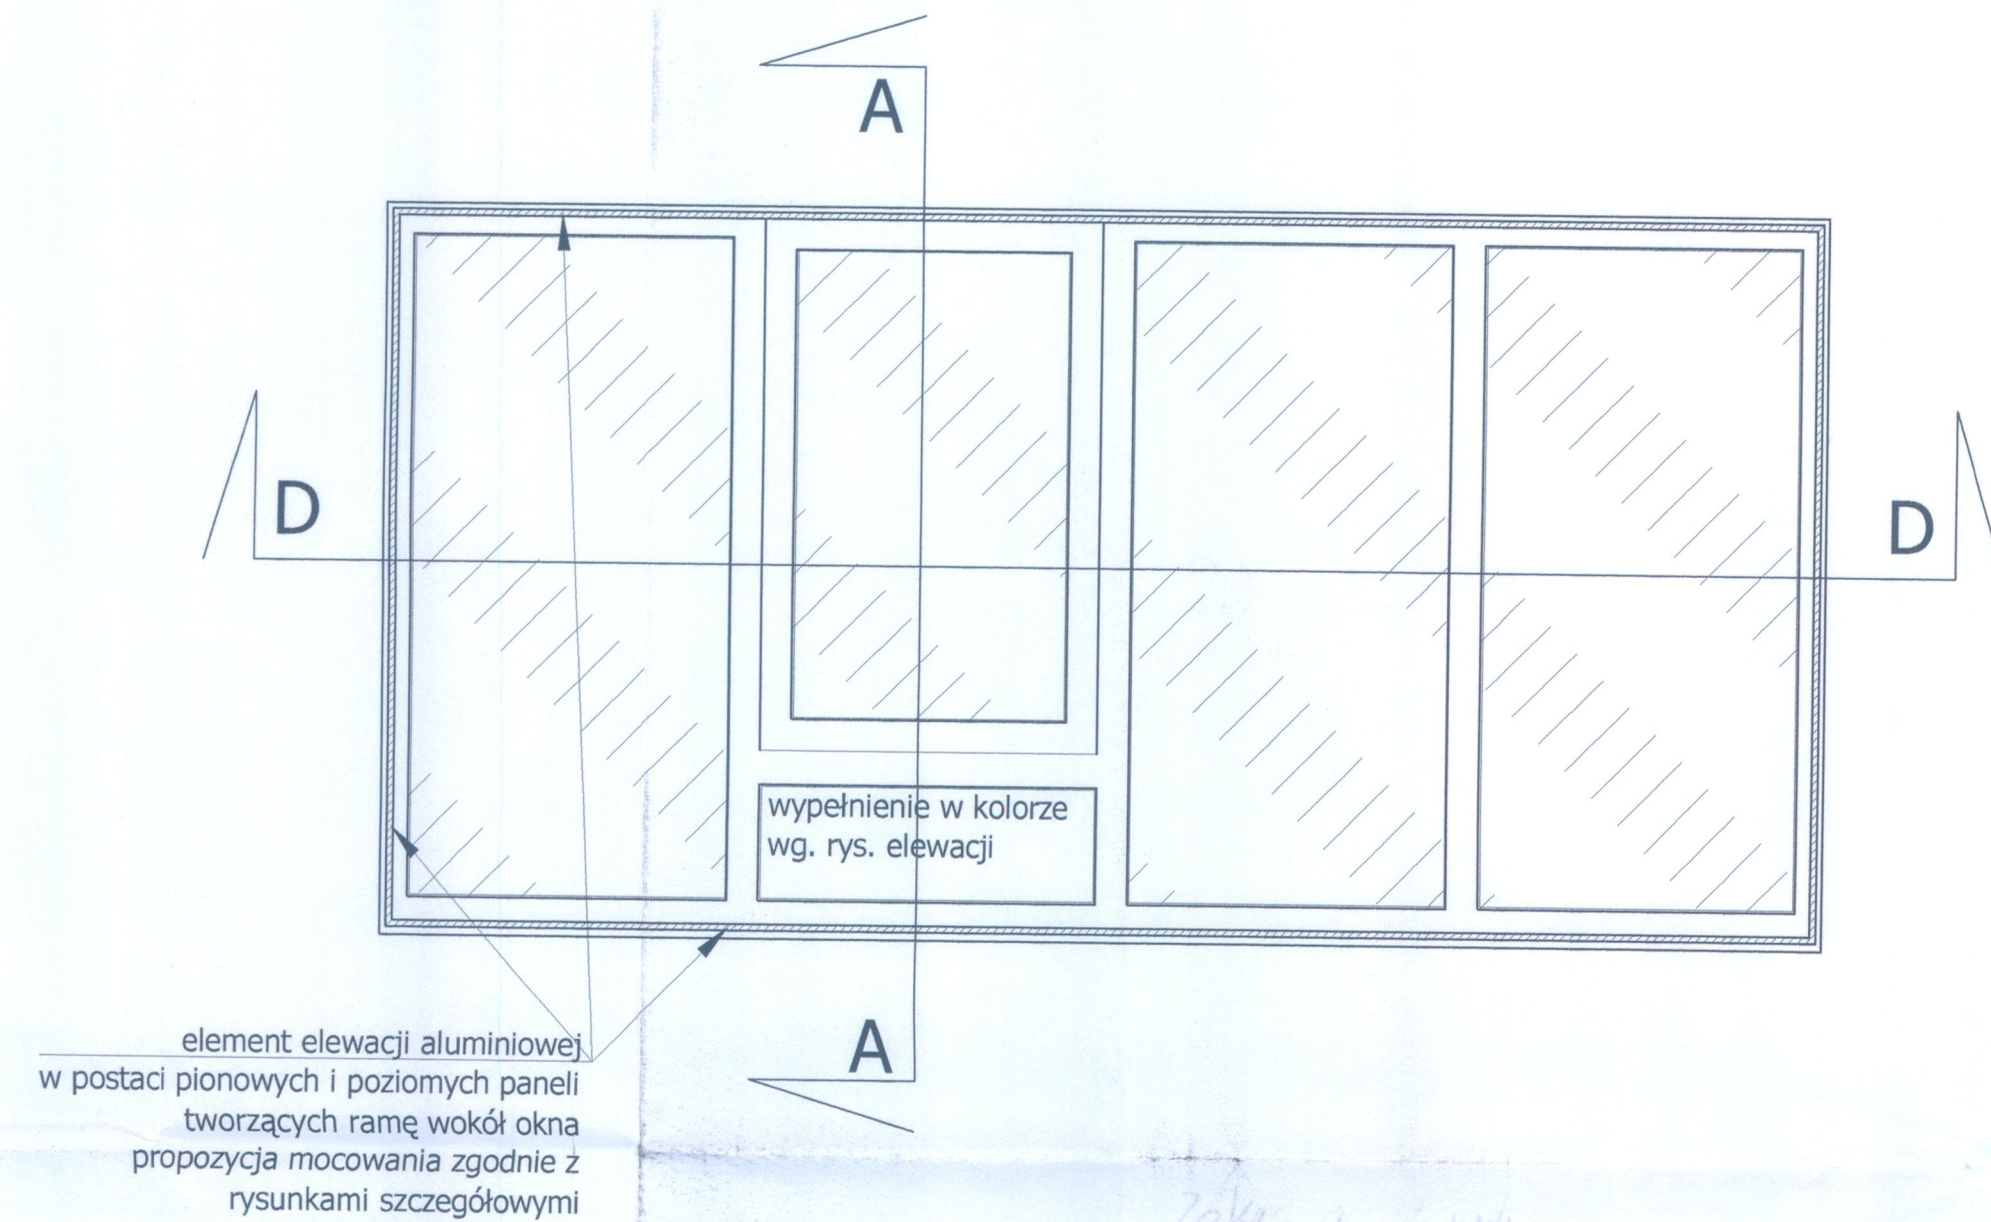


WIDOK OKIEN TYPU O3 I O4

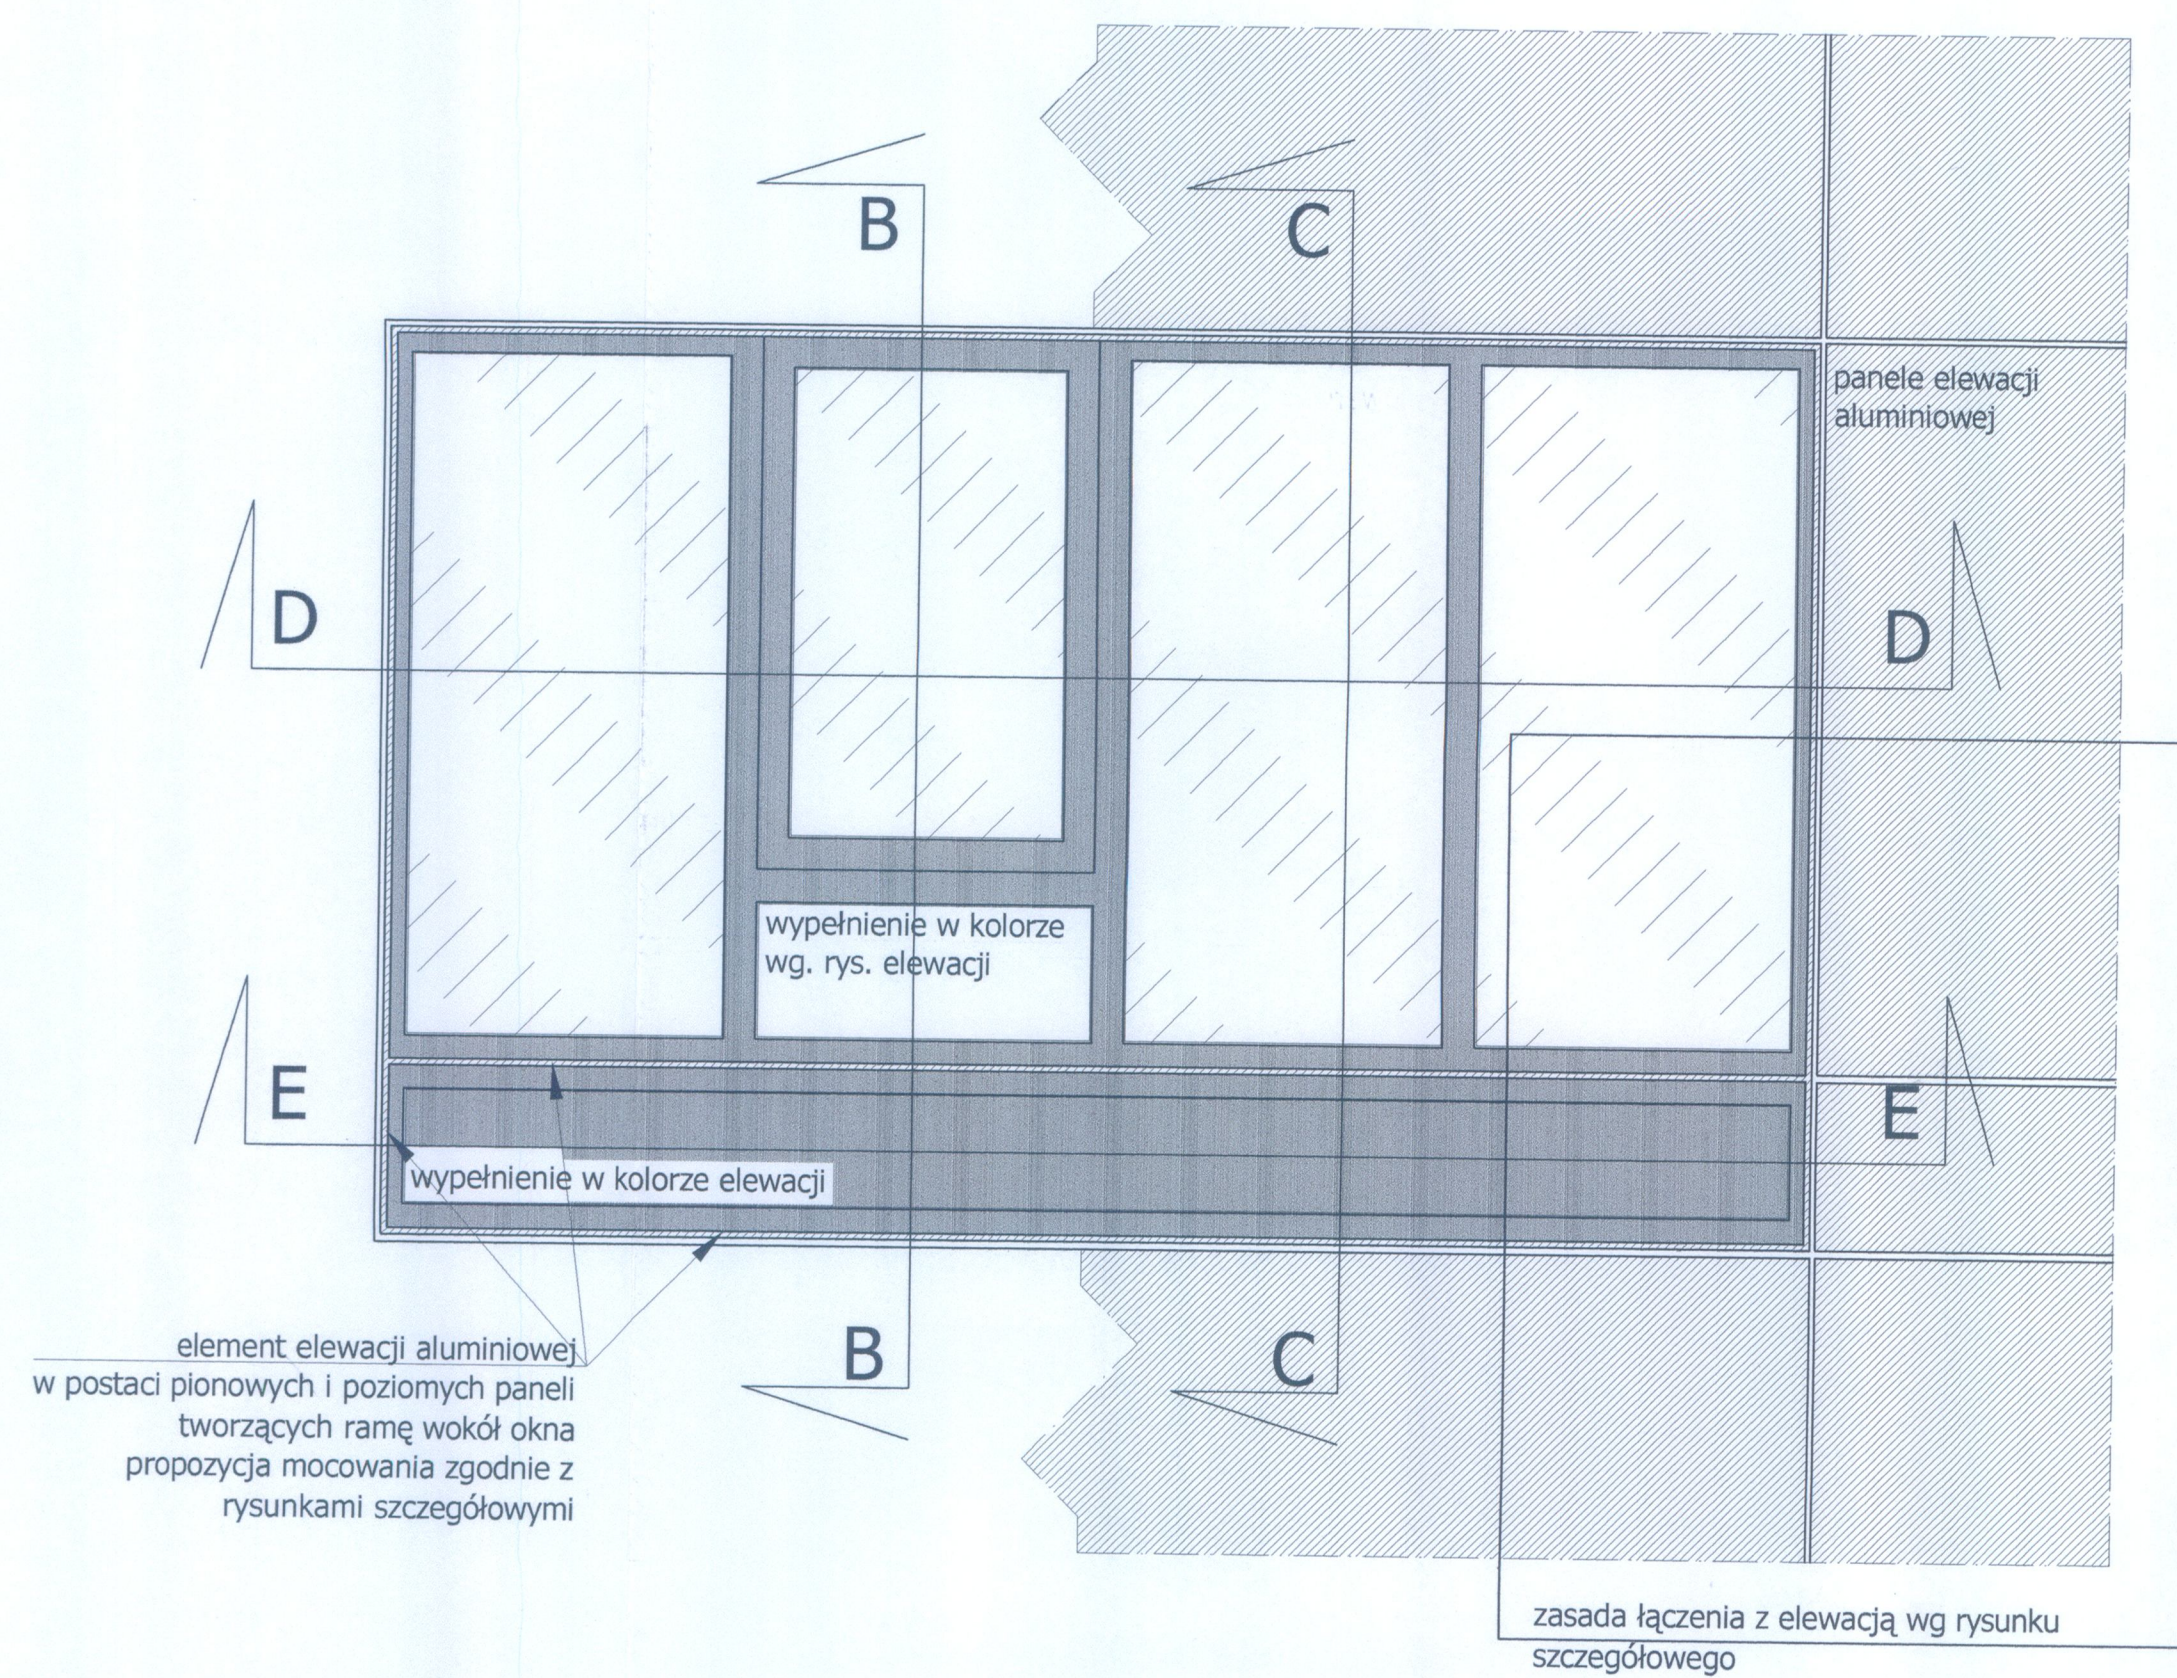

ZDJĘCIE POGLĄDOWE



ZASADA ŁĄCZENIA OKNA Z ELEWACJĄ

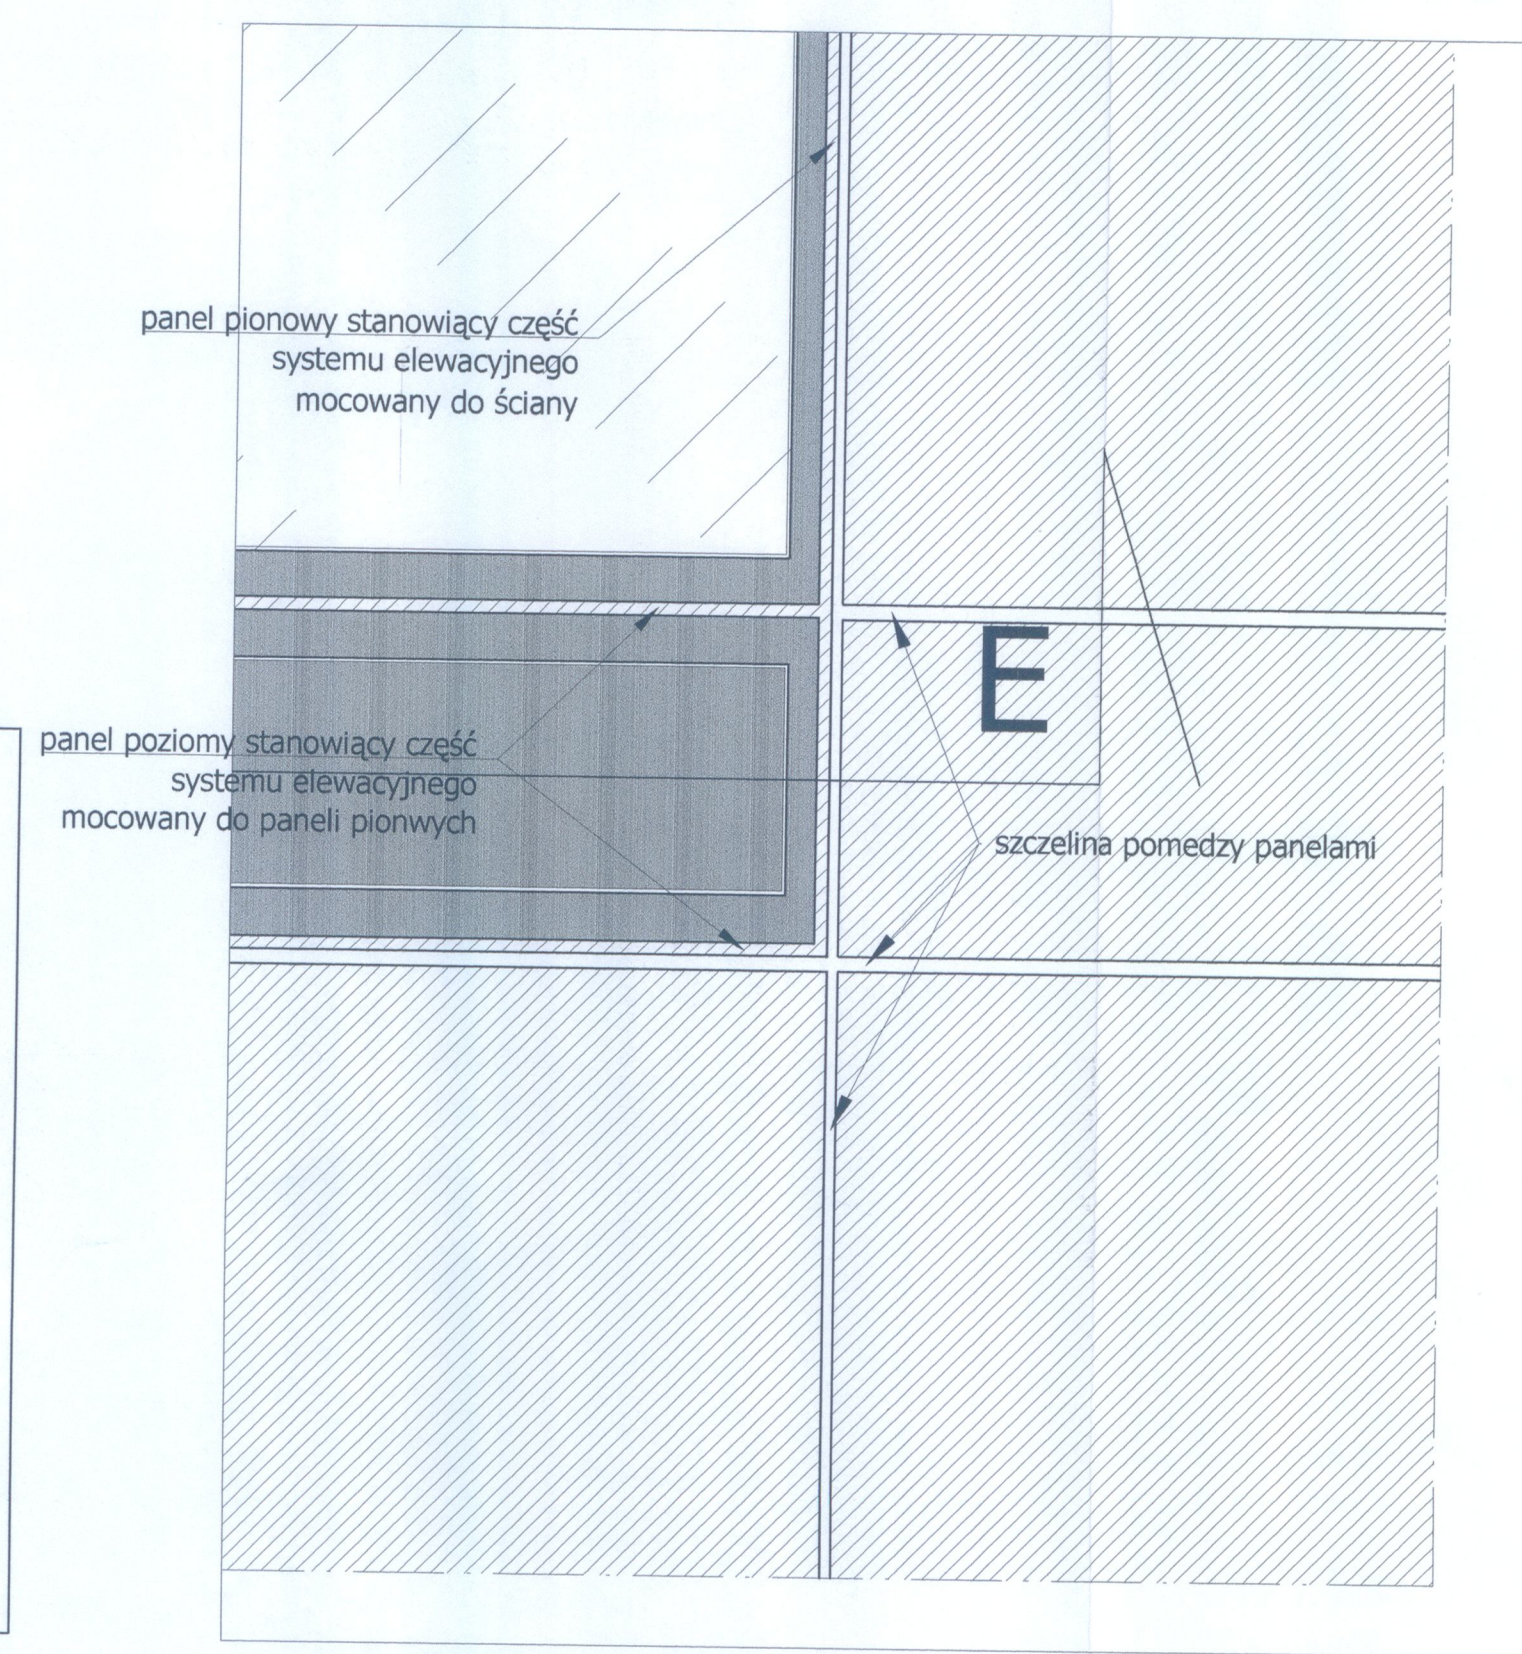

*Zakres robót wykonanych
+ Stolarka drzwi aluminiowa. Plan prof. MBCE*
Wzrostu motenifone na konstrukcję drzwi
1. BS REVO z dnia 06.08.2012r. zatwierdzony
przez I.K. w dniu 14.08.2012r.
2. BS REVO z dnia 12.11.2012r. zatwierdzony
przez I.K. w dniu 23.11.2012r.
Plan zapewnienia jakości „Planu okien i drzwi”
1. MBCE z dnia 07.11.2012r. zatwierdzony
przez I.K. w dniu 14.12.2012r.

DOKUMENTACJA POWYKONAWCZA

KIEROWNIK BUDOWY

Reprezentacja

upr. nr 222/2011/GW/18/14

portal

pracownia projektowa

profesjonalnie zmieniamy marzenia w rzeczywistość

Portal PP Sp. z o.o. Spółka Komandytowa

71-604 Szczecin, ul. Szareckiego 9, tel. 655 15 15 42, 691 61 22 199, biuro@pp-portal.pl

www.pp-portal.pl

KOMPLEKS ZABUDOWY USŁUGOWEJ NA POTRZEBY

SZCZECIŃSKIEGO PARKU NAUKOWO-

TECHNOLOGICZNEGO PRZY UL. NIEMIERZYŃSKIEJ

W SZCZECINIE

ETAP II - ZAGOSPODAROWANIE TERENU, GARAŻ

PODZIEMNY, BUDYNKI A I B

temat:

Szczecin, ul. Niemierzyńska, dz. nr 3/7, 3/5 i 1/8

adres inwestycji:

Szczeciński Park Naukowo - Technologiczny, ul. Kolumba, Szczecin

inwestor:

mgr inż. arch. Agnieszka Witkowska, upr. nr 282/POIA/2005

projektant:

mgr inż. arch. Agnieszka Geller

mgr inż. arch. Arkadiusz Nowicki

mgr inż. arch. Aneta Wojewoda

architekt asystent:

mgr inż. arch. Maciej Zombik, upr. nr 415/2/99

architekt sprawdzający:

DETAL

STOLARKI OKIENNEJ ALUMINIOWEJ

ryc.

architektura

1:20/1:10

autor:

Szczecin, lipiec 2010r.

data:

WAGA:

Kopowanie, publikacja oraz wszelkie inne formy wykorzystania projektu

bez zgody autorów będą naruszeniem przepisów wynikających z

Ustawy z dnia 4.02.1994 r. o prawie autorskim i prawach pokrewnych