




PRZEKRÓJ B-B

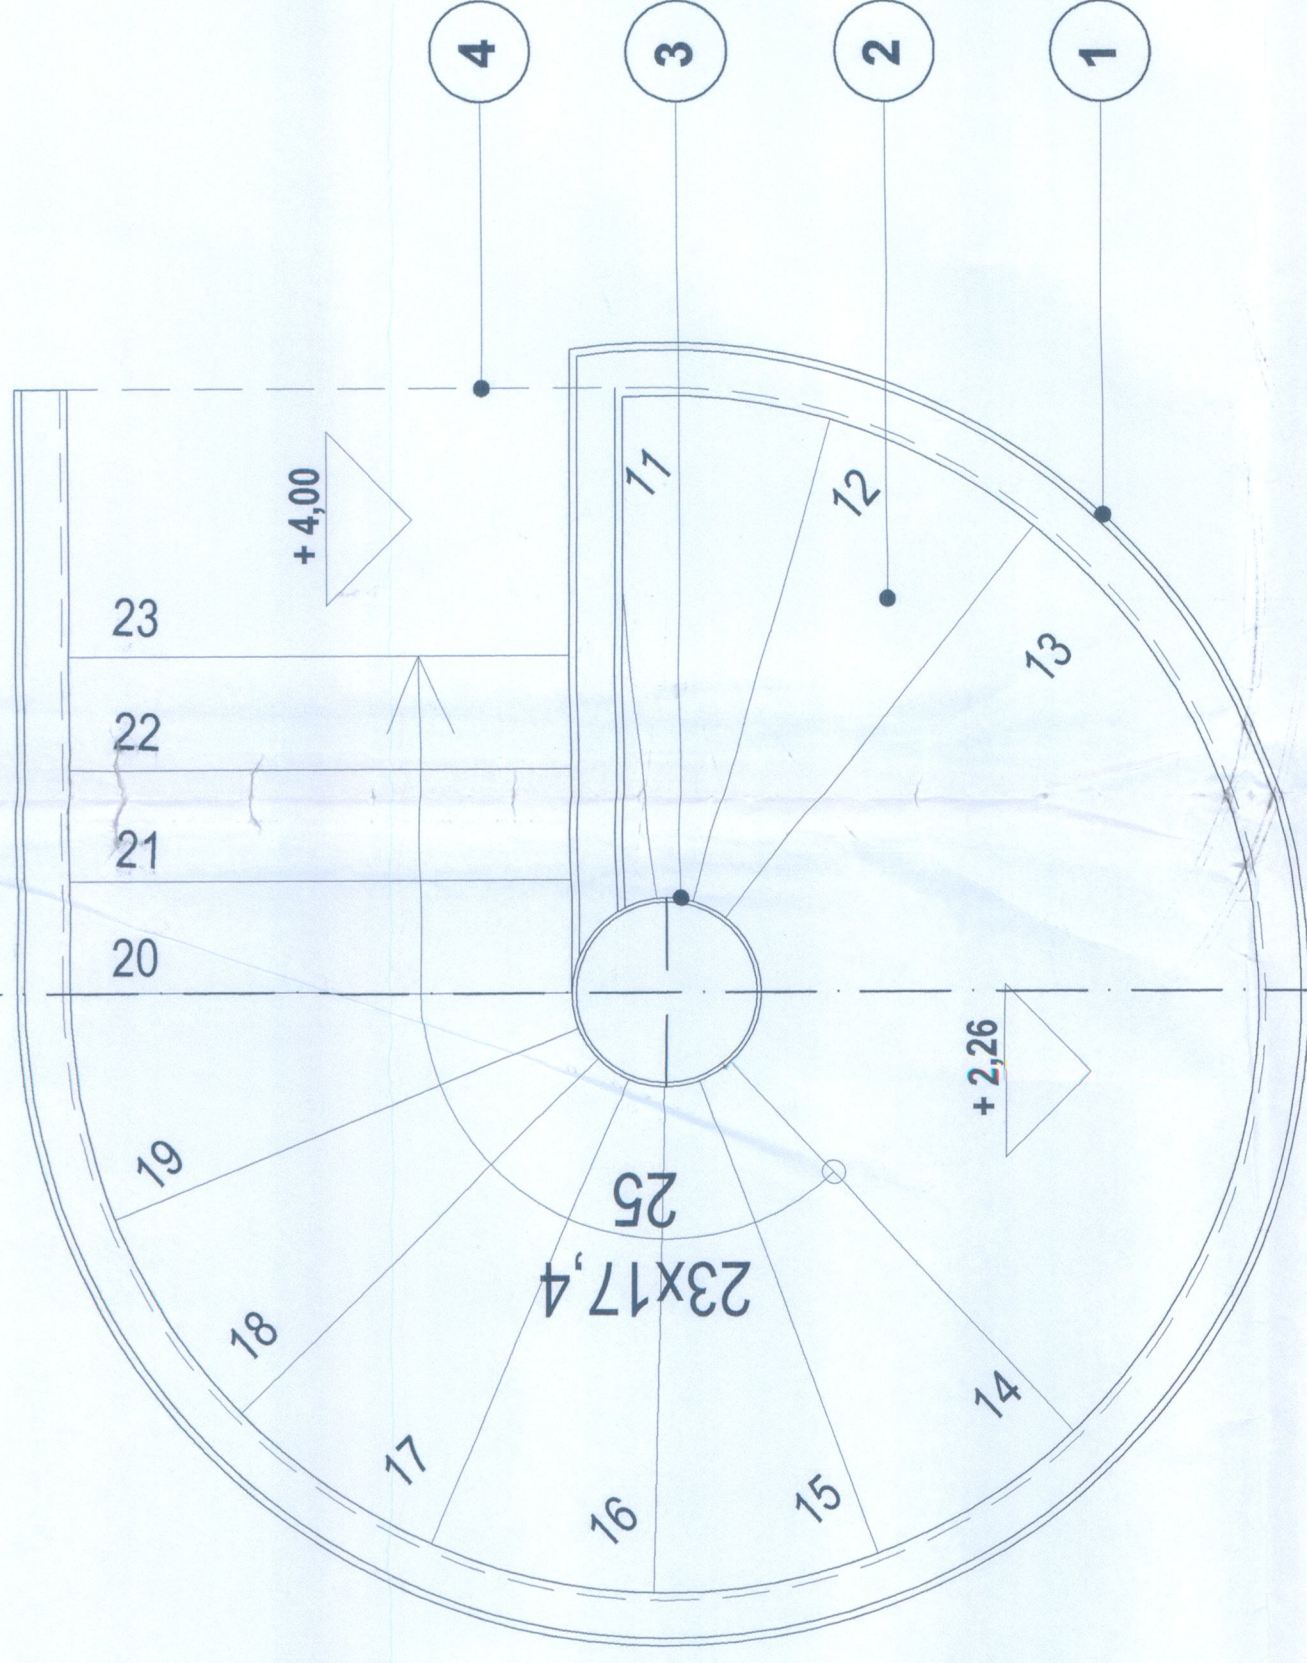

SCHEMAT PION.


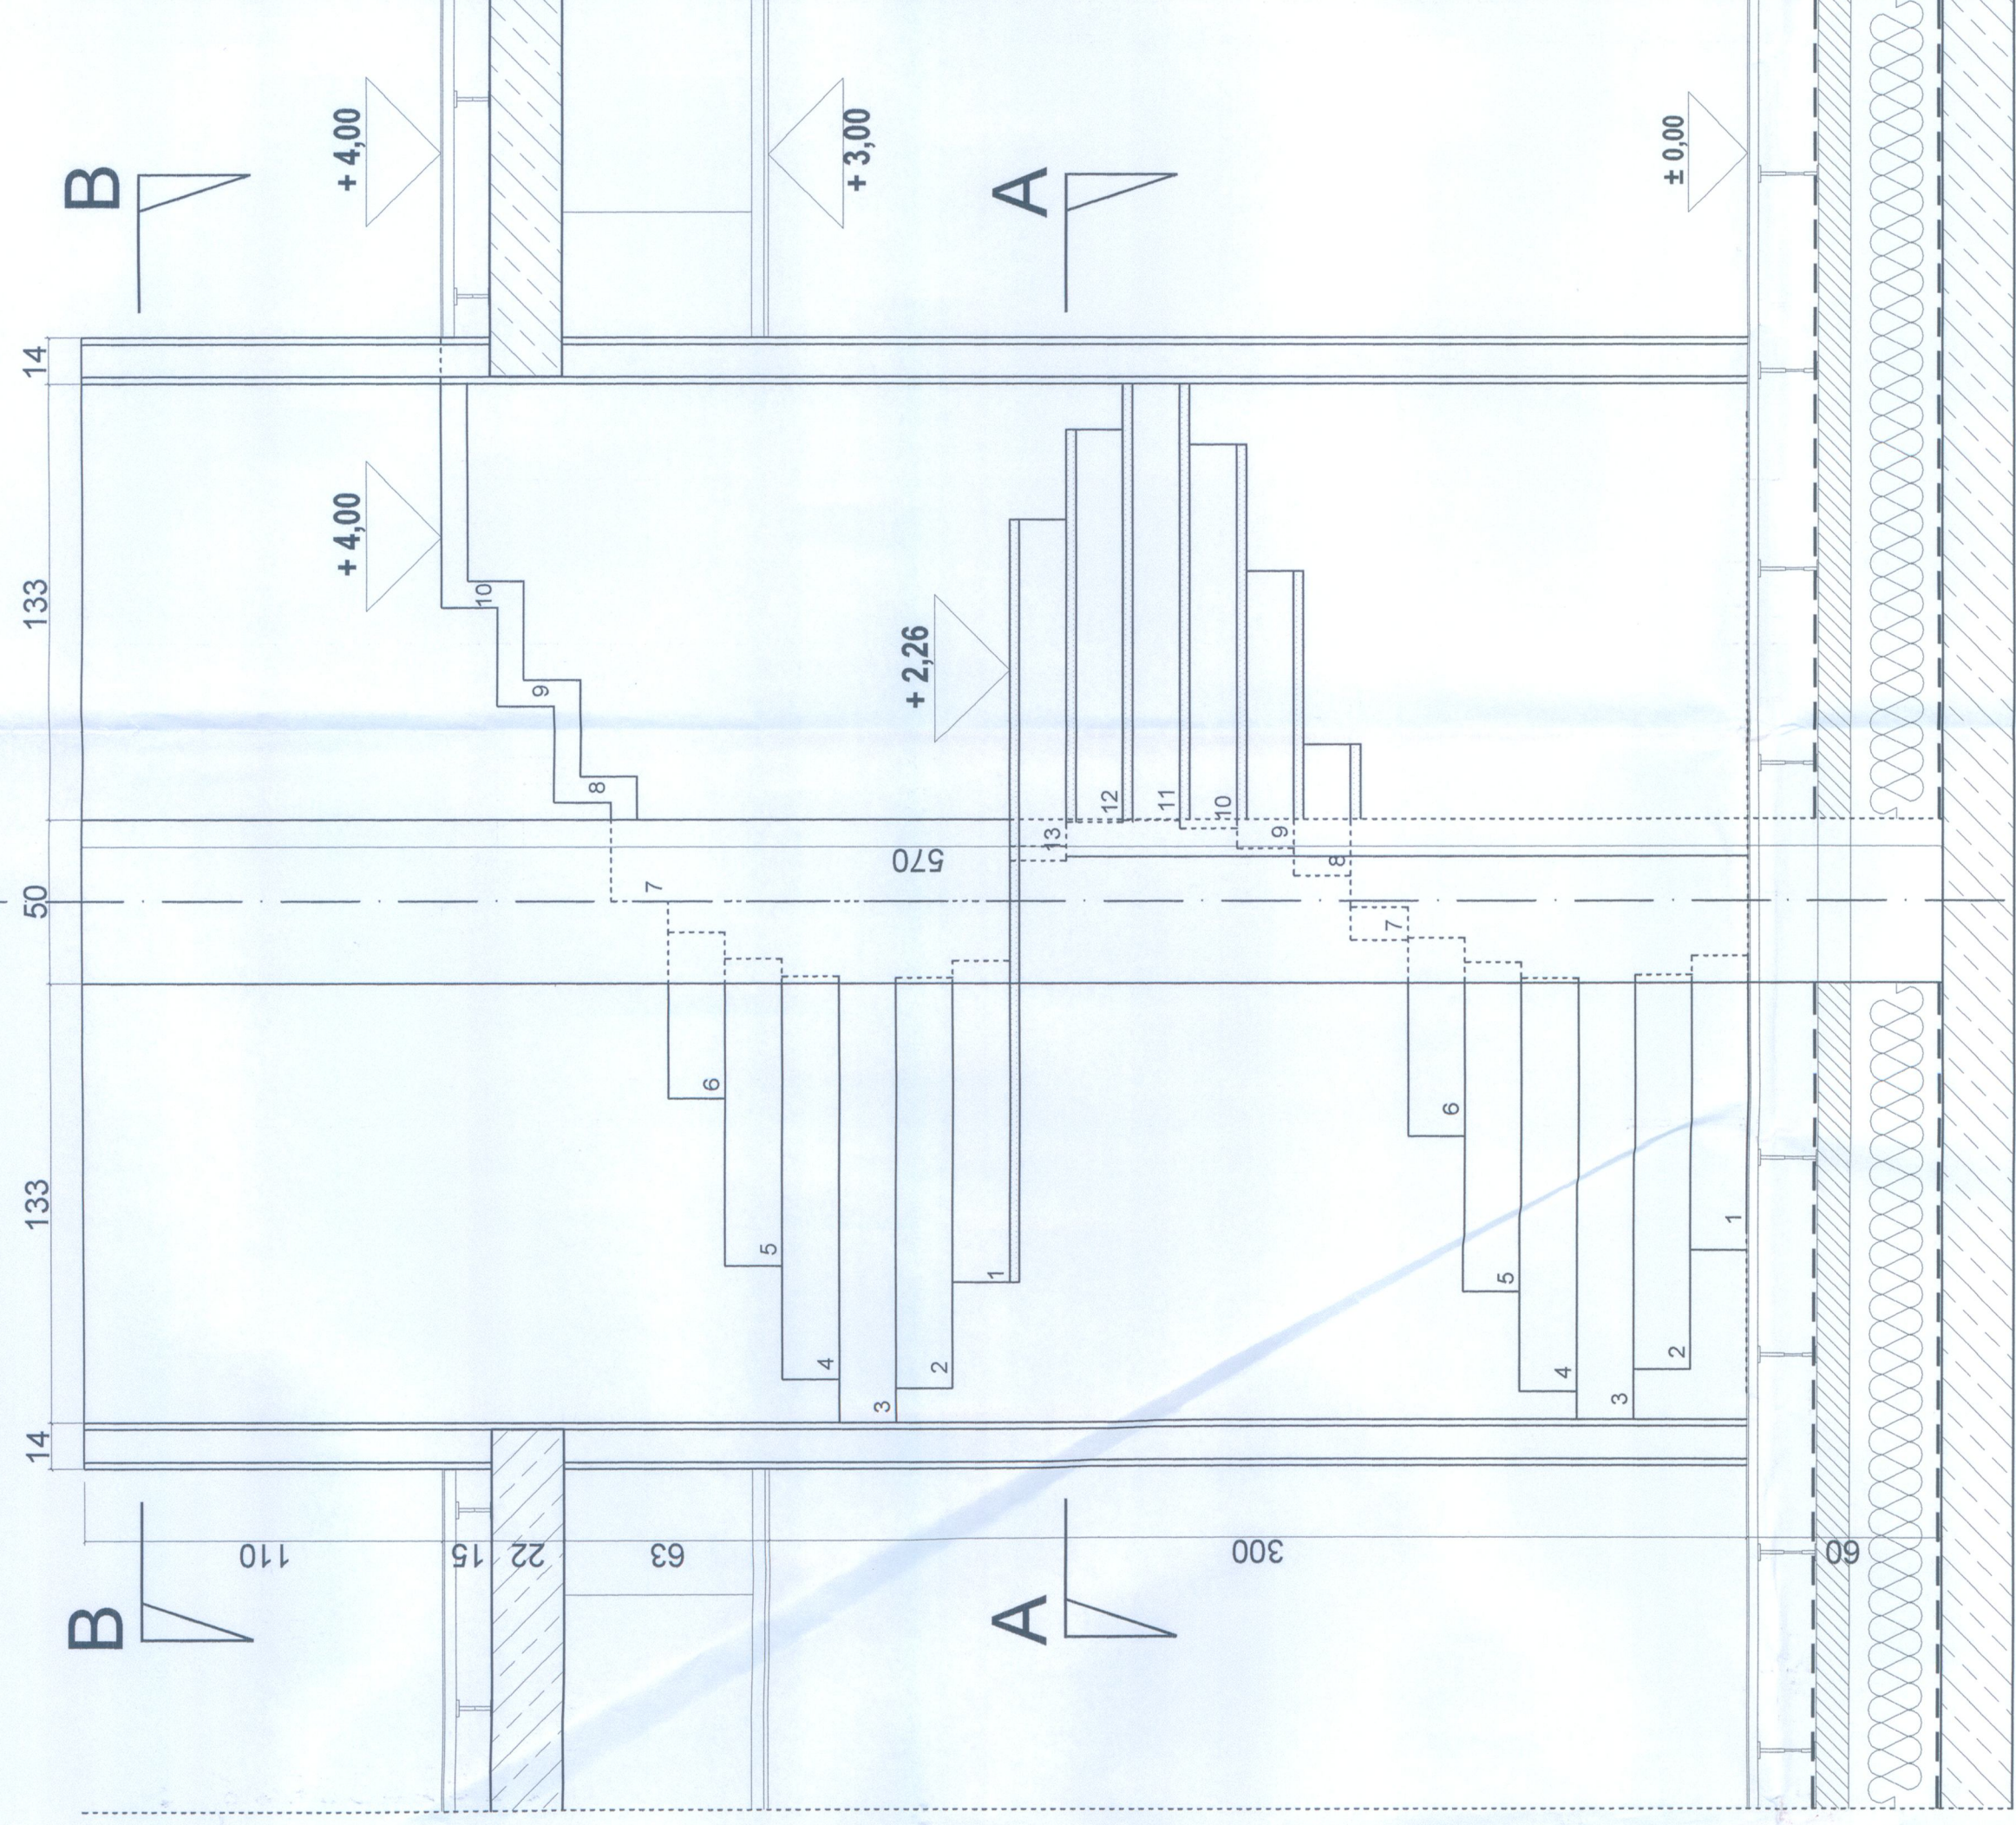


PRZEKRÓJ A-A

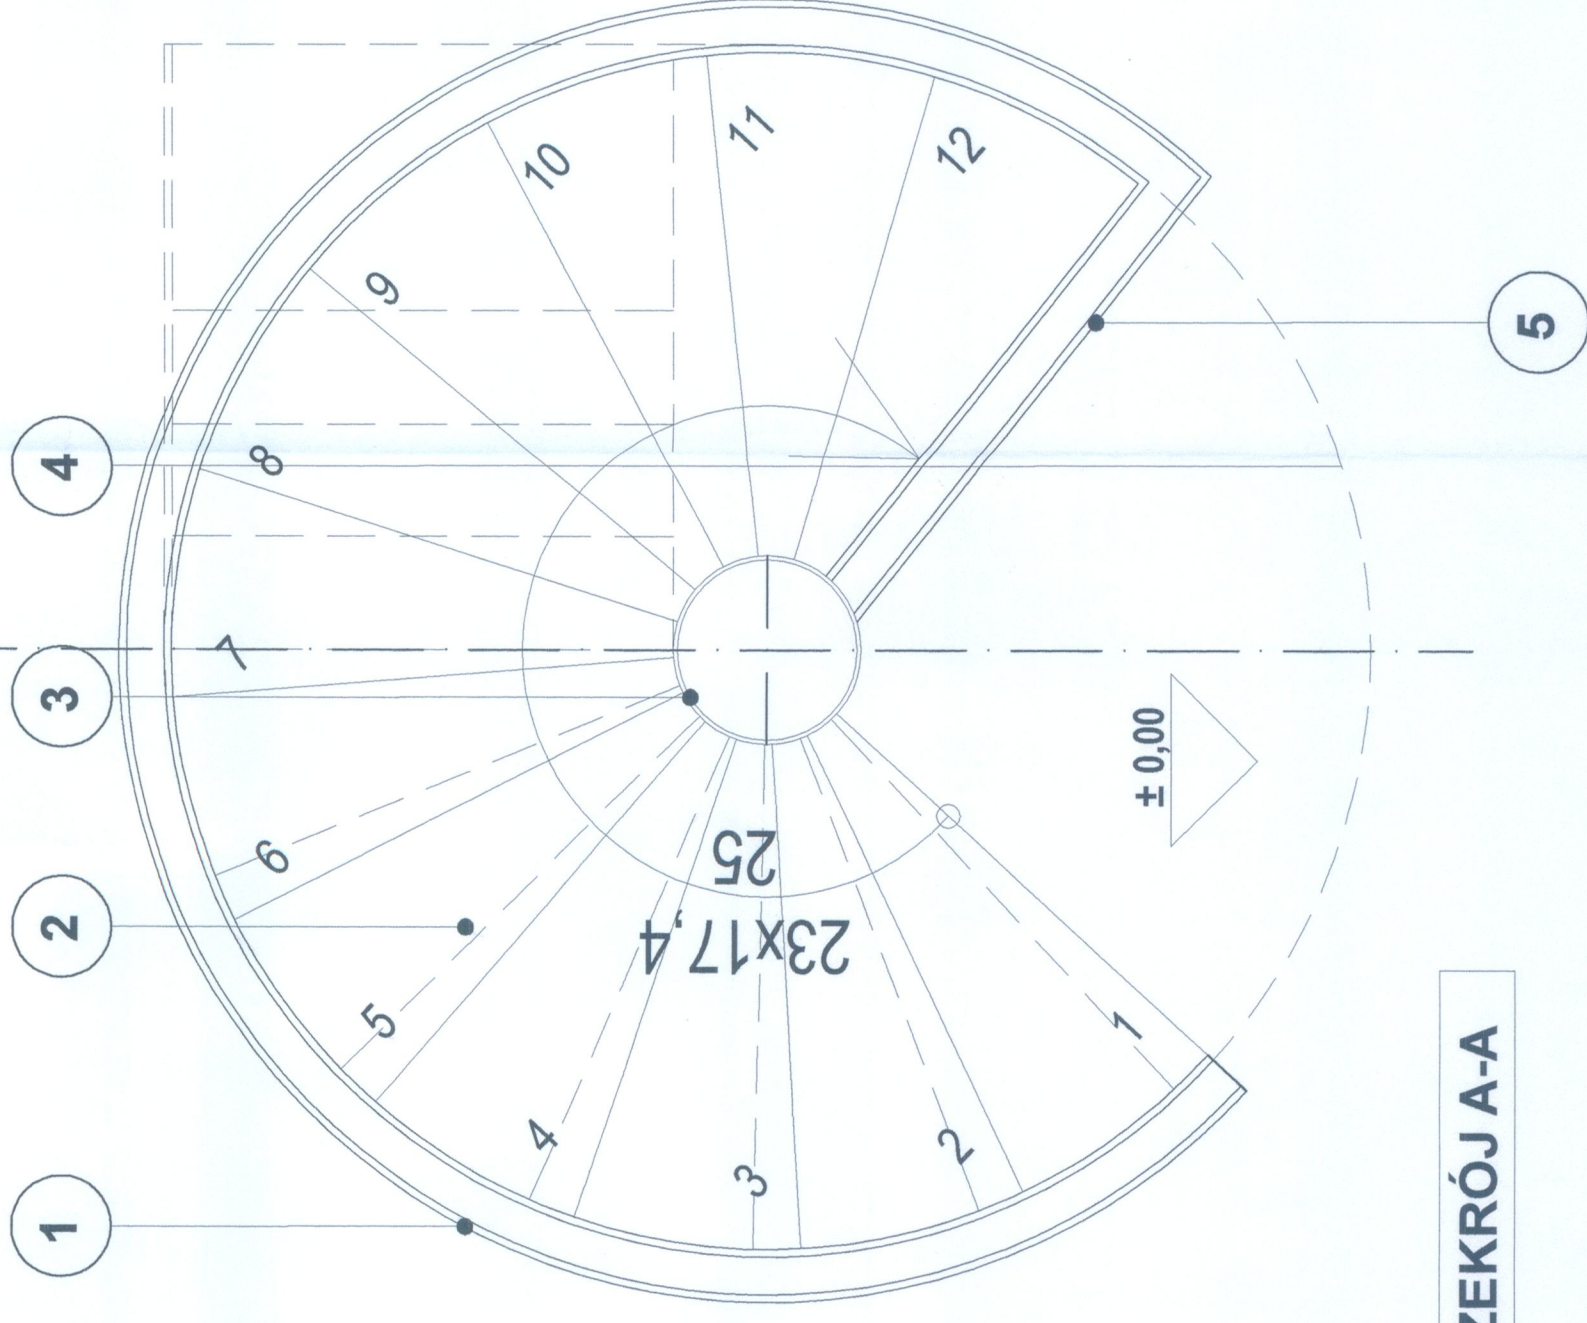

LEGENDA:

1. ŚCIANA ŁUKOWA Z PŁYT G-K NA STELAŻU STALOWYM systemowa (np. w systemie Rigips)
2. STOPIENIE na konstrukcji stalowej, mocowane do słupa za pomocą trzech śrub M16
- 2a. STOPNICA z konglomeratu marmurowego mielonego gr. 3 cm w odcieniu ciepłej bielei (np. Bianco Mandorla firmy Prodmar), klejona do blachy stalowej wspawanej w ramkę
- 2b. RALINKA wys. 8cm z blachy stalowej gr. 8mm
3. PODSTOPNICA wys. 17,5cm z blachy stalowej gr. 8mm, malowana od zewnątrz na kolor biały, od spodu na kolor zielony NCS S1060-G60Y
3. SKUP CENTRALNY - RURA STALOWA fi 508/11 mm, malowana proszkowo na kolor zielony NCS S1060-G60Y
4. KRAWĘDZ STROPU
5. ŚCIANKA Z PŁYT G-K NA STELAŻU zamykająca wejście pod schody, malowana od zewnątrz na kolor zielony NCS S1060-G60Y

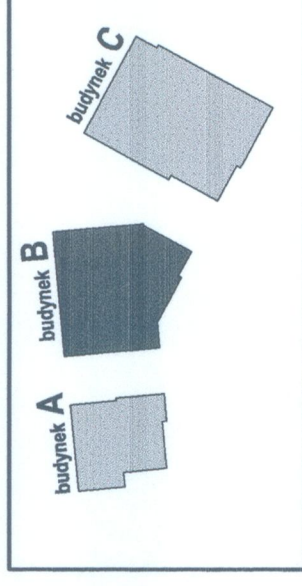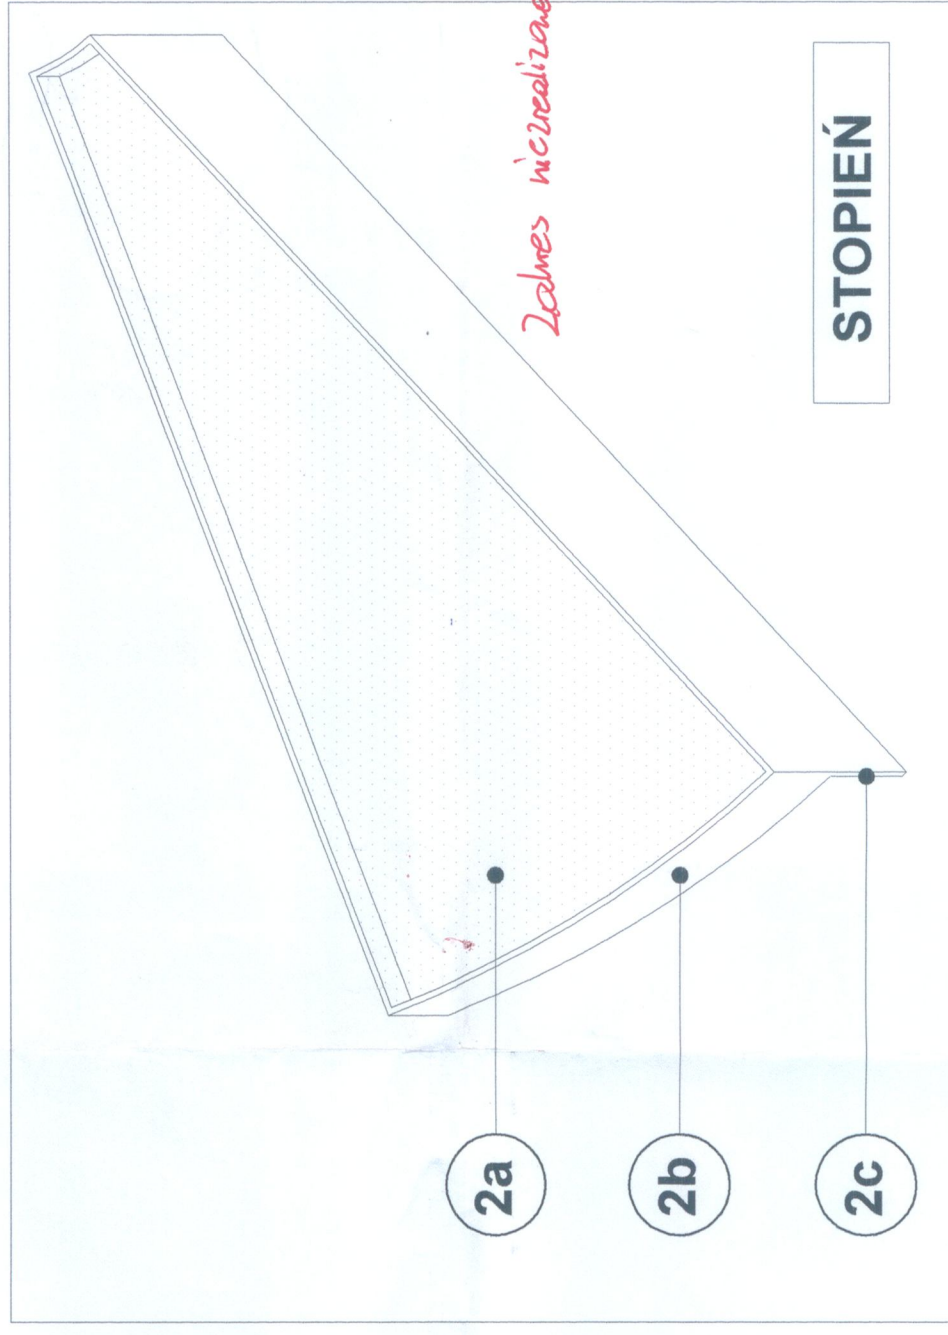

portal | pracownia projektowa
 profesjonalnie zmieniamy marzenia w rzeczywistość

Portal-PF Sp. z o.o. Spółka Komandytowa
 71-404 Szczecin, ul. Szarłatka 9, tel. 666 15 15 42, 091 81 22 199, biuro@pp-portal.pl
www.pp-portal.pl

KOMPLEKS ZABUDOWY USŁUGOWEJ NA
POTRZEBY SZCZECIŃSKIEGO PARKU NAUKOWO-
TECHNOLOGICZNEGO PRZY UL. NIEMIERYŃSKIEJ
W SZCZECINIE

**DOKUMENTACJA
POWYKONAWCZA**

KIEROWNIK BUDOWY
Rezy. Kuj
zpr. nr ZAP/061/OWOK/04

SCHODY KRĘCONE

typ _____

architektura _____
D908262

P.B. _____
13026

1:20 _____
13025

D21 _____
117 typ _____

Szczecin, lipiec 2010r
GDZK

UWAGA:
Kopiowanie, publikacje oraz wszelkie inne formy wykorzystania projektu bez zgody autorów będą naruszeniem przepisów obowiązujących z Ustawy z dnia 4.02.1994 r. o prawie autorskim i prawach pokrewnych.