


DETAL POŁĄCZENIA SUFITU PODWIESZANEGO ZE ŚCIANĄ DZIAŁOWĄ

Zobacz niezrealizowany

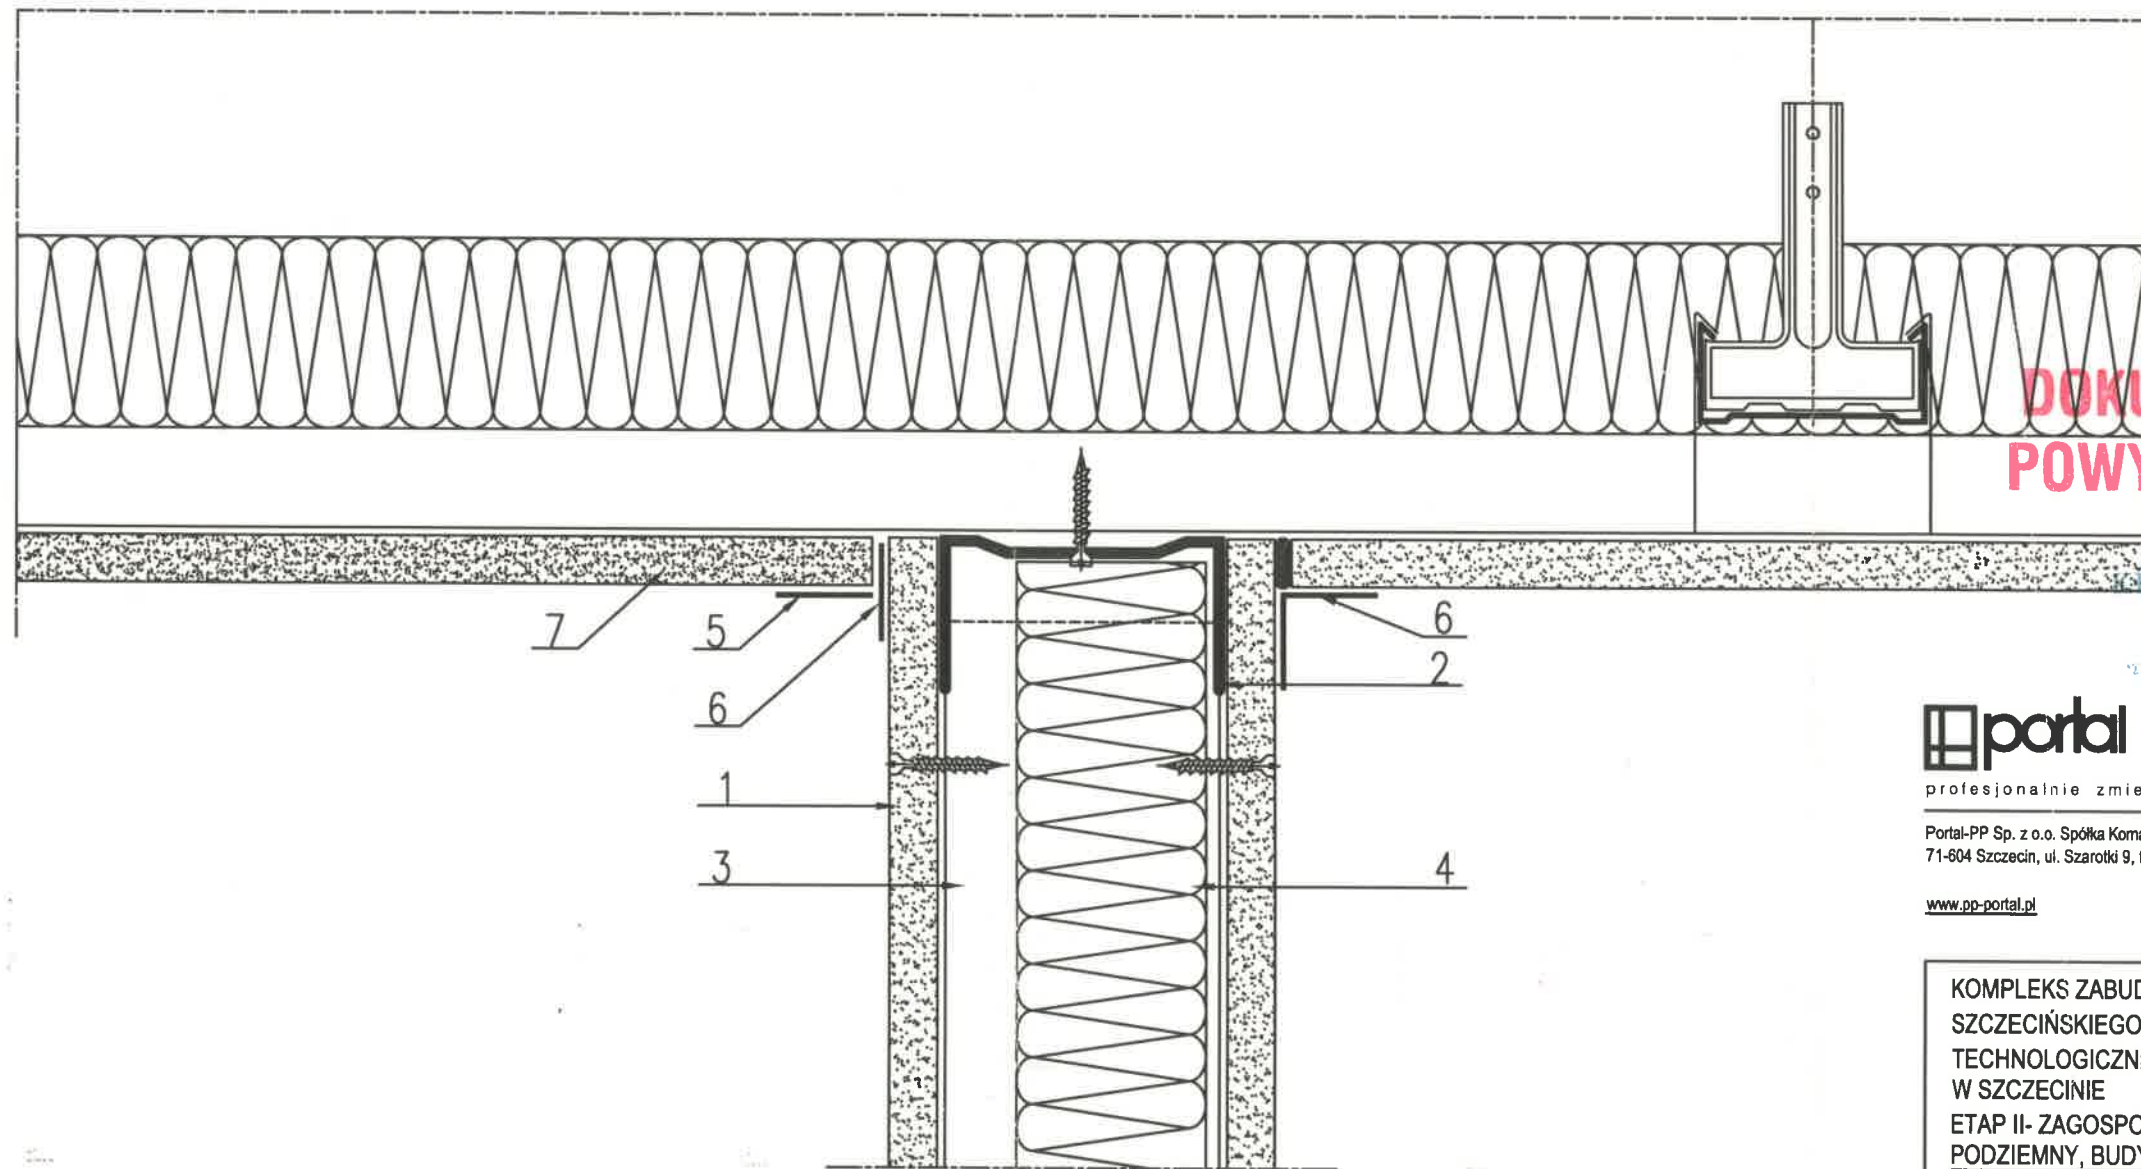

**DOKUMENTACJA
POWYKONAWCZA**

PROJEKT BUDOWY
Ryszard Aryj
upr. nr ZAP/0061/OWOK/04

portal | pracownia projektowa
profesjonalnie zmieniamy marzenia w rzeczywistość

Portal-PP Sp. z o.o. Spółka Komandytowa
71-604 Szczecin, ul. Szarotki 9, tel: 695 15 15 42, 091 81 22 199, biuro@pp-portal.pl
www.pp-portal.pl

- 1– Oplątowanie z płyt gipsowo–kartonowych
- 2– Profil poziomy UW
- 3– Profil słupkowy CW
- 4– Wypełnienie z wełny mineralnej kamiennej lub szklanej
- 5– Taśma spoinowa
- 6– Taśma samoprzylepna (poślizgowa)
- 7– Sufit podwieszany

KOMPLEKS ZABUDOWY USŁUGOWEJ NA POTRZEBY
SZCZECIŃSKIEGO PARKU NAUKOWO-
TECHNOLOGICZNEGO PRZY UL. NIEMIERZYŃSKIEJ
W SZCZECINIE
ETAP II- ZAGOSPODAROWANIE TERENU, GARAŻ
PODZIEMNY, BUDYNKI A I B

temat:
Szczecin, ul. Niemierzyńska, dz. nr 3/7, 3/5 i 1/8
adres inwestycji:

Szczeciński Park Naukowy i Technologiczny, ul. Kolumba, Szczecin
inwestor:

mgr inż. arch. Agnieszka Włódkowska, upr. nr 28/ZPOIA/2005
projektant:

mgr inż. arch. Agnieszka Geller
mgr inż. arch. Arkadiusz Nowakowski
architekt asystent:

mgr inż. arch. Maciej Zombirt, upr. nr 41/Sz/99
architekt sprawdzający:

DETAL NR 18

rys. architektura 1:20
branża: skala:
P.W. Szczecin, lipiec 2010r
tytuł: data: nr rys. **D18**

UWAGA:
Kopiowanie, publikacje oraz wszelkie inne formy wykorzystania projektu
bez zgody autorów będą naruszeniem przepisów wynikających z
Ustawy z dnia 4.02.1994 r. o prawie autorskim i prawach pokrewnych.