


## elewacja w osi 17



## elewacja w osi 14

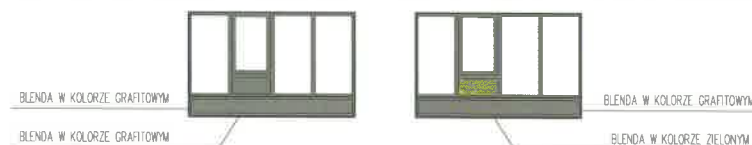

piętro 3


piętro 2

piętro 1

PARTER

## BUDYNEK B - OŚ 17

BUDYNEK B  
- elewacja południowo - zachodnia

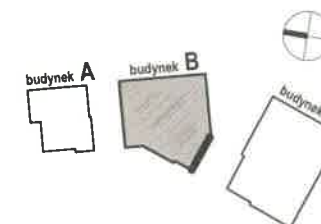

Bud. A:	PPP = ±0.00 = 21,50 m.n.p.m.
Bud. B:	PPP = ±0.00 = 21,50 m.n.p.m.
Bud. C:	PPP = ±0.00 = 21,50 m.n.p.m.

**portal** | pracownia projektowa

profesjonalnie zmieniamy materiały w rzeczywistość

Portal PP Sp. z o.o. Spółka Komandytowa

71-604 Szczecin ul. Szardul 9 tel. 695 15 15 42 091 81 22 199 biuro@pp-portal.pl

www.pp-portal.pl

**KOMPLEKS ZABUDOWY USŁUGOWEJ NA  
POTRZEBY SZCZECIŃSKIEGO PARKU NAUKOWO-  
TECHNOLOGICZNEGO PRZY UL. NIEMIERZYŃSKIEJ  
W SZCZECINIE  
ETAP II - ZAGOSPODAROWANIE TERENU, GARAŻ  
PODZIEMNY, BUDYNKI A I B**

Szczecin, ul. Niemierzyńska, dz. nr 37, 35 i 1/8  
ul. Włocławek

Szczeciński Park Naukowo - Technologiczny, ul. Kolumba, Szczecin  
(dawny)

mgr inż. arch. Agnieszka Wilkowska, upr. nr 263042/2005  
projektant

mgr inż. arch. Agnieszka Góral  
mgr inż. arch. Arkadiusz Nowakowski  
mgr inż. arch. Aneta Wojewoda  
architekt asystent

mgr inż. arch. Małgorzata Zembart, upr. nr 4150/09  
inżynier projektowy

**BUDYNEK B**  
- elewacja południowo - zachodnia

architektura 1:100  
inż. arch. Szczecin, lipiec 2019  
P.W. data

UWAGA:  
Kopowanie, publikacja oraz wszelkie inne formy wykorzystania projektu  
bez zgody autorów będą naruszeniem przepisów obowiązujących z  
Ustawy z dnia 4.02.1994 r. o prawie autorskim i prawach pokrewnych

**DOKUMENTACJA  
POWYKONAWCZA**

KIEROWNIK BUDOWY

mgr inż. arch. Radosław Arty  
upr. nr ZAP/0061/OWOK/04

### UWAGI:

- PROJEKT JEST CHRONIONY PRAWEM AUTORSKIM I JAKIEKOLWIEK ZMIANY NIE SĄ MOŻLIWE BEZ ZGODY AUTORÓW
- OTWORY I PRZEBIEGI INSTALACYJNE BEZWZGLĘDNIE KOORDYNOWAĆ Z PROJ. KONSTRUKCJI I ARCHITEKTURY I DOKUMENTACJI ODPowiednich BRANŻ
- UKŁAD WSZYSTKICH ELEMENTÓW KONSTRUKCYJNYCH WG PROJ. KONSTRUKCJI
- WSZYSTKIE SYSTEMOWE ROZWIĄZANIA DETALI WYKONAĆ ZGODNIE ZE SZTUKĄ BUDOWLANĄ
- IZOLACJE PIONOWE I POZIOME WYKONAĆ ZGODNIE ZE SZTUKĄ BUDOWLANĄ, ZAPEWNIĄC CIĄGŁOŚĆ IZOLACJI
- OTWORY NA STOLARKĘ WYMAROWANE Z LUZAMI MONTAŻOWYMI. DODATKOWE LUZY NALEŻY UWZGLĘDNIC PRZY WYKONAWSTWIEI ZAMÓWIENIU - STOLARKI
- WSZELKIE ZESTAWIENIA OKIEN, DRZWI, DETALI ZGODNIE Z PROJEKTEM WYKONAWCZYM
- POZIOMY PARAPETU - HP, PODAĆ JAKO WYSOKOŚĆ WYKONCZONEGO PARAPETU OD POZIOMU WYKONCZONEJ POSADZKI
- POZIOM SPODU, NADPROŻA JAKO SPOD KONSTRUKCJI LICZONY OD WYKONCZONEJ POW. POSADZKI
- WSZYSTKIE NAZWY PRODUCENTÓW PODAĆ PRZYKŁADOWO, MOŻLIWE JEST ZASTOSOWANIE DOWOLNEGO PRODUCENTA ZACHOWUJĄC WSZYSTKIE PARAMETRY TECHNICZNE ORAZ KOLORYSTYKĘ WYKORZYSTANYCH W PROJEKCIE ROZWIĄZAŃ
- PROJEKT ŚCIANY SZKLANEJ WYKONUJE PRODUCENT PO UPRZEDNIM OBIARZE W STANIE ISTNIEJĄCYM, DOSTOSOWUJĄC GO DO WYMIARÓW PROFILI, SŁUPÓW I RYGLI W PROJEKCIE ARCHITEKTURY I KONSTRUKCJI
- NA DACHACH ZNAJDUJĄ SIĘ URZĄDZENIA TECHNICZNE POKAZANE NA RYSUNKACH RZUTÓW DACHÓW ORAZ W ODPowiednich PROJEKTACH BRANŻOWYCH

slone -> suity we wszystkich oknach na  
elew. poł. zach. -> antisol rany grafit  
AKCEPTUJE