
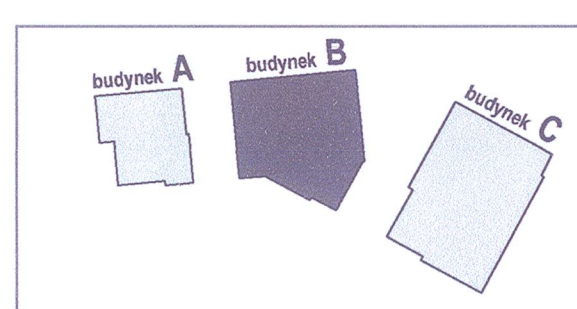
[illegible]

**DOKUMENTACJA
POWYKONAWCZA**

KIEROWNIK BUDOWY
Rafał Krwi
DOK. PR. ZAP/0061/CWOK/04

 -zakres zmian wprowadzonych po konsultacjach z rzeczoznawcami ds. proż.

- Podniesienie części szłan (oznaczonych na rysunku odpowiednim znakiem) do poziomu stropu nad sufitem podwieszanym) - ściany EI30
- Wprowadzenie drzwi w ścianach kończących się na suficie podwieszanym; drzwi D38 o wym. w wysokości 90/200 cm; pełne, płaskie, w kolorze białym, skrzydło z ramiaków z płyty MDF lub z drewna iglastego, płyty izolacyjnej (jako wypełnienia) oraz płyty MDF pokrywającej całość skrzydła; drzwi przylgowe (uszczelnienie w przyldzie i w ościeżnicy), wyposażone w zamek, zawiasy, klamka i rozeźta na zamku w kolorze chrom; oświetlenie surowe, białe.



Wielobranżowy projekt budowlany i wykonawczy opracowany w okresie 2008-2010 przez pracownię Portal - pp spółka z ograniczoną odpowiedzialnością sp.k. Zmiany w zakresie opisanym na rysunkach I w opisie wprowadzone w lutym 2013.

KOMPLEKS ZABUDOWY USŁUGOWEJ NA POTRZEBY
SZCZECIŃSKIEGO PARKU NAUKOWO-
TECHNOLOGICZNEGO PRZY UL. NIEMIERYŃSKIEJ
W SZCZECINIE

temat:
Szczecin, ul. Niemierzyńska,
dz. nr 48, 49, 50

adres inwestycji:
Szczeciński Park Naukowo -
Technologiczny, ul. Niemierzyńska 17a, 71-441 Szczecin
inwestor:

mgr inż. arch. Agnieszka Witkowska, upr. nr 28/ZPOiA/2012
projektant / autor projektu

mgr inż. arch. Krzysztof Jankiewicz, upr. 5/ZPOiA/OK/2012

BZUT I PIETRA - zmiany

architektura

branża:

P.B.

tytuł:

1:100

skala:

Szczecin, sierpień/wrzesień

data:

B2z
B2z2
2012r
nr rya