


# DETAL POŁĄCZENIA SUFITÓW PODWIESZANYCH ZE ŚCIANAMI

*Zelmes niezrealizowany*

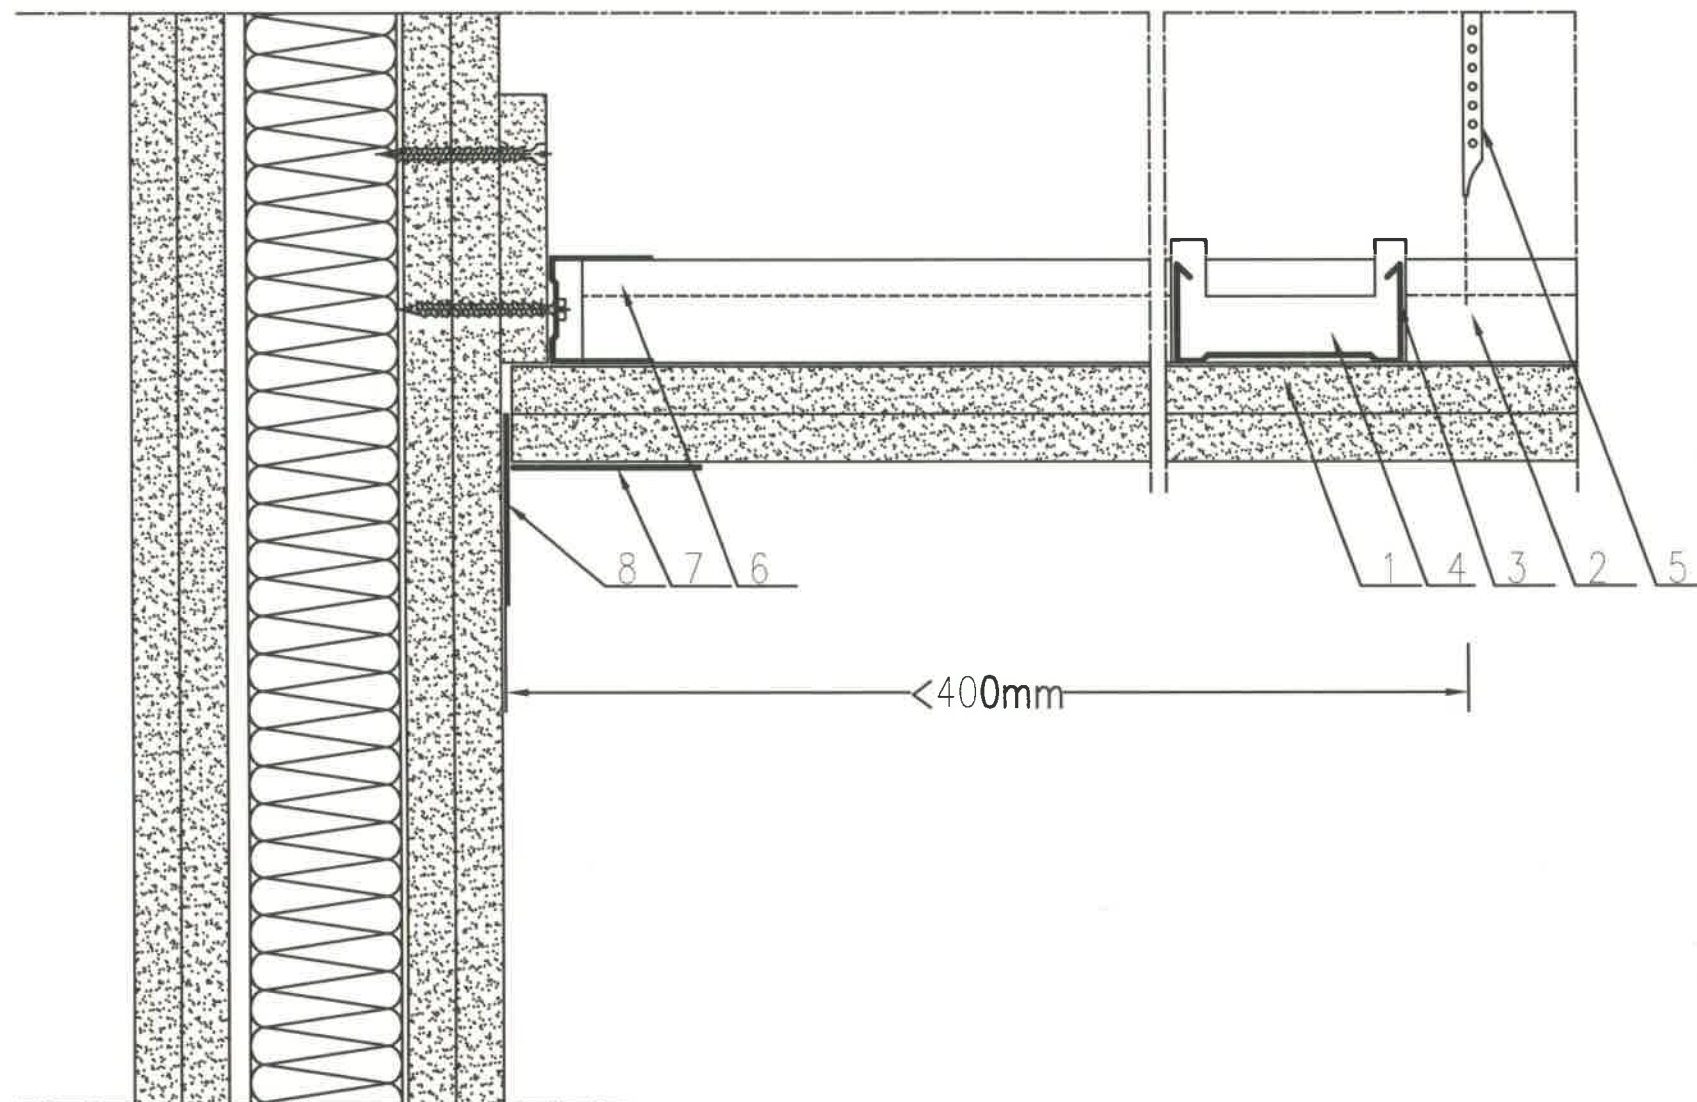


- 1- Oplytowanie z płyt gipsowo-kartonowych
- 2- Profil sufitowy CD60 – główny
- 3- Profil sufitowy CD60 – nośny
- 4- Łącznik krzyżowy
- 5- Wieszak
- 6- Profil sufitowy UD30
- 7- Taśma spoinowa
- 8- Samoprzylepna taśma poślizgowa

**DOKUMENTACJA  
POWYKONAWCZA**

KIEROWNICZKA BUDOWY  
mgr inż. Kryj  
upr. nr ZAP/0081/OWOK/04

**portal** | pracownia projektowa  
profesjonalnie zmieniamy marzenia w rzeczywistość

Portal-PP Sp. z o.o. Spółka Komandytowa  
71-604 Szczecin, ul. Szarotki 9, tel: 695 15 15 42, 091 81 22 199, biuro@pp-portal.pl  
www.pp-portal.pl

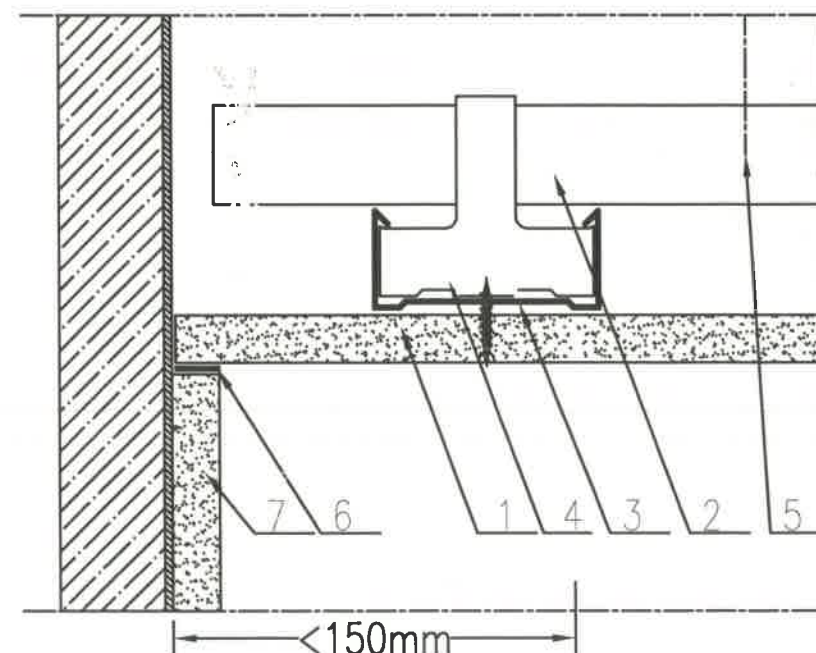

- 1- Oplytowanie z płyt gipsowo-kartonowych
- 2- Profil sufitowy CD60 – główny
- 3- Profil sufitowy CD60 – nośny
- 4- Łącznik krzyżowy
- 5- Wieszak
- 6- Samoprzylepna taśma poślizgowa
- 7- Tynk

KOMPLEKS ZABUDOWY USŁUGOWEJ NA POTRZEBY  
SZCZECIŃSKIEGO PARKU NAUKOWO-  
TECHNOLOGICZNEGO PRZY UL. NIEMIERZYŃSKIEJ  
W SZCZECINIE  
ETAP II- ZAGOSPODAROWANIE TERENU, GARAŻ  
PODZIEMNY, BUDYNKI A I B

temat:

Szczecin, ul. Niemierzyńska, dz. nr 3/7, 3/5 i 1/8  
adres inwestycji:

Szczeciński Park Naukowo Technologiczny, ul. Kolumba, Szczecin  
inwestor:

mgr inż. arch. Agnieszka Witkowska, upr. nr 28/ZPOIA/2005  
projektant:

mgr inż. arch. Agnieszka Geller  
mgr inż. arch. Arkadiusz Nowakowski  
architekt asystent:

mgr inż. arch. Maciej Zombirt, upr. nr 41/Sz/99  
architekt sprawdzający:

**DETAL NR 16**

rys.  
architektura  
branża:  
P.W.  
tytuł:

1:20  
skala:  
Szczecin, lipiec 2010r  
data:

**D16**  
nr rys.

UWAGA:  
Kopiowanie, publikacje oraz wszelkie inne formy wykorzystania projektu  
bez zgody autorów będą naruszeniem przepisów wynikających z  
Ustawy z dnia 4.02.1994 r. o prawie autorskim i prawach pokrewnych .