


PB-1 szt.1

UZGODNIONO
mgr inż. Krzysztof Walczak
upr. do projektowania bez ograniczeń
w specjalności konstrukcyjno-budowlanej
Nr ZAP/0075/POOK/04

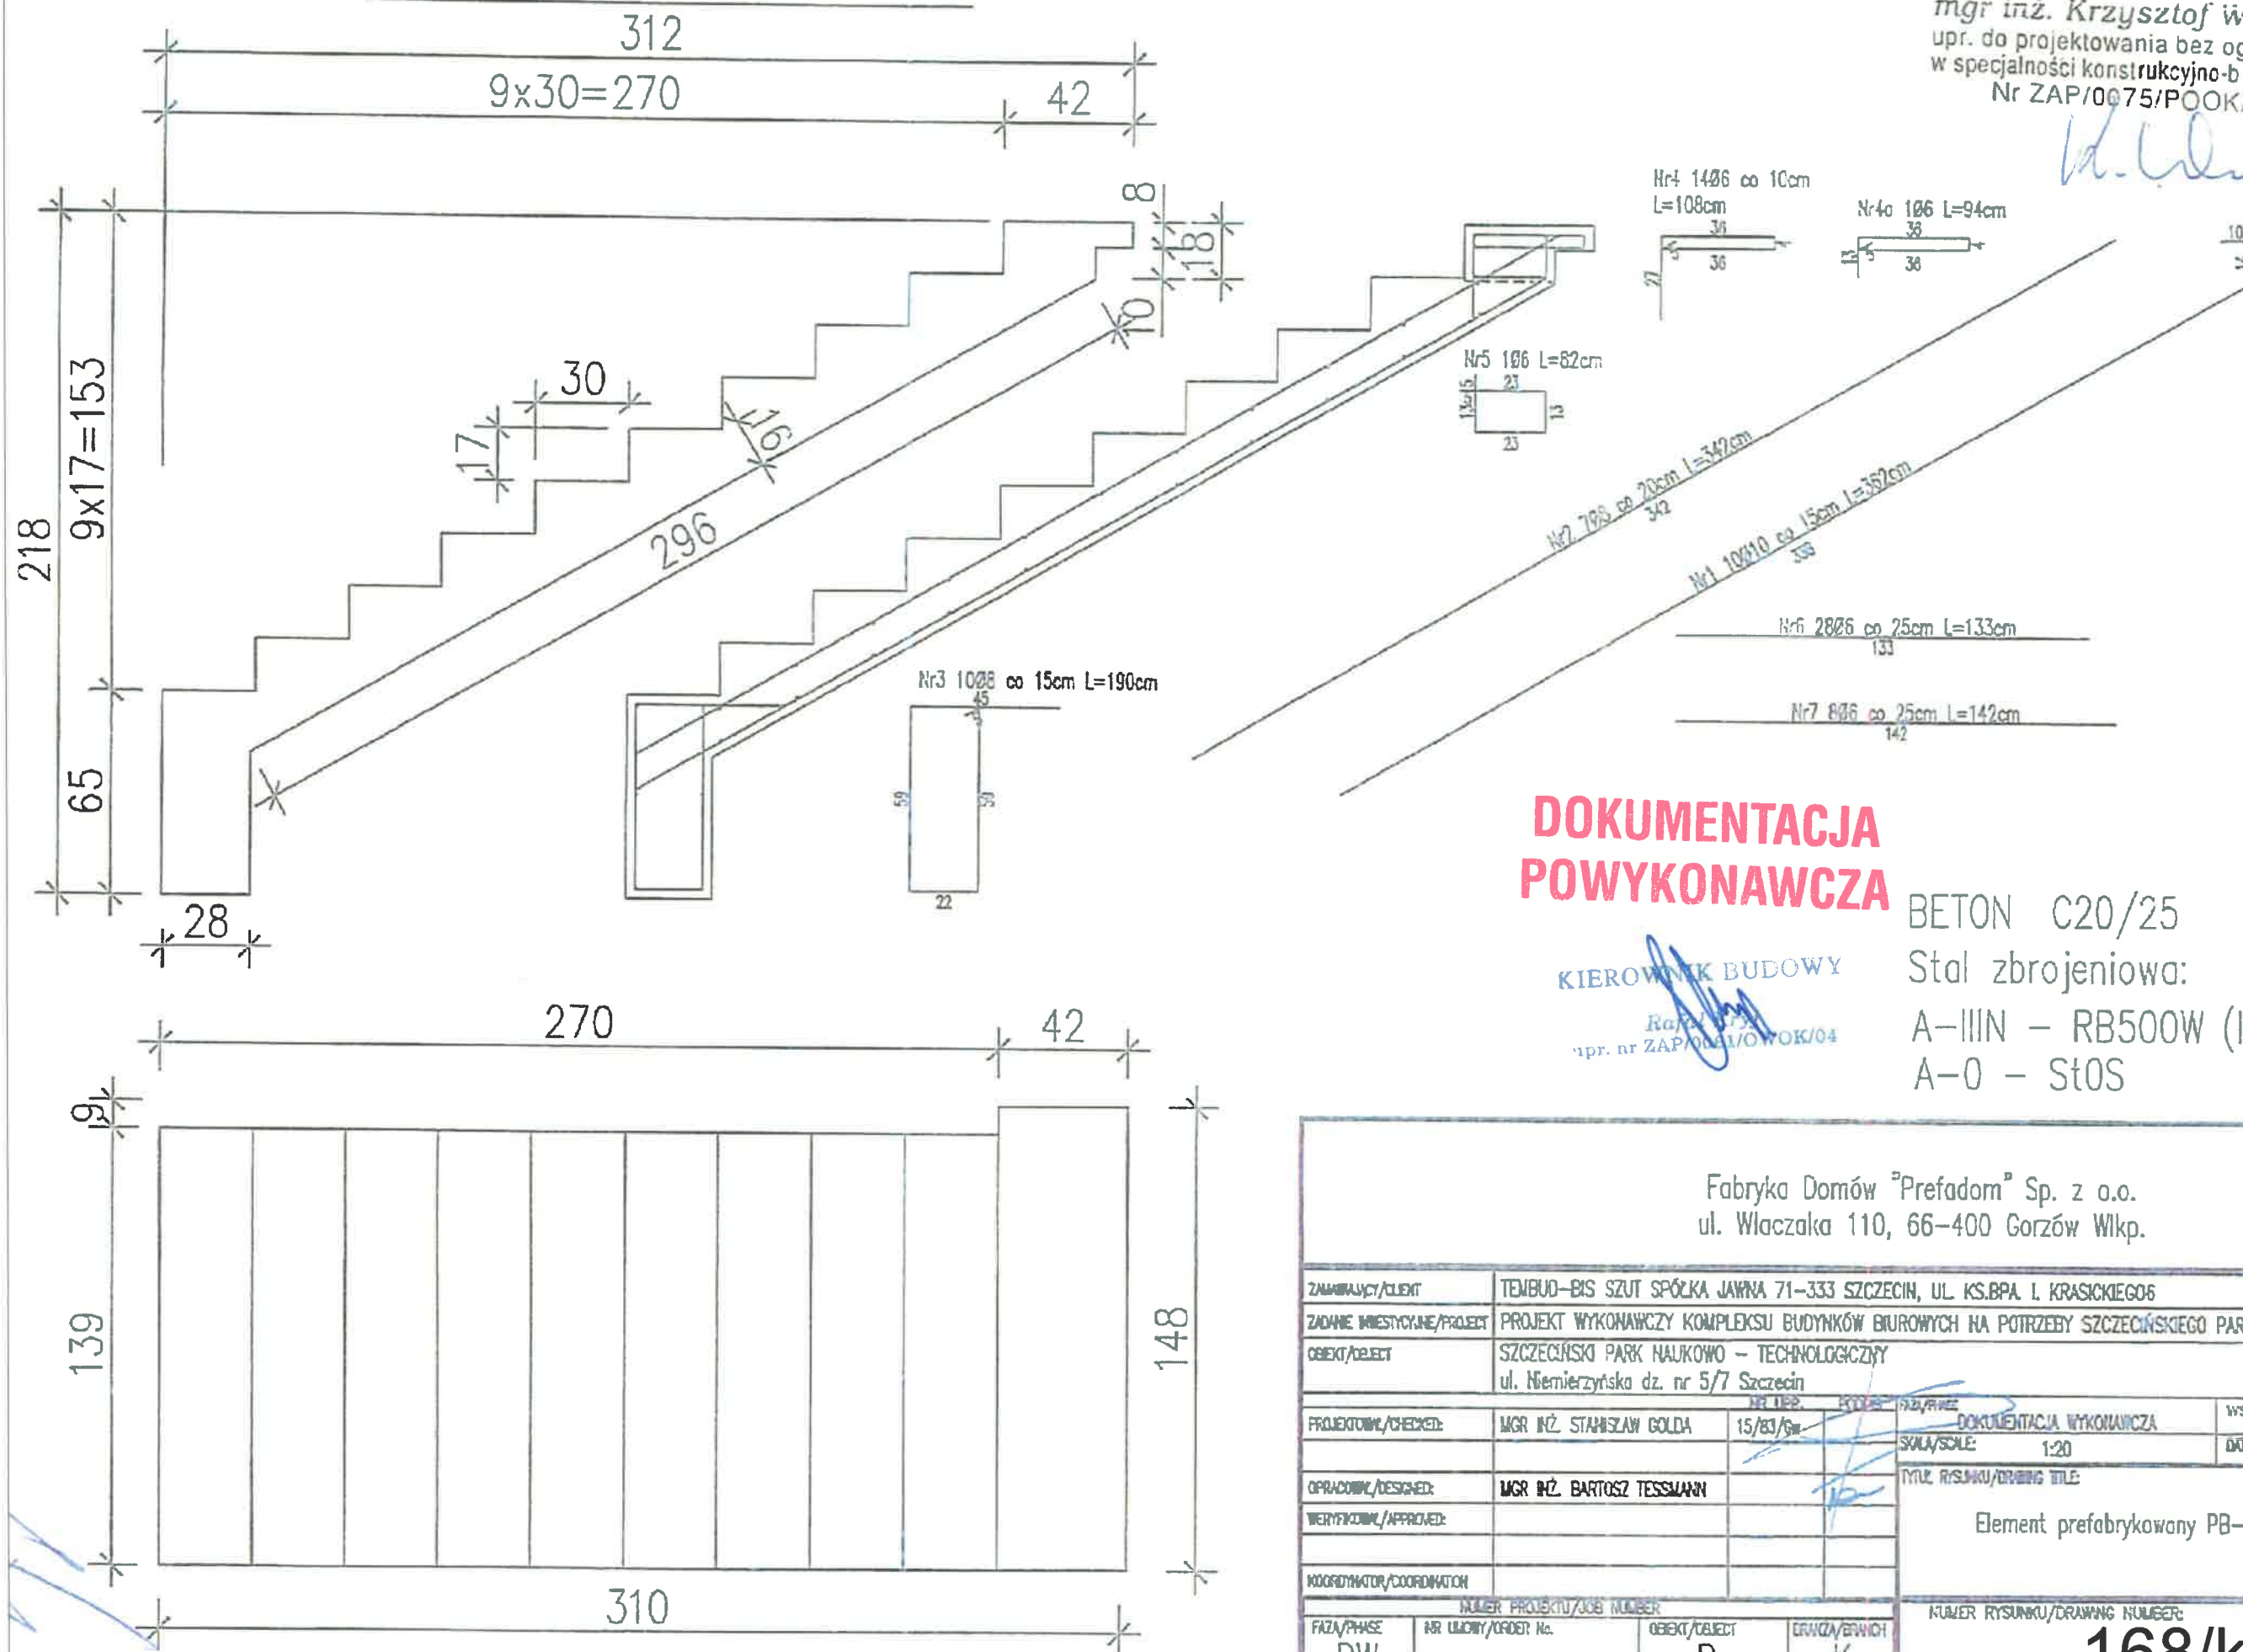

**DOKUMENTACJA
POWYKONAWCZA**

KIEROWNIK BUDOWY

Rafał...
upr. nr ZAP/0041/OWOK/04

BETON C20/25
Stal zbrojeniowa:
A-IIIIN - RB500W (lub BSt500S)
A-0 - St0S

Fabryka Domów "Prefadom" Sp. z o.o.
ul. Właczaka 110, 66-400 Gorzów Wlkp.

ZAMAWIAJĄCY/CLIENT	TEMBUD-BIS SZUT SPÓŁKA JAWNA 71-333 SZCZECIN, UL. KS.BPA I. KRASICKIEGO6
ZADANIE INWESTYCYJNE/PROJECT	PROJEKT WYKONAWCZY KOMPLEKSU BUDYNKÓW BIUROWYCH NA POTRZEBY SZCZECIŃSKIEGO PARKU NAUKOWO-TECHNICZNEGO
OBIEKT/OBJECT	SZCZECIŃSKI PARK NAUKOWO - TECHNOLOGICZNY ul. Niemierzyńska dz. nr 5/7 Szczecin
PROJEKTOWAŁ/CHECKED:	mgr inż. STANISŁAW GOLDA 15/03/2012
OPRACOWAŁ/DESIGNED:	mgr inż. BARTOSZ TESSMANN
WERYFIKOWAŁ/APPROVED:	
KOORDYNATOR/COORDINATION	
FAZA/PHASE	DW
NR UMOWY/ORDER No.	-
OBIEKT/OBJECT	B
ERWAZ/ERWICH	K
NUMER RYSUNKU/DRAWING NUMBER	168/kw
PEWIZJA/REVISION	A