


B-B  
SKALA 1:75

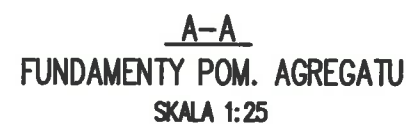

**WYKONANO ZGODNIE  
Z PROJEKTEM**

~~I NANIESTIONYMI ZMIANAMI~~

KIEROWNIK BULOWY

Ref: ~~Revj~~  
Apr. nr ZAR00610WOK/04

Stal zbrojeniowa:  
A-IIIN - RB500W (lub BSt500S) (oznaczona: "średnica pręta")  
grubość otulenia:  $c_{\text{osłn}}=5,0\text{cm}$  - fundamenty -spód  
grubość otulenia:  $c_{\text{osłn}}=3,0\text{cm}$  - fundamenty -pozostałe

**CITY**  
architekci  
www.cityarchitekci.pl

**SZCZECIN**  
71-427  
ul. Niedziałkowskiego 24  
tel. 91 881 20 48  
fax. 91 881 21 56  
kom. 501 016 334  
szczecin@cityarchitekci.pl

**WARSZAWA**  
00-610  
ul. Lekarska 8  
tel. 22 825 14 32  
fax. 22 875 02 61  
kom. 695 15 15 43  
warszawa@cityarchitekci.pl

**KONSTRUKTOR S.C.**  
Krzysztof Walczak, Artur Urbański

ul.Królowej Korony Polskiej 24 / 203A  
70-486 Szczecin  
tel. 509-644-117

PROJEKTOWAŁ

mgr inż. Krzysztof Walczak  
upr. nr ZAP/OO75/POOK/04  
spec. konstr. bez ogr.

OPRACOWAŁ

mgr inż. Anna Kozłowska  
mgr inż. Agnieszka Kamińska  
mgr inż. Anna Kłosowska

SPRAWDZIŁ

inż. Artur Urbański  
upr. nr ZAP/OO74/POOK/04  
spec. konstr. bez ogr.

temat: PROJEKT WYKONAWCZY  
KOMPLEKSU BUDYNKÓW BIUROWYCH  
NA POTRZEBY SZCZECIŃSKIEGO PARKU  
NAUKOWO – TECHNOLOGICZNEGO PRZY  
UL. NIEMIERYŃSKIEJ W SZCZECINIE  
– ANEKS NR 2

adres: Szczecin, ul. Niemierzyńska, dz. nr 48.49.50

inwestor: Szczeciński Park Naukowo – Technologiczny,  
ul.Niemierzyńska 17a, 71-441 Szczecin

rysunek:

FUNDAMENTY POM. AGREGATU

faza:

P.W.

skala:  
1:75/25

branza:	
---------	--

miejsce i data:

5 | Szczecin 01 VI 2012

## KONSTRUKCJA

Nr rvs:	
---------	--

145 /KW