

**portal | pracownia projektowa**  
profesjonalnie zmieniamy marzenia w rzeczywistość

Portal Sp. z o.o. Spółka Komandytowa  
02-641 Warszawa, ul.Łękańska 8, tel./fax 022 8251432, portal@pp-portal.pl  
71-604 Szczecin, ul. Szanitki 9, tel: 695 15 15 42, 081 81 22 199, biuro@pp-portal.pl

www.pp-portal.pl

**PRACOWNIA PROJEKTOWA**  
**KONSTRUKTOR S.C.**  
Krzysztof Walczak, Artur Urbański

ul. Królowej Korony Polskiej 24 / 203A  
70-486 Szczecin  
tel. 509-644-117

**PROJEKTOWAŁ**

mgr inż. Krzysztof Walczak  
upr. nr ZAP/OO75/PBOOK/04  
spec. konstr. bez ogr.

**OPRACOWAŁ**

mgr inż. Anna Kozłowska  
mgr inż. Agnieszka Kamińska  
mgr inż. Anna Kłosowska

**SPRAWDZIŁ**

inż. Artur Urbański  
upr. nr ZAP/OO74/PBOOK/04  
spec. konstr. bez ogr.


temat: **PROJEKT WYKONAWCZY**  
**KOMPLEKSU BUDYNKÓW BIUROWYCH**  
**NA POTRZEBY SZCZECIŃSKIEGO PARKU NAUKOWO -**  
**TECHNOLOGICZNEGO PRZY UL. NIEMIERYŃSKIEJ W**  
**SZCZECINIE**

adres: Szczecin, ul. Niemieryńska, dz. nr 5/7

inwestor: Szczeciński Park Naukowo - Technologiczny, ul.Kolumbia, Szczecin

rysunek: **budynek "B"**  
WYRYS ROZŁOŻONEGO ZBRÓJENIA  
STROPU NAD II PIĘTREM  
-ZBRÓJENIE GÓRNE

tytuł:		branża:		KONSTRUKCJA	
skala:		miejscę i data:		Nr rys:	
1:75		Szczecin VII.2010		1 1 1 /kw	

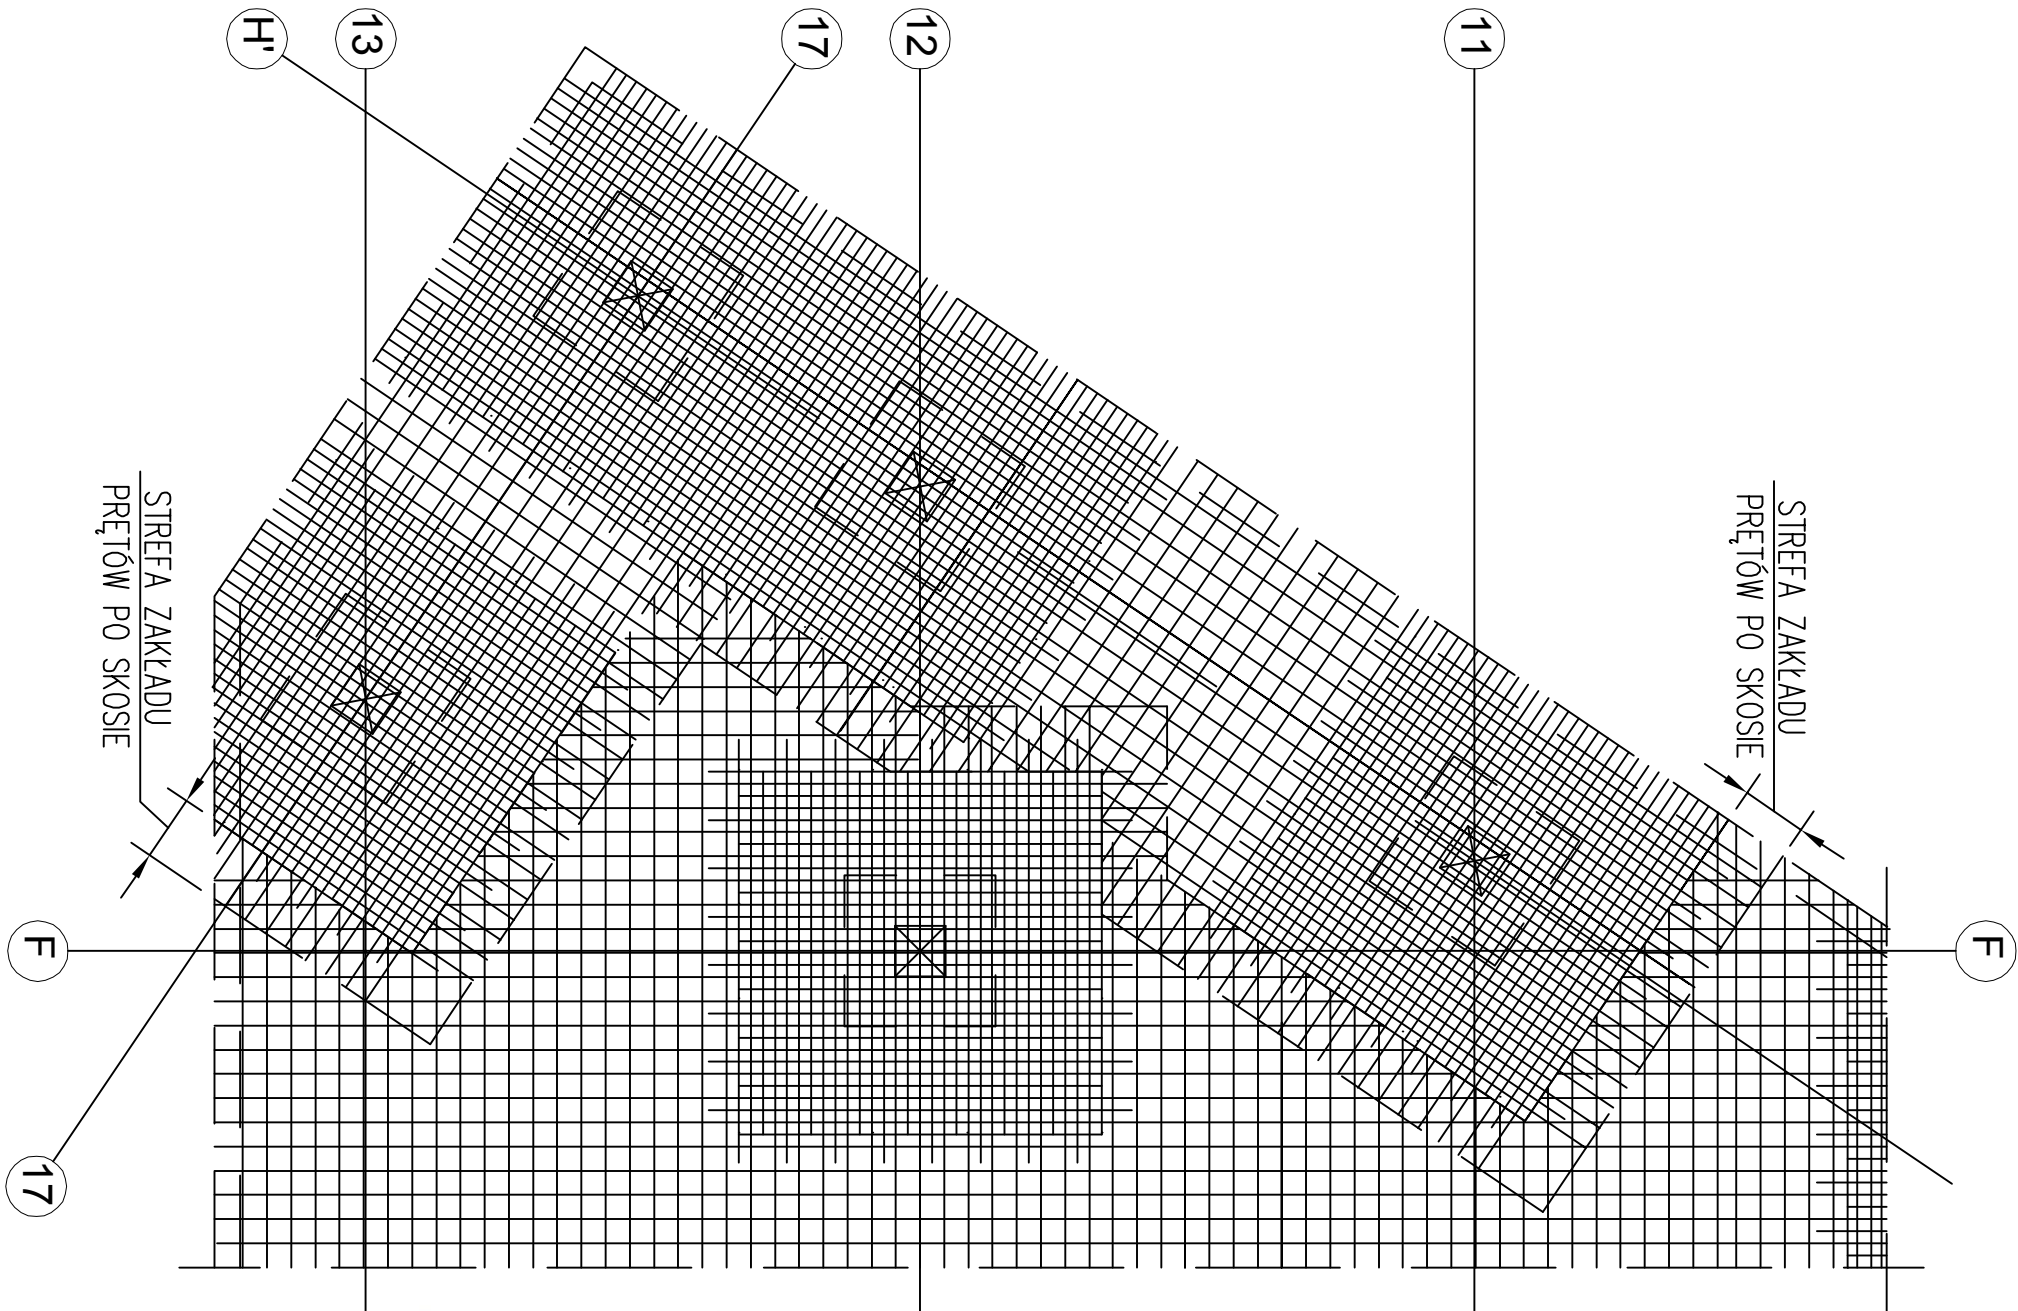

**DOKUMENTACJA**  
**POWYKONAWCZA**

**WYKONANO ZGODNIE**  
**Z PROJEKTEM**  
**I NADANIESIONYMI ZMIANAMI**

KIEROWNIK BUDOWY  
Krzysztof Walczak  
upr. nr ZAP/OO75/PBOOK/04