

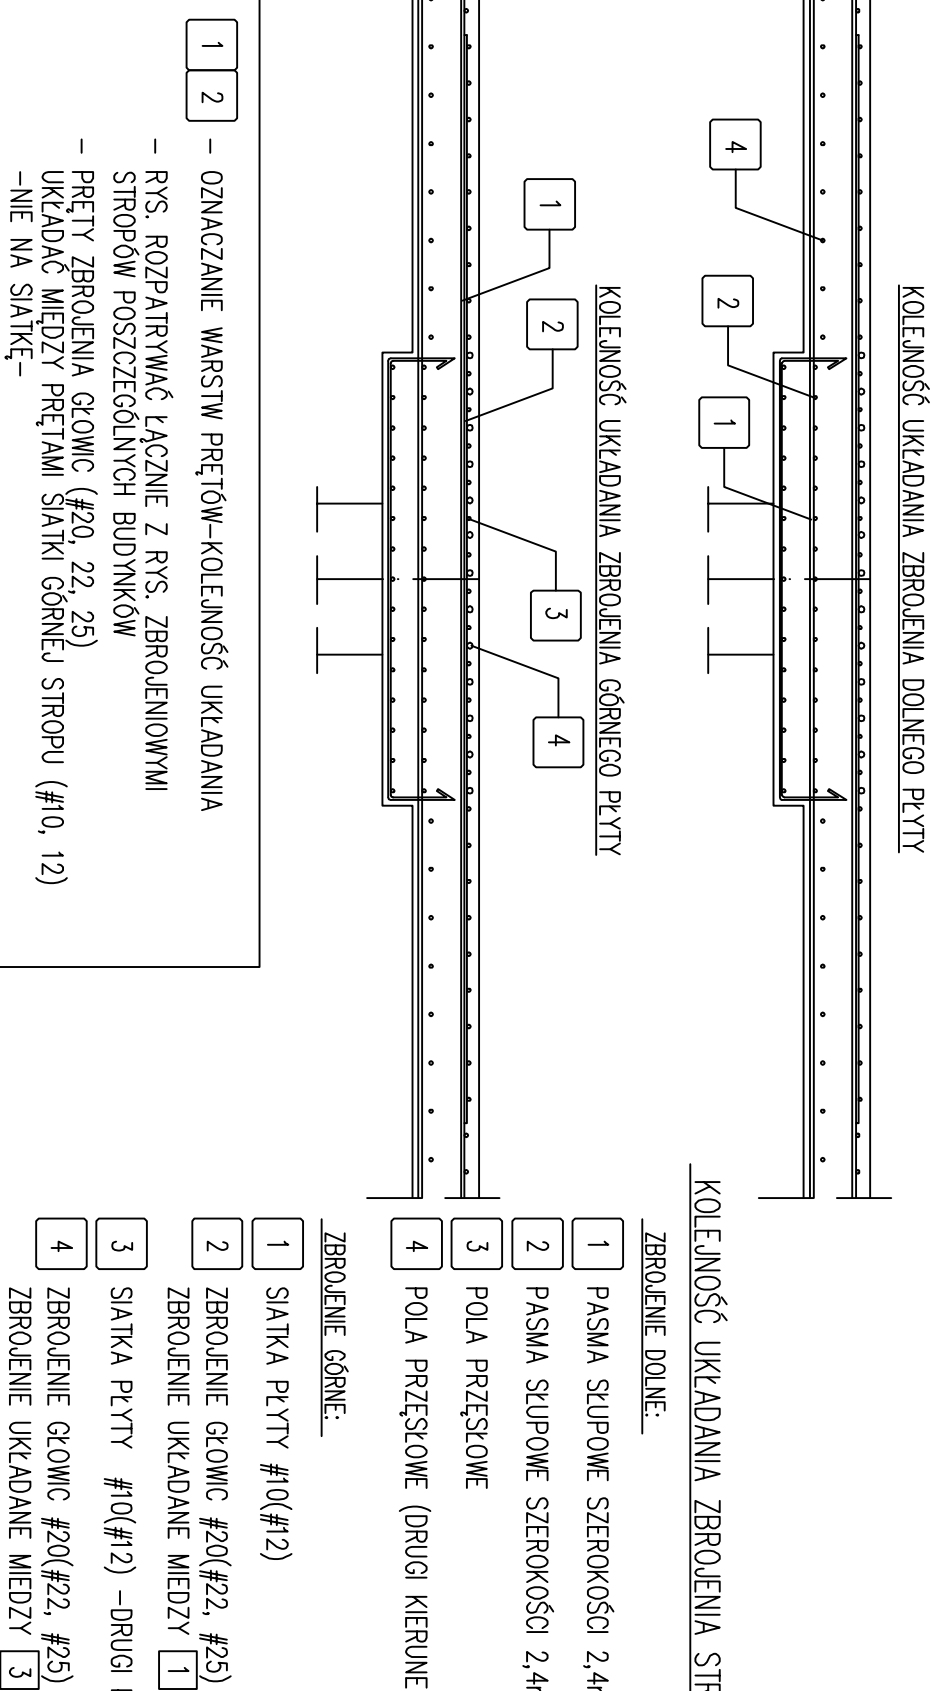
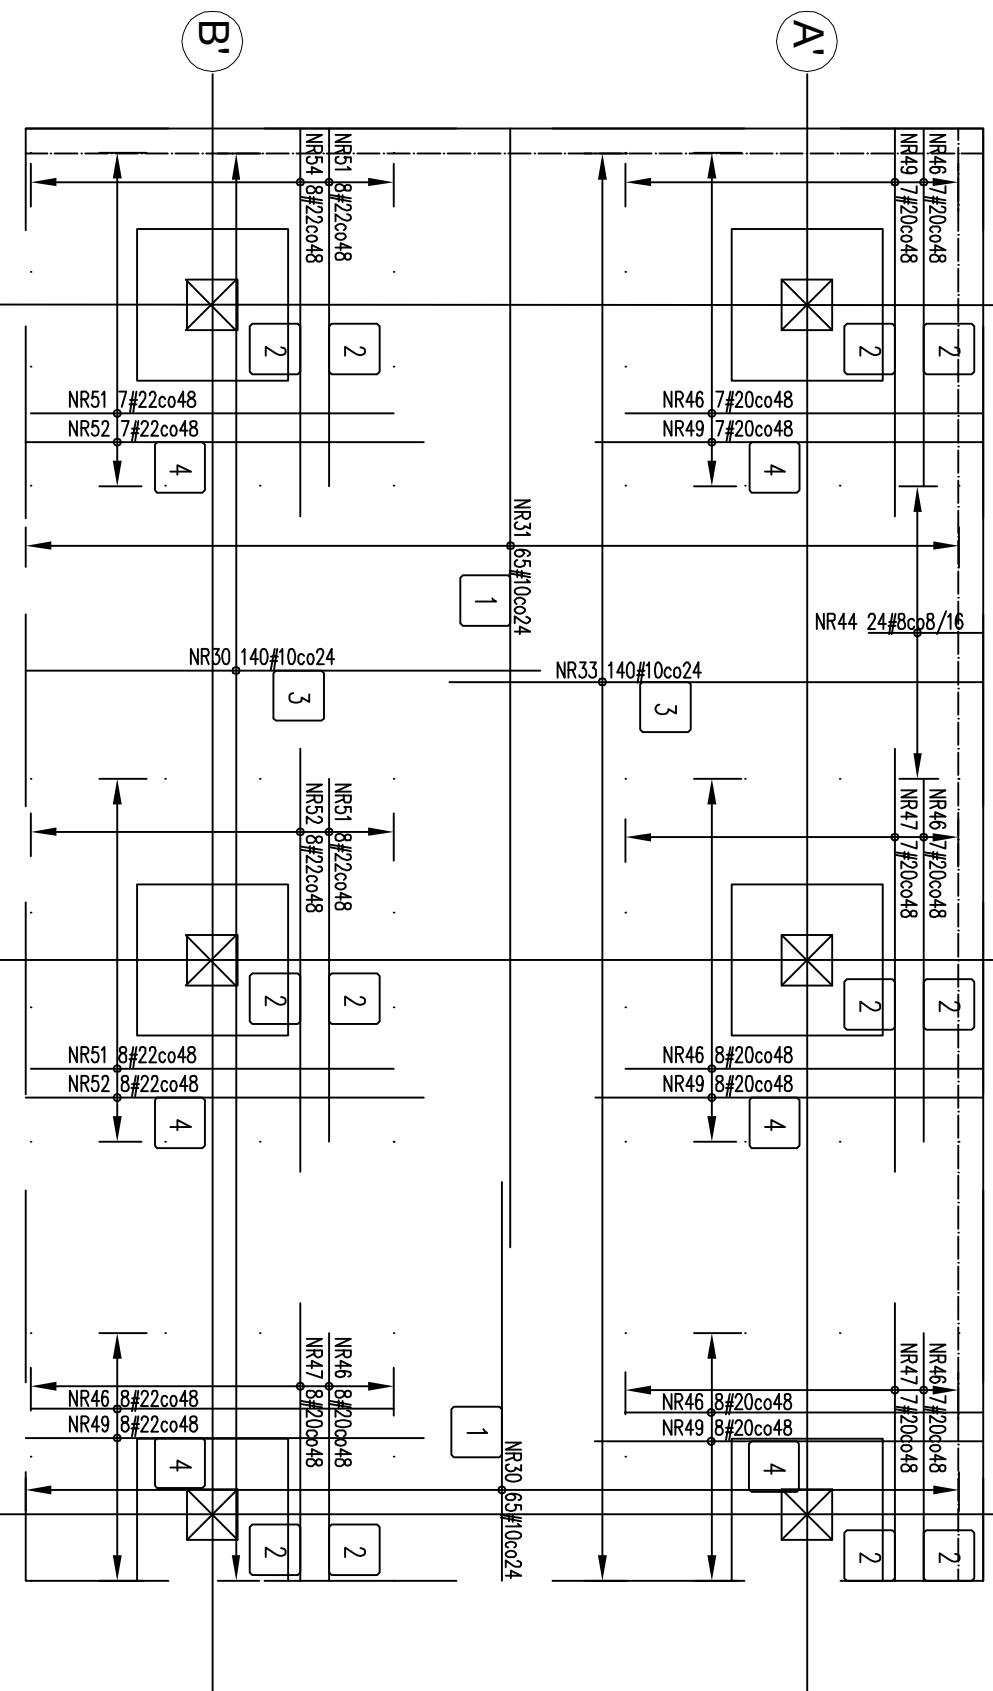



SCHEMAT KOLEJNOŚCI  
UKŁADANIA PRĘTÓW ZBRÓJENIA  
SKALA 1:75

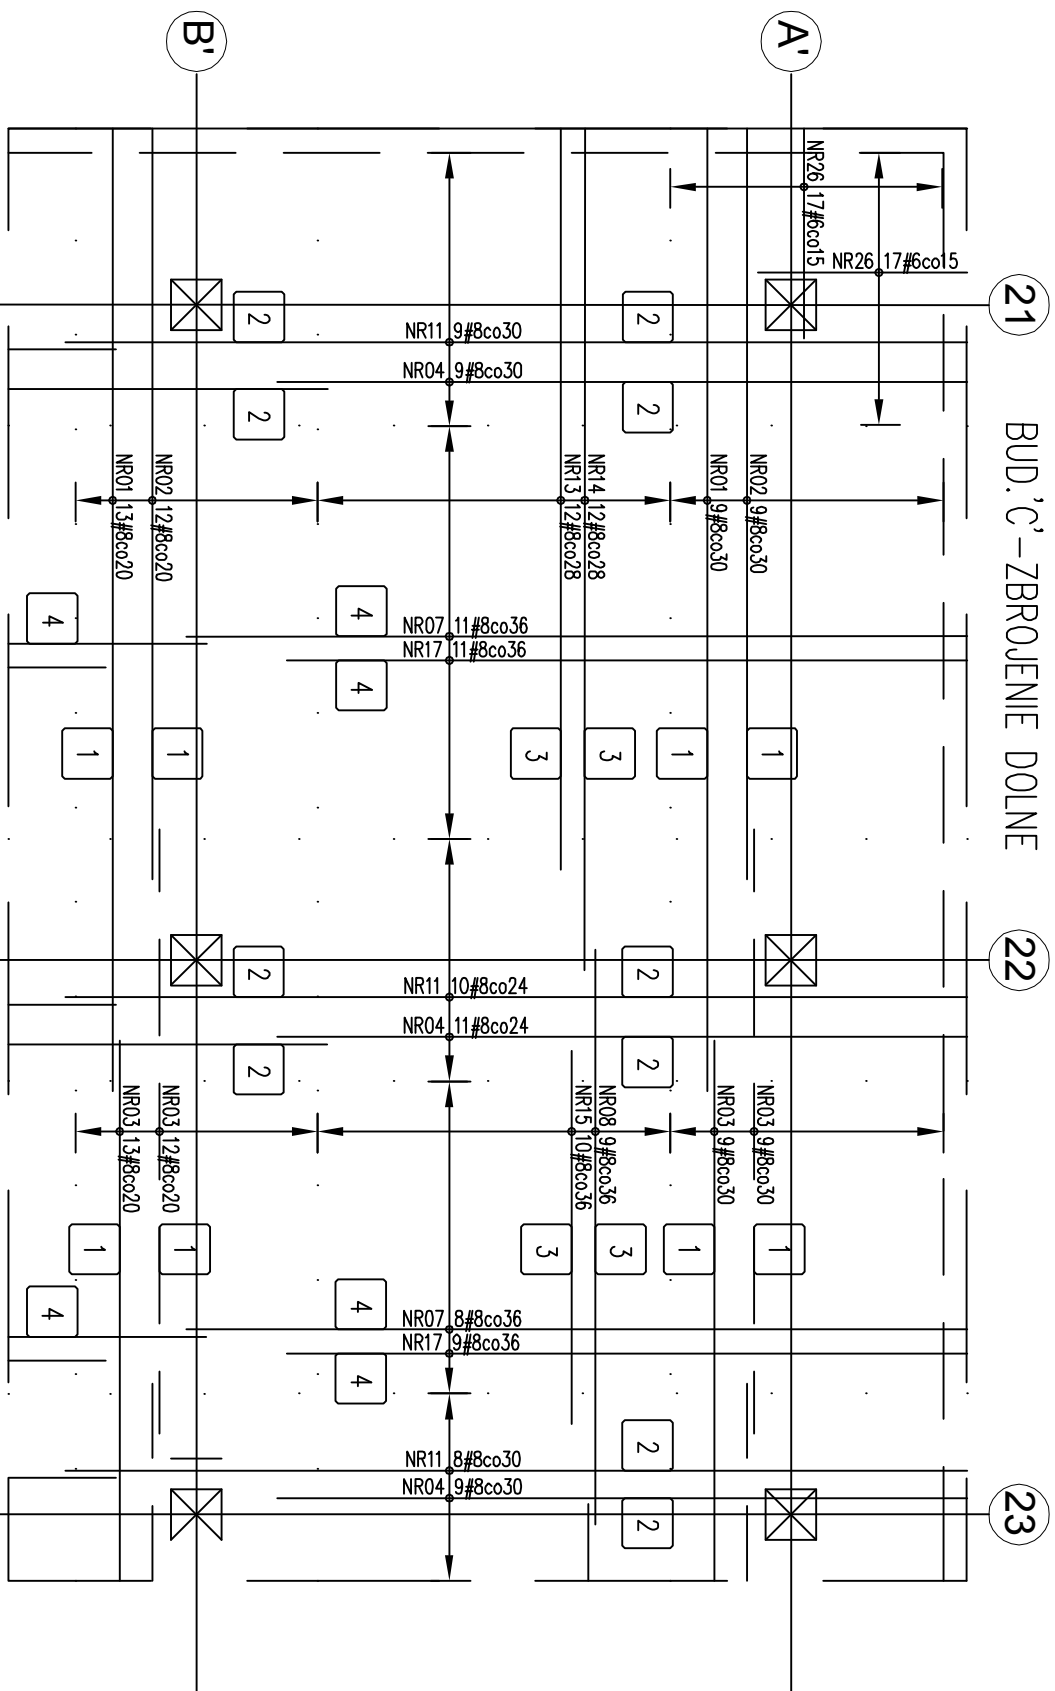


ATTYKA C-1  
Lc=161,10[mb]  
ETAP III

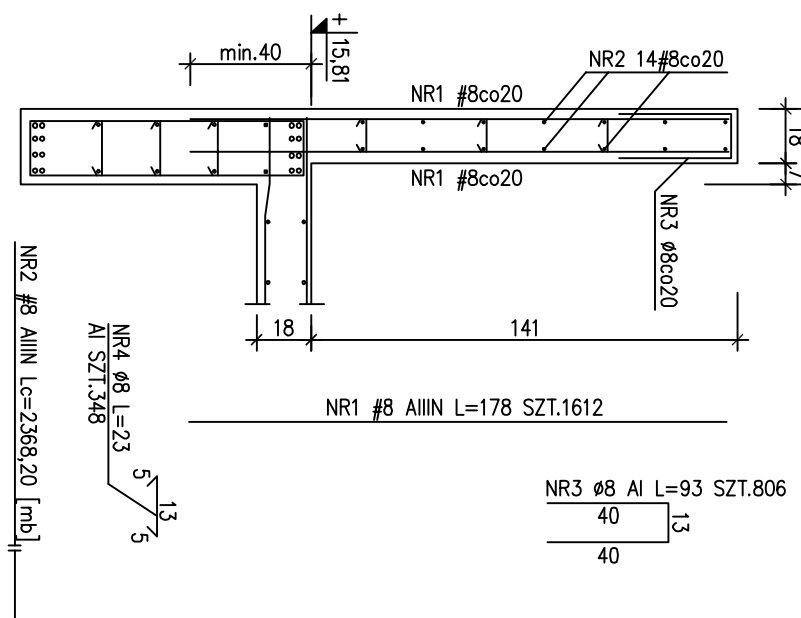


WIENIEC WS-C-2 Lc=12,50[mb]

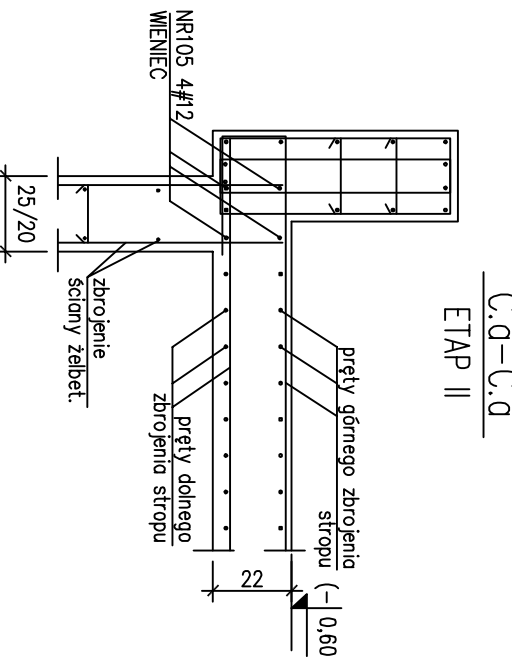


ETAP II/ETAP III  
WIENIEC WS-C-1 Lc=48,80 / Lc=156,20[mb]  
WIENIEC WS-C-1.1 Lc=17,70 / Lc=70,80[mb]

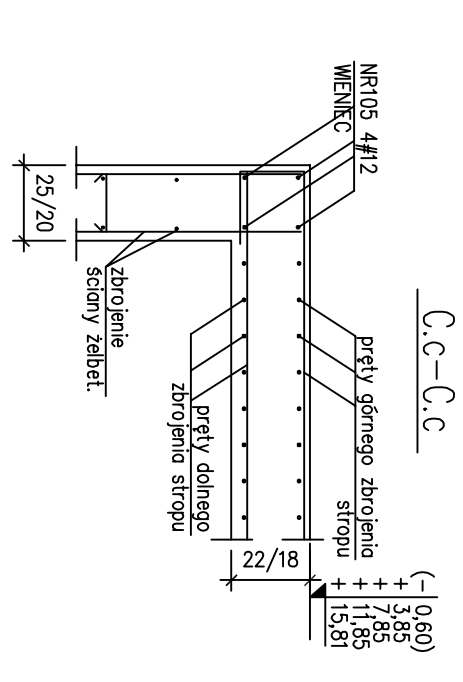


WIENIEC WS-C-3  
C-b-C-b ETAP II Lc=101,40[mb]  
ETAP III Lc=23,60[mb]

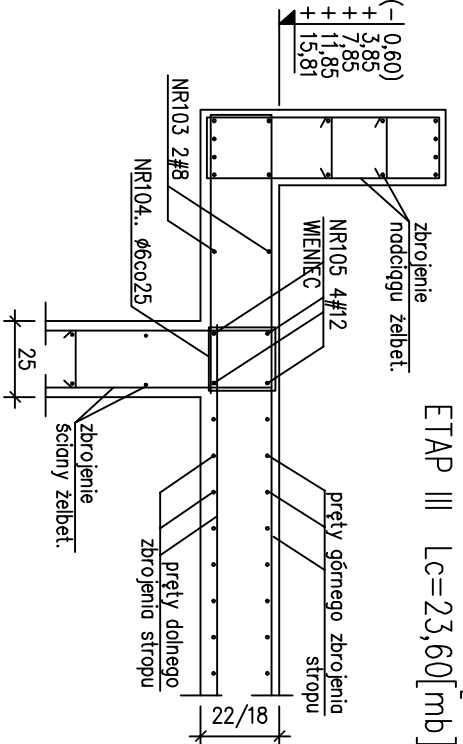


WIENIEC WS-C-1.2 Lc=43,70[mb]

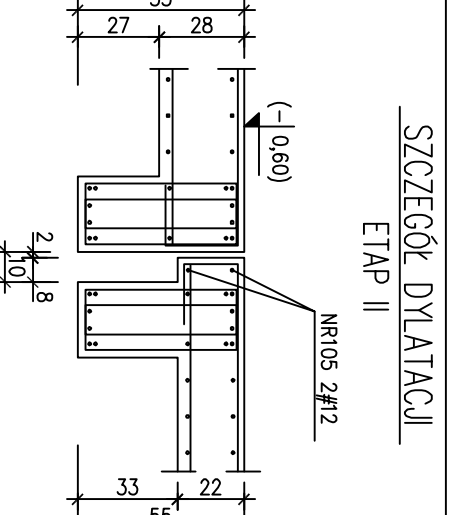


SCHEMAT DOZBRÓJENIA STROPIU  
WOKÓŁ OTWORU W STROPIE  
(ETAP II) ETAP III

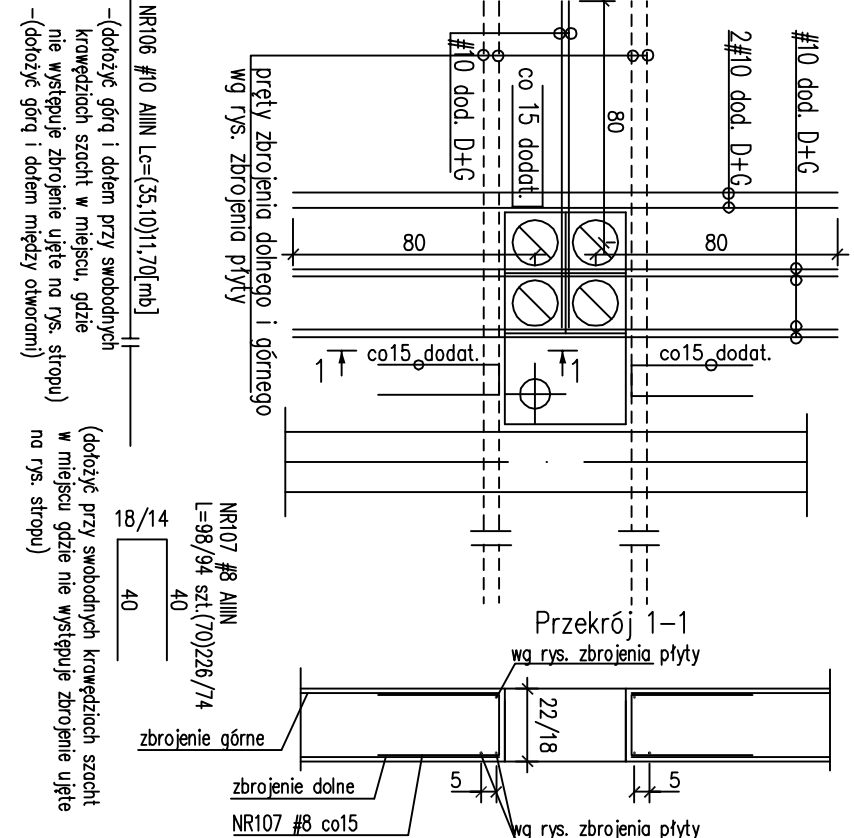


SCHEMAT DOZBRÓJENIA STROPIU  
W STREFACH PRZYSŁUPÓWCH

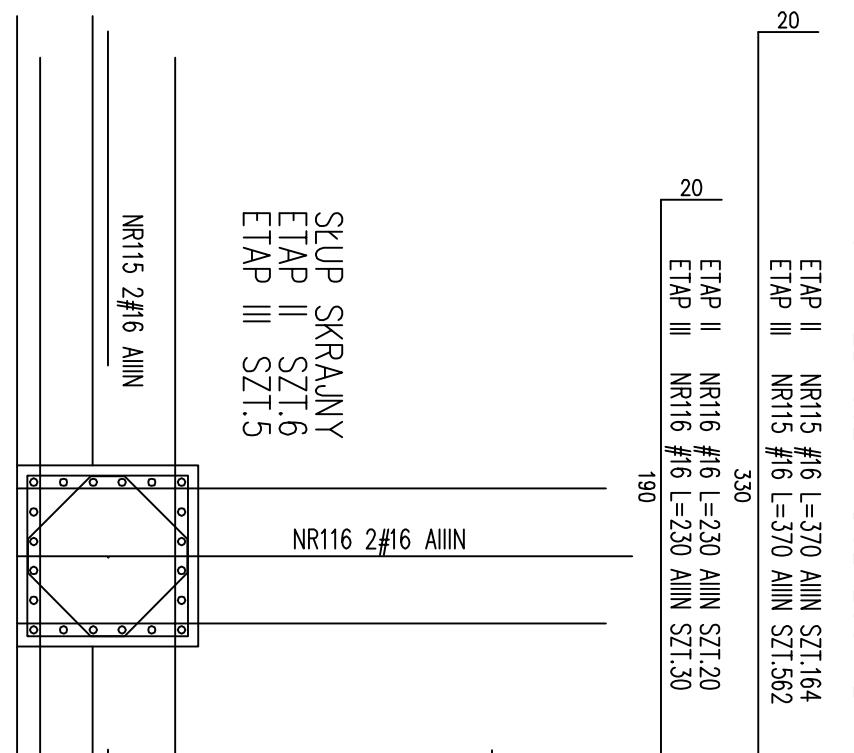


SCHEMAT DOZBRÓJENIA STROPIU  
W STREFACH PRZYSŁUPÓWCH

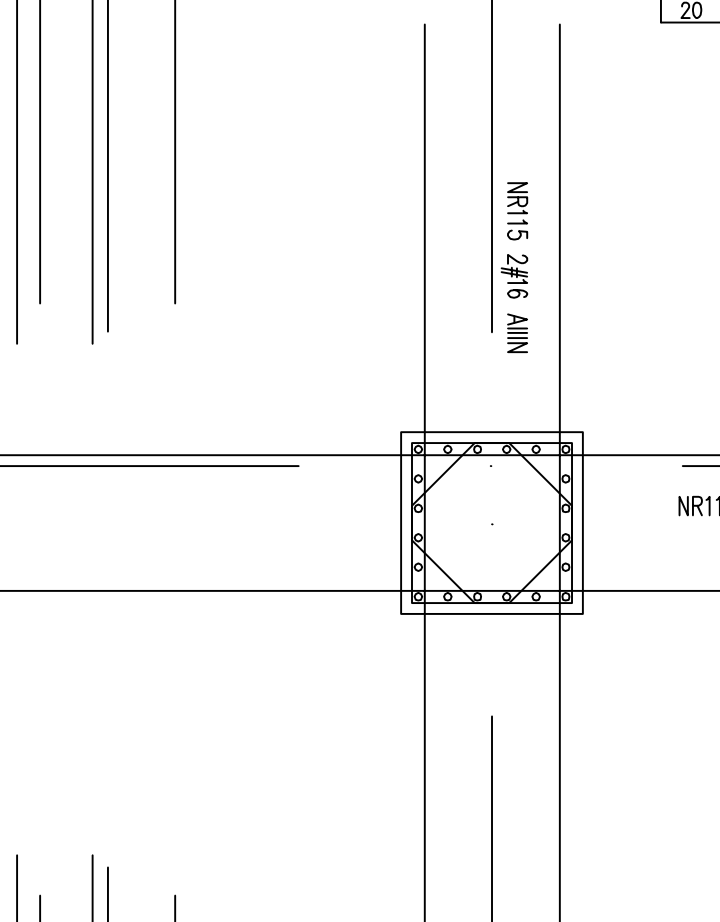

SCHEMAT DOZBRÓJENIA WIENCÓW  
słabo 1:20  
PRĘTY NAROŻY WIENCÓW  
PRZEDŁAGNĄC O 10cm ZA NAROŻE  
(pręty zliczone z prętami wieńców wewnętrznych)

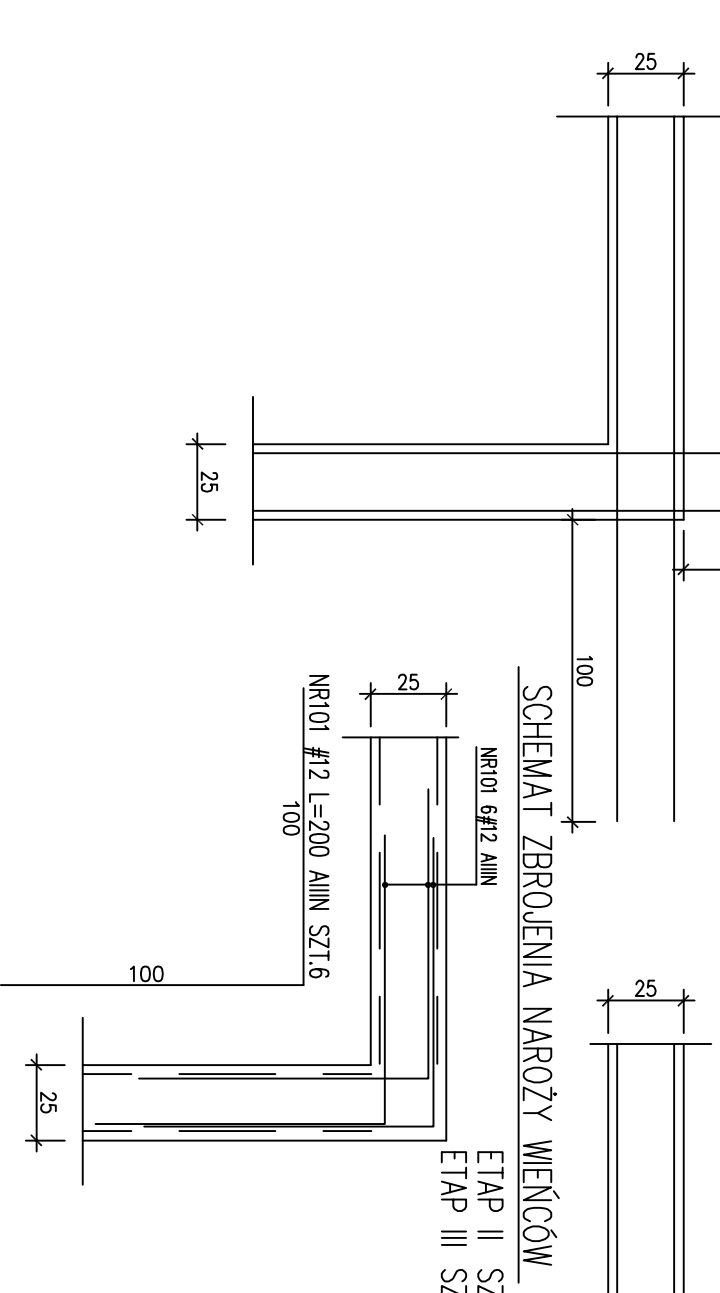

SCHEMAT DOZBRÓJENIA STYKU WIENCÓW  
słabo 1:20  
PRĘTY NAROŻY WIENCÓW  
PRZEDŁAGNĄC O 10cm ZA NAROŻE  
(pręty zliczone z prętami wieńców wewnętrznych)

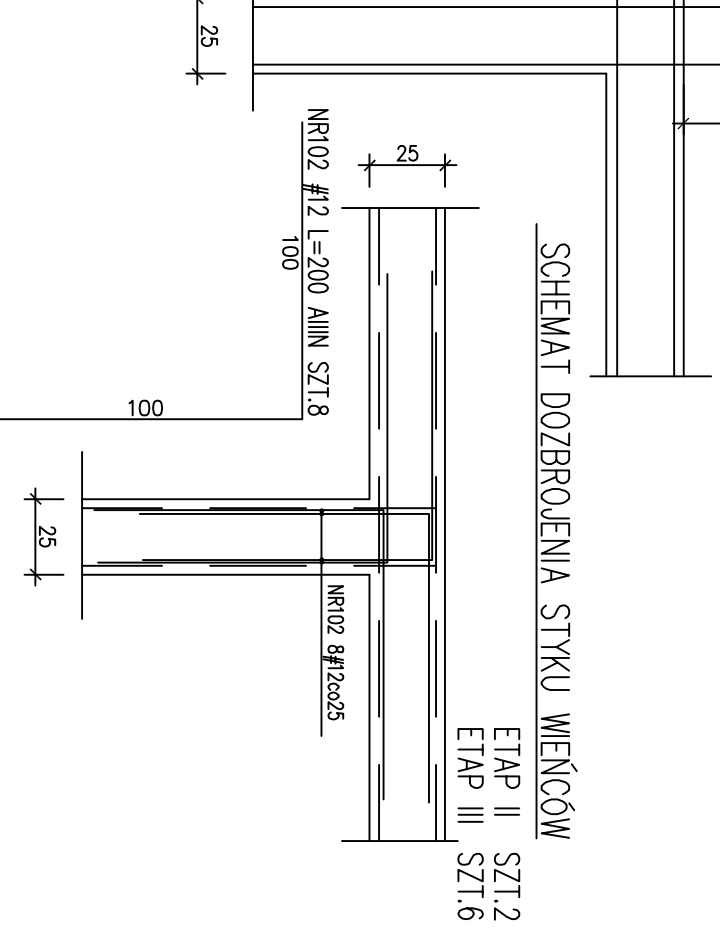


DOKUMENTACJA  
POWYKONAWCZA

WYKONANO ZGODNIE  
Z PROJEKTEM  
I NAMIESIOWYMI ZMIANAMI

KONTROLA  
PRZEKŁADNICA

UWAGA:  
RYS. ROZPATRYWAĆ ŁĄCZNIE Z RYS. ZESTAWIENIOWYMI  
ORAZ RYS. POSZCZEGÓLNYCH ELEMENTÓW  
PRZED WYKONANIEM ELEK. RZĘDNE SPR. Z P.1. ACH.  
ILOŚĆ SZT. PRĘTÓW DOT. DANEJ BUDYNKU

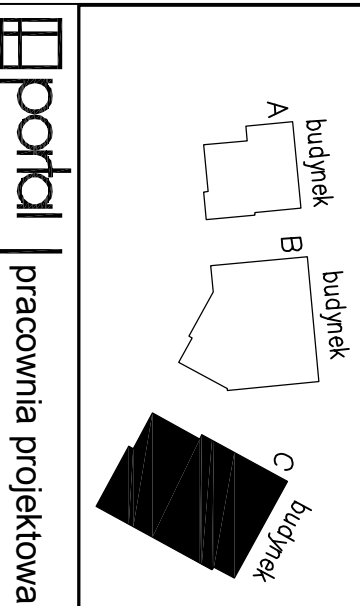

PRACOWNIA PROJEKTOWA  
KONSTRUKTOR S.C.  
Krzysztof Walczak, Artur Urbanowski  
ul. Kłobucka 10, 01-141 Warszawa  
tel. 509-644-117

PROJEKTOWAŁ  
mgr inż. Krzysztof Walczak  
mgr inż. Zdzisław POKOJ  
spec. konstr. bez ogr.  
OPRACOWAŁ  
mgr inż. Anna Kozłowska  
mgr inż. Agnieszka Kamińska  
mgr inż. Anna Kozłowska  
SPRAWDZIŁ  
mgr inż. Artur Urbanowski  
mgr inż. Zdzisław POKOJ  
spec. konstr. bez ogr.

PROJEKT WYKONAWCZY  
KOMPLEKSOWY BUDYNKÓW BIUROWYCH  
NA PRZEBIEŻ SZCZEGÓLNEGO PARKU NAUKOWO-  
TECHNOLOGICZNEGO PRZYTUL. NIEMIEZYSKIE W  
SZCZECINIE  

rysownik: budynek C'  
SZCZEGÓŁY: SCHEMAT KOLEJNOŚCI UKŁADANIA  
PRĘTÓW ZBRÓJENIA  
ATTYKA-C-1, SCHEMAT DOZBRÓJENIA STROPIU  
SZCZECINIE  
tytuł: P.W.  
skala: 1:25  
miejscowość: Szczecin  
data: VII 2010